(DÓRSBERG) 9999-9020

~~Ljósaberg 16 5750-0160~~ DÓRSBERG 4

9670-0040-02

Mælt 8/8'91

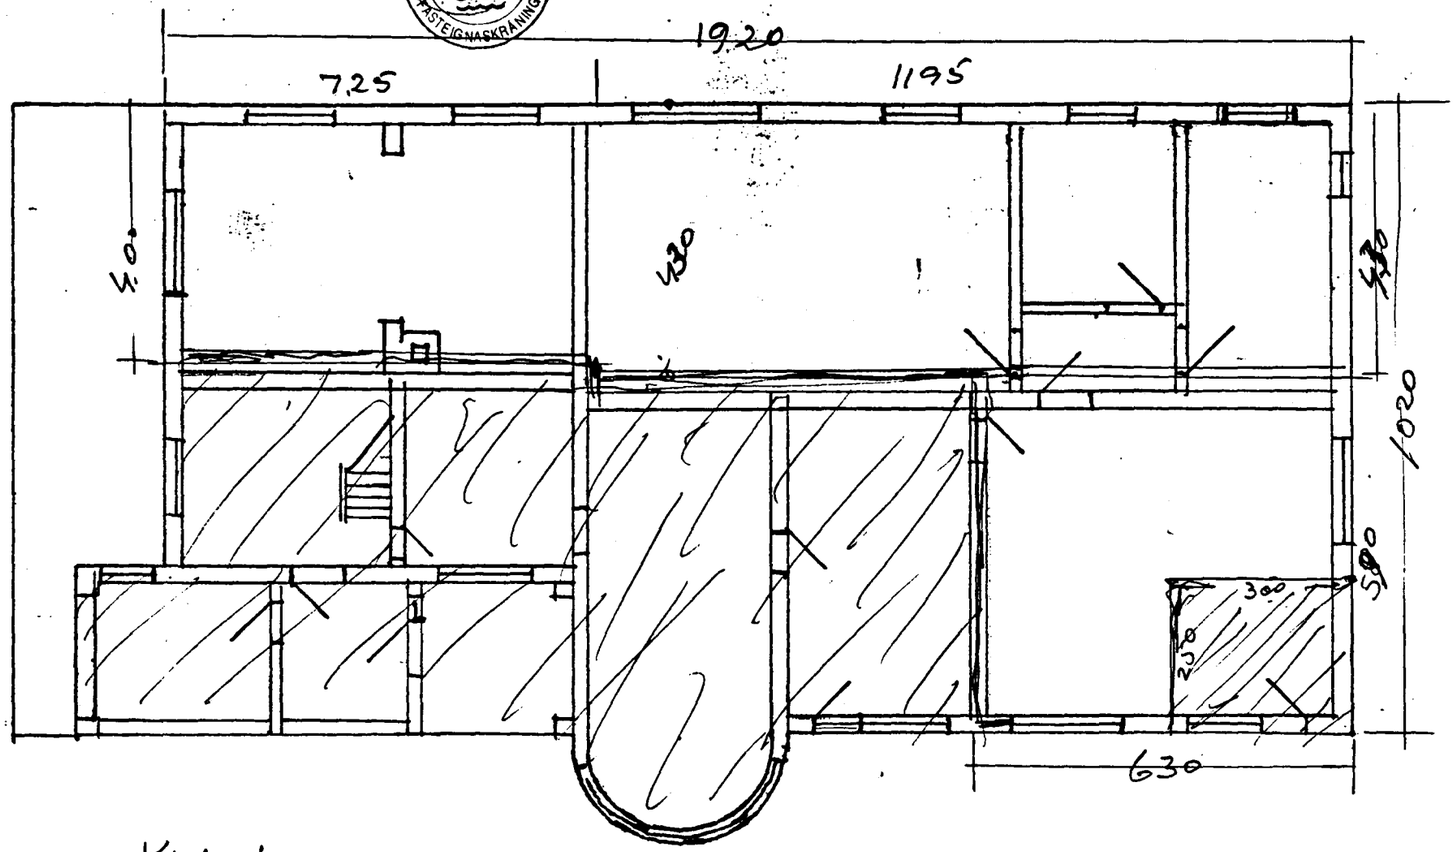

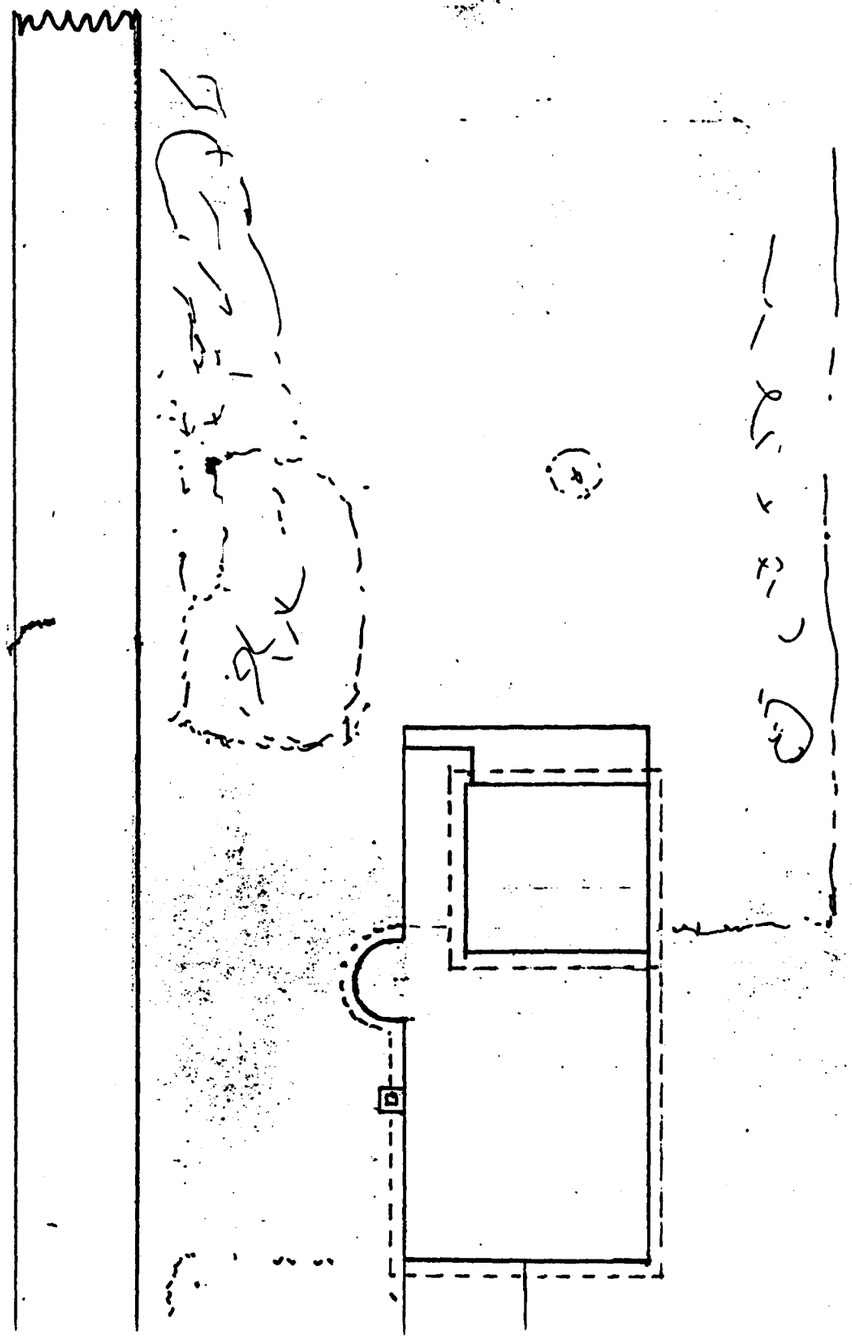

Kjallari:

7.25 × 4.00 =	29.00 m²
11.95 × 4.30 =	51.39 "
6.30 × 5.90 =	37.17 "
	117.56
+ 3.00 × 2.50 =	7.50
	110,0 m²

RÚMMÁL

Kjallari:	110.0 m²	× 2.1 =	231 m³
I. hæð 196.4 m²	138.4 m²	× 3.0 =	415 "
	58.0 "	× 2.7 =	157 "
II. hæð	58.0 "	× 2.7 =	157 "
Ris hæð	58.0 · (× 3.0/3)	· 1.0 =	58 "
			1018 m³

Metalummál = 43,5 m

Metalbreidd = 11.5 m