


Samþykkt þann  
 15 JAN. 1999  
 Byggingatulltrúinn í Hafnarfirði  
 Erlendur Hjálmarsson

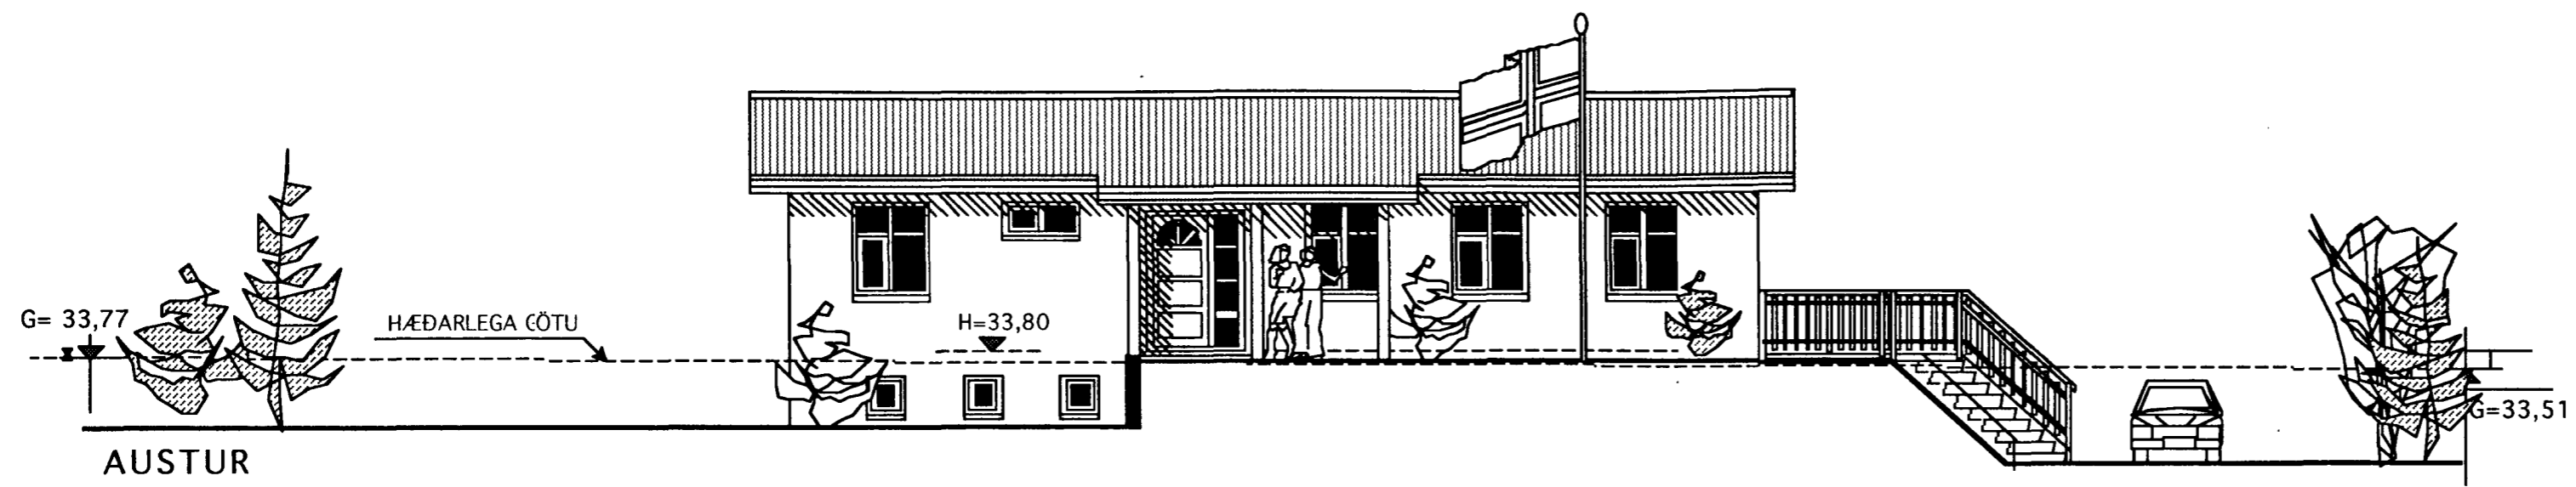

AUSTUR

NORÐ

G=33,51



LEGA LANDS Í LÖÐARMÖRKUM

L=29,80



VESTUR

LEGA LANDS Í LÖÐARMÖRKUM

L=30,00



SUÐUR

BREYTT JAN. 1999  
 ÚTBYGGT ÞAK YFIR AÐALINNGANG STÆKKAD.

BREYTT NÓV. 1998  
 ÞAKI Á ÚTBYGGINGU, VESTUR HLIÐ BREYTT. ÁSAMT GLUGGUM.  
 FJÖLGAD GLUGGUM Á SUÐUR HLIÐ.  
 BÆTT VIÐ GLUGGA MEÐFRAM HURÐ NEDRI HÆÐ.  
 PÓSTUM Í GLUGGUM BREYTT.  
 ÞAK YFIR INNGANG EFRI HÆÐ.  
 GLUGGI Á NORÐURHLIÐ NEDRI HÆÐ BREYTT.

TEIKNISTOFAN <b>KVARDI</b>	Heiti	PÓRSBERG 6 HAFNARFIRÐI	kvarði 1:100	verk nr. 9854
	Verkefni	ÚTLITSMYNDIR	dags. ÓKT. 98"	týpa nr.
			hönnun G.G.	teikn. nr. A-3
			teikn G.G.	

Hringbraut 17 220 Hafnarfirði t. 555-2020 FAX 555-2021