



27/7 83 09

Ganga skal frá önnu  
eldstími í samráði við  
slökkviliðsliðara


Samþykkt á fundi bygginga-  
nefndar þ. 15. 10. 84  
BYGGINGAFULLTRÖÐIN  
Í HAFNARFIRÐI  
*S. Sigurðsson*

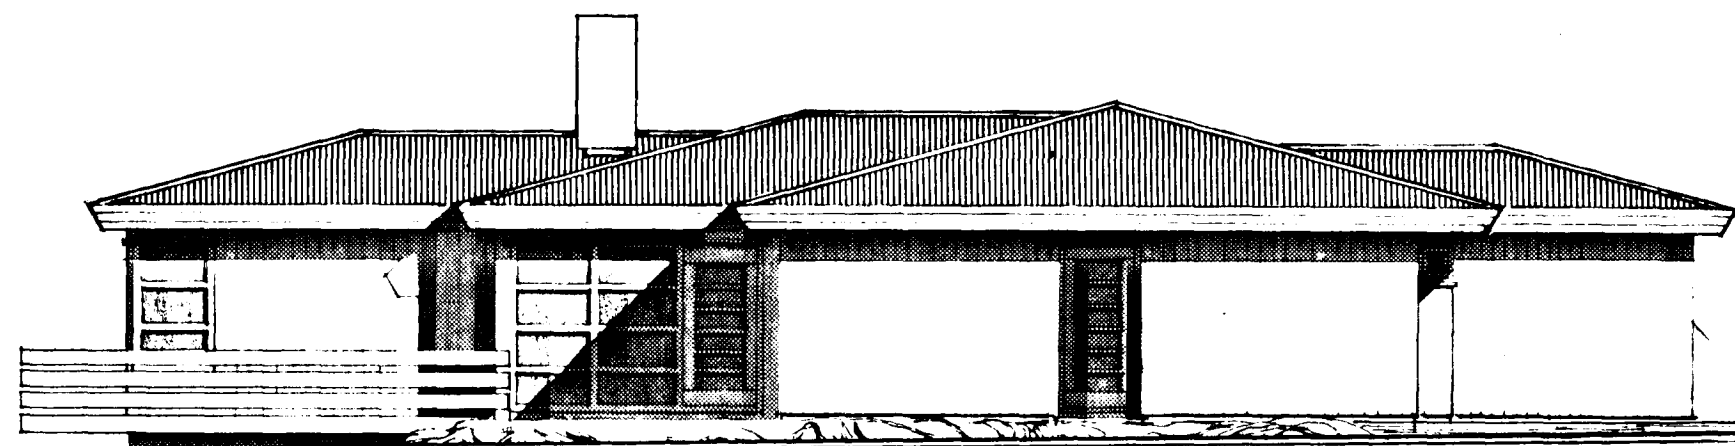


SUÐUR M. 1:100.

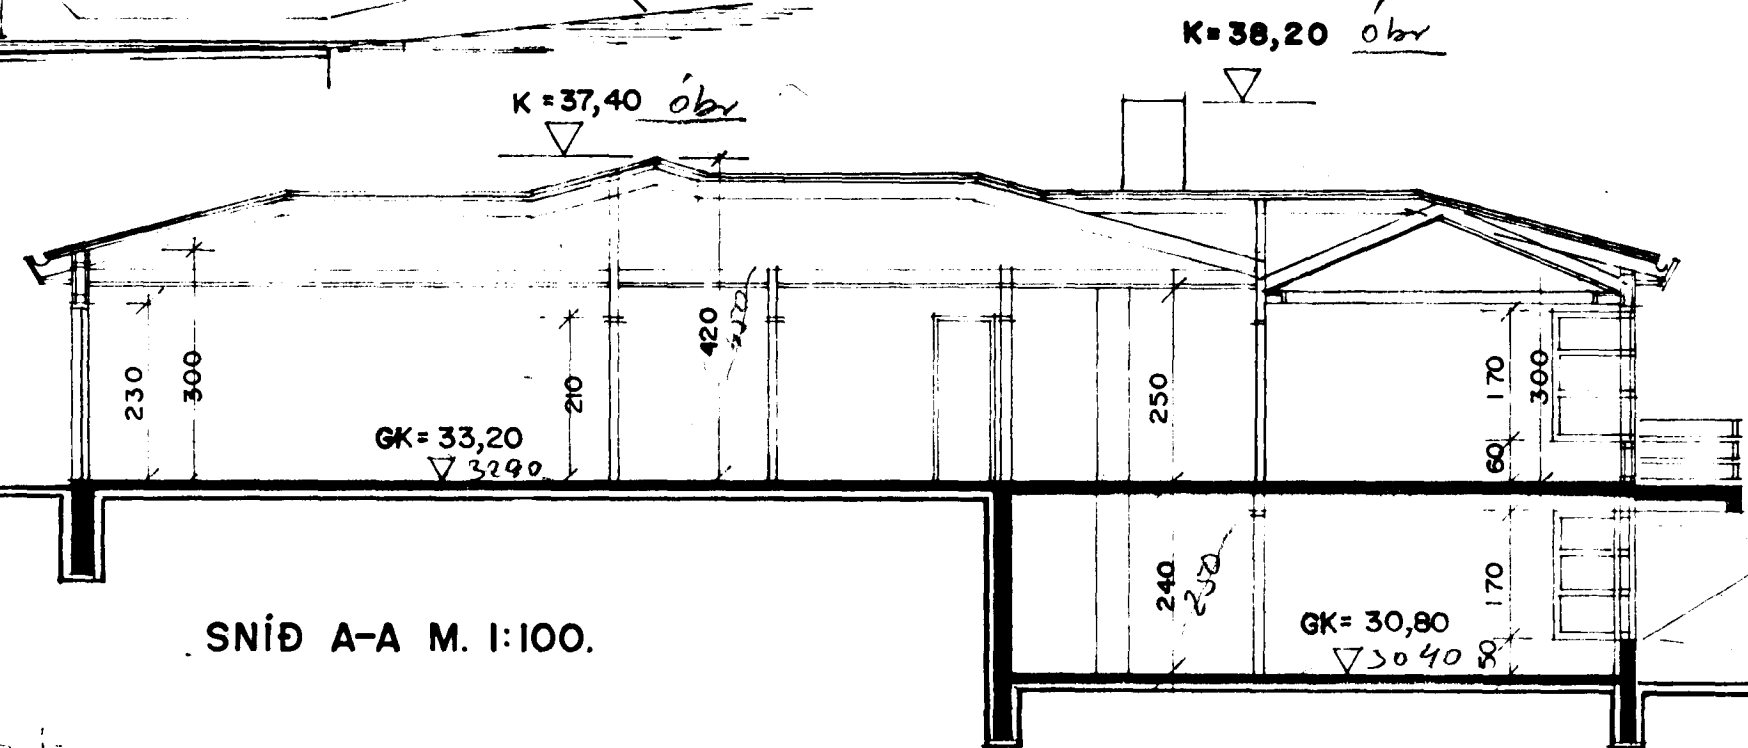


SNÍÐ A-A M. 1:100.

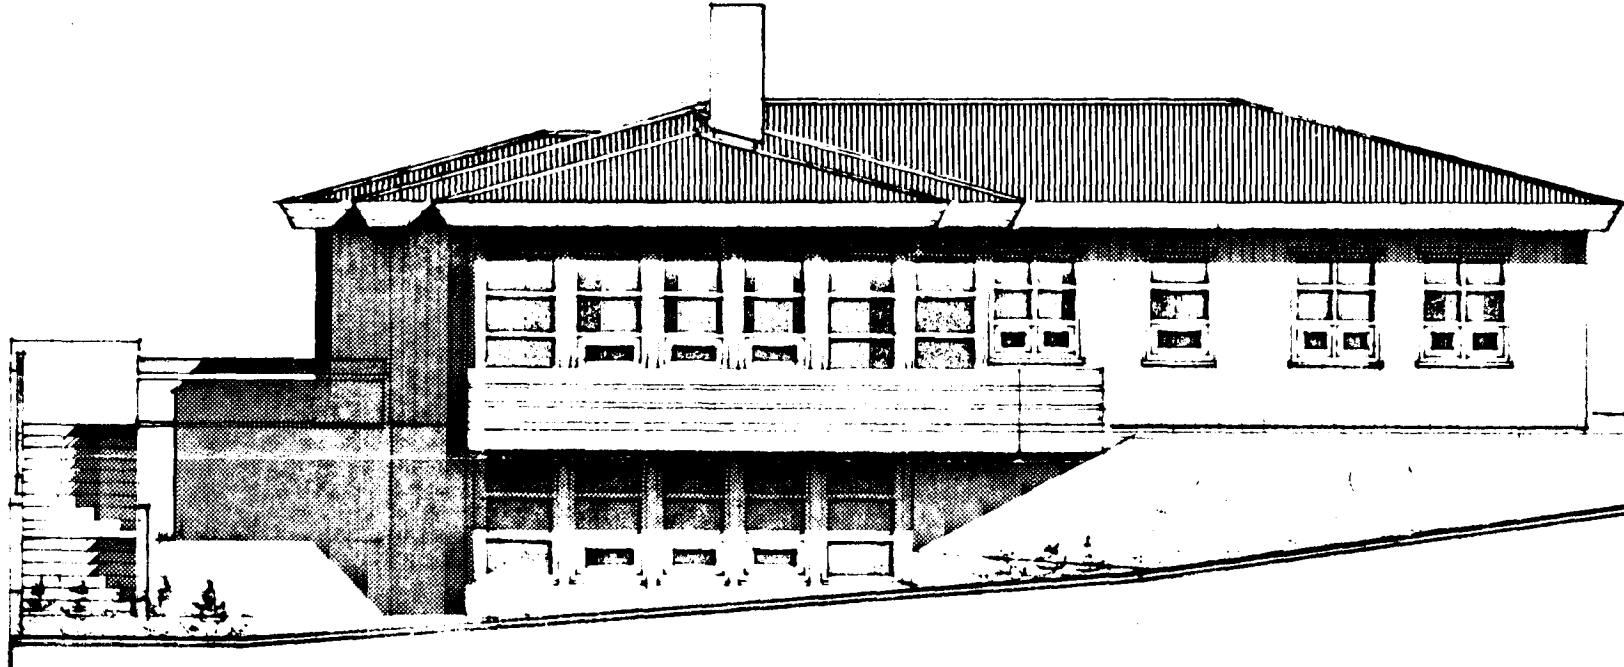

VESTUR M. 1:100.

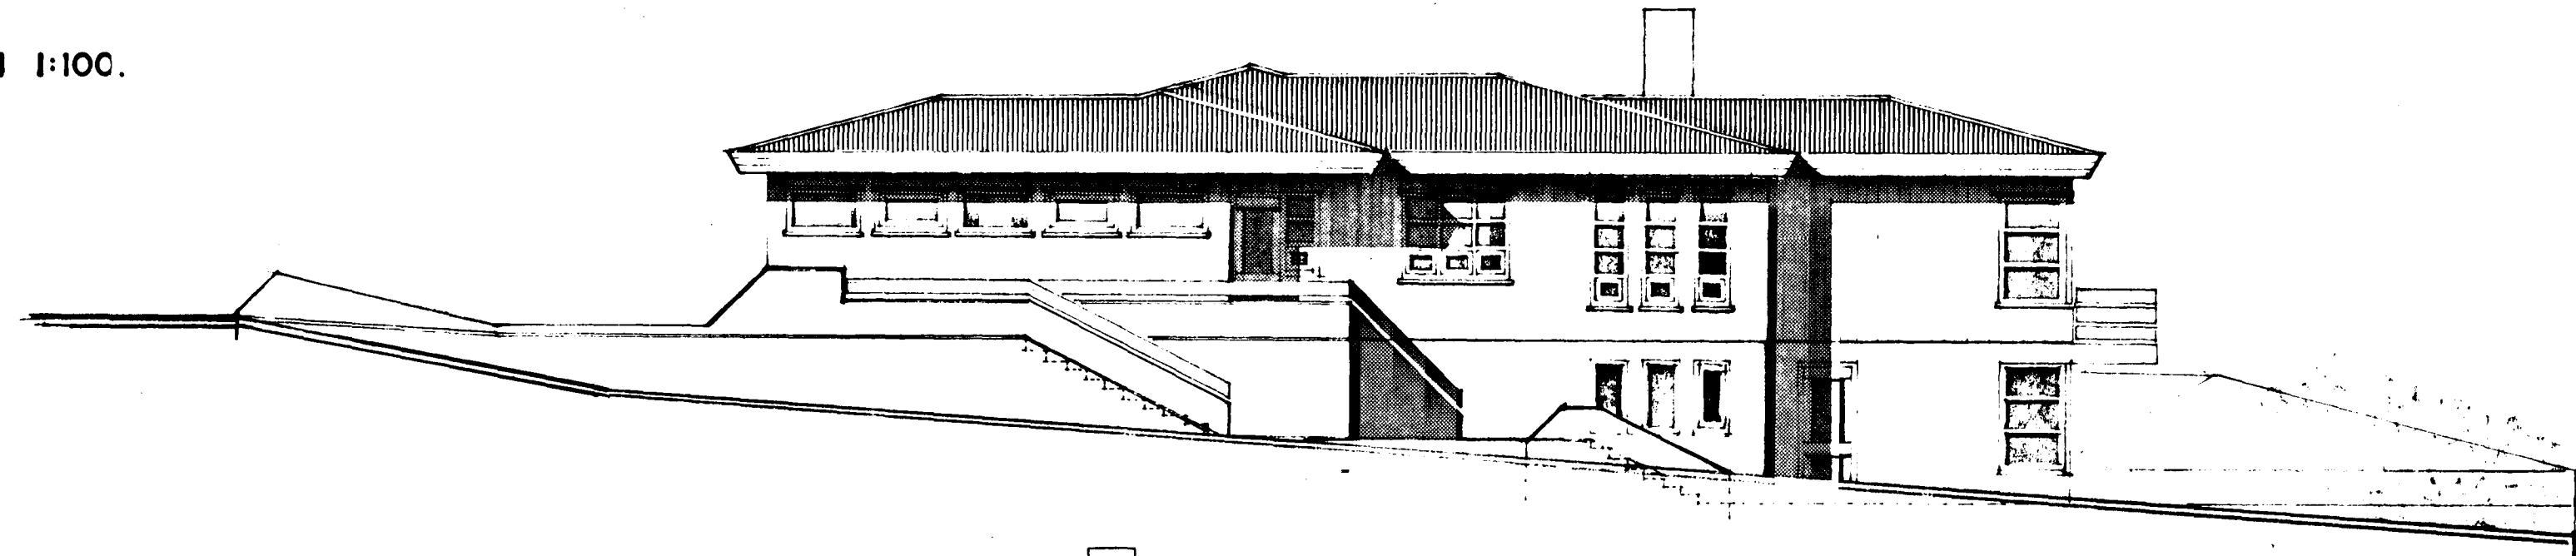

NORÐUR M. 1:100.

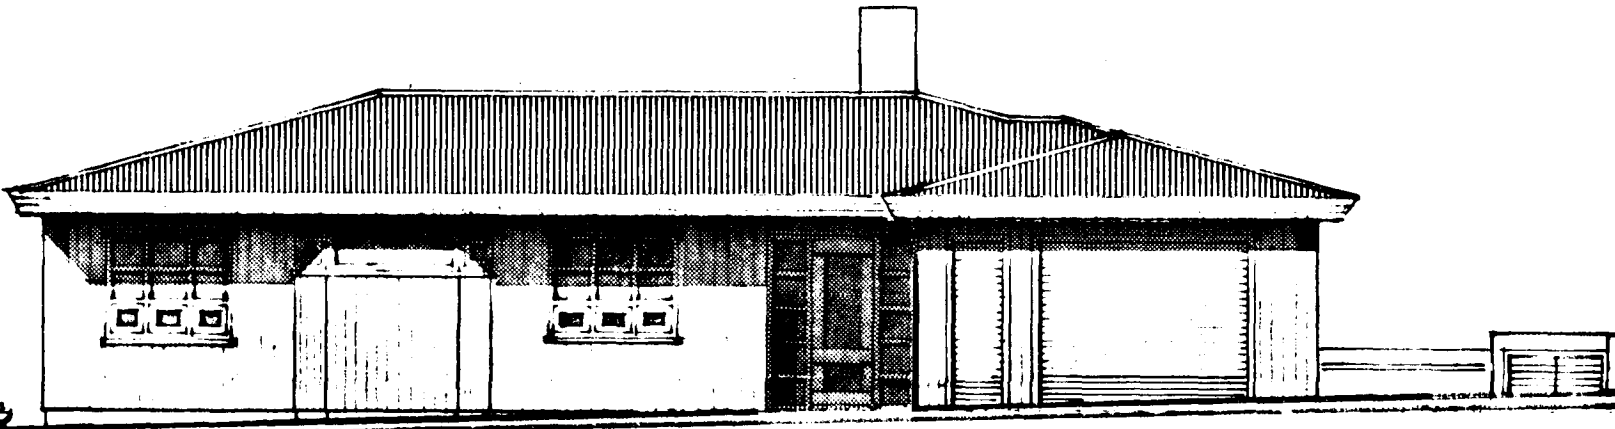

AUSTUR M. 1:100.

BREYTT 17. APR. 1984.

teikning 2 af 2.

*Sigurður Þorvarðarson Erlendur Árni Hjálmarsson.*