


GÓLFKÓTI HÚSS ER SETTUR 0,00 OG ER HÆÐARSETNING FRÁRENNSLISLAGNA MIÐUD VIÐ HANN.  
 LAGNIR ERU ÚR PLASTI AF VIÐURKENNDRI GERÐ, T.D. STÍFU PVC.  
 LÖGN FRÁ BAKRENNSLI HITAVEITU ER ÍR HITABOLNI PEH PLASTI SKOLPLÖGN FRÁ BRUNNI AD TENGILÖGN Í LÖÐAMÖRKIV ER ÚR STEINI.  
 FRÁRENNSLISLAGNIR SKAL LEGGJA SAMKVÆMT Í ST 65, MIÐAD VIÐ "AÐVÆLD SKILYRÐI".

- GNG MERKIR..... NIÐURFALL MEÐ GEGNUMRENNSLI
- HL " HANDLAUG
  - VS " VATNSSALERNI
  - SV " SKOLVASKUR
  - PV " ÞVOTTAVÉL
  - GH " GÓLFSTÚTUR FYRIR BAKRENNSLI HITAVEITU
  - ST " STURTUBAD
  - HRB " HREINISBRUNNUR
  - GK " GÓLFKÓTI
  - SN " SVALANIDURFALL
  - PN " ÞAKNIDURFALL
  - NF " ÚTINIDURFALL
  - GN " GÓLFNIDURFALL
  - EV " ELDHÚSVASKUR
  - HR " HREINISLOK
  - JK " JARÐKÓTI
  - SL " LOKI MEÐ SPINDLI UPP ÚR JÖRD
- F2 (3) MERKIR.... FALLPÍPUR

BREYTT Í ÁGÚST '89  
 BORDKRÓKUR Í ELDHÚSI BYGGÐUR ÚT UM 600MM.

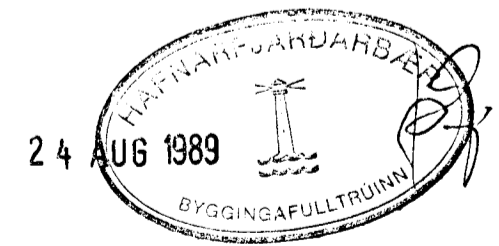

<b>GÍSLI GÍSLASON TÆKNIFRÆÐINGUR TFÍ</b>	
<b>FLOKAGÖTU 21 SIMI 621909</b>	
TRADARBERG 13, HAFNARFIRÐI	HANNAÐ: GG TEIKNAD: GG
FRÁRENNSLISLAGNIR:	KVARÐI: 1:50, 1:500
GRUNNMYND, AFSTÖÐUMYND	BLAÐNR: 2
DAGS: APRÍL '89	<i>Ciela Ciela</i>