


Samþykkt á fundi bygginga-
 nefndar 10.12.1989
 BYGGINGAFULLTRÚINN
 Í HAFNARFIRÐI

Ashild: stöð. leiksvæði
 vandi endurskoð
 KOTMÉ SJÁ BOKUN 7/2'89
 blað 2 MÆKKUN UM KOM.

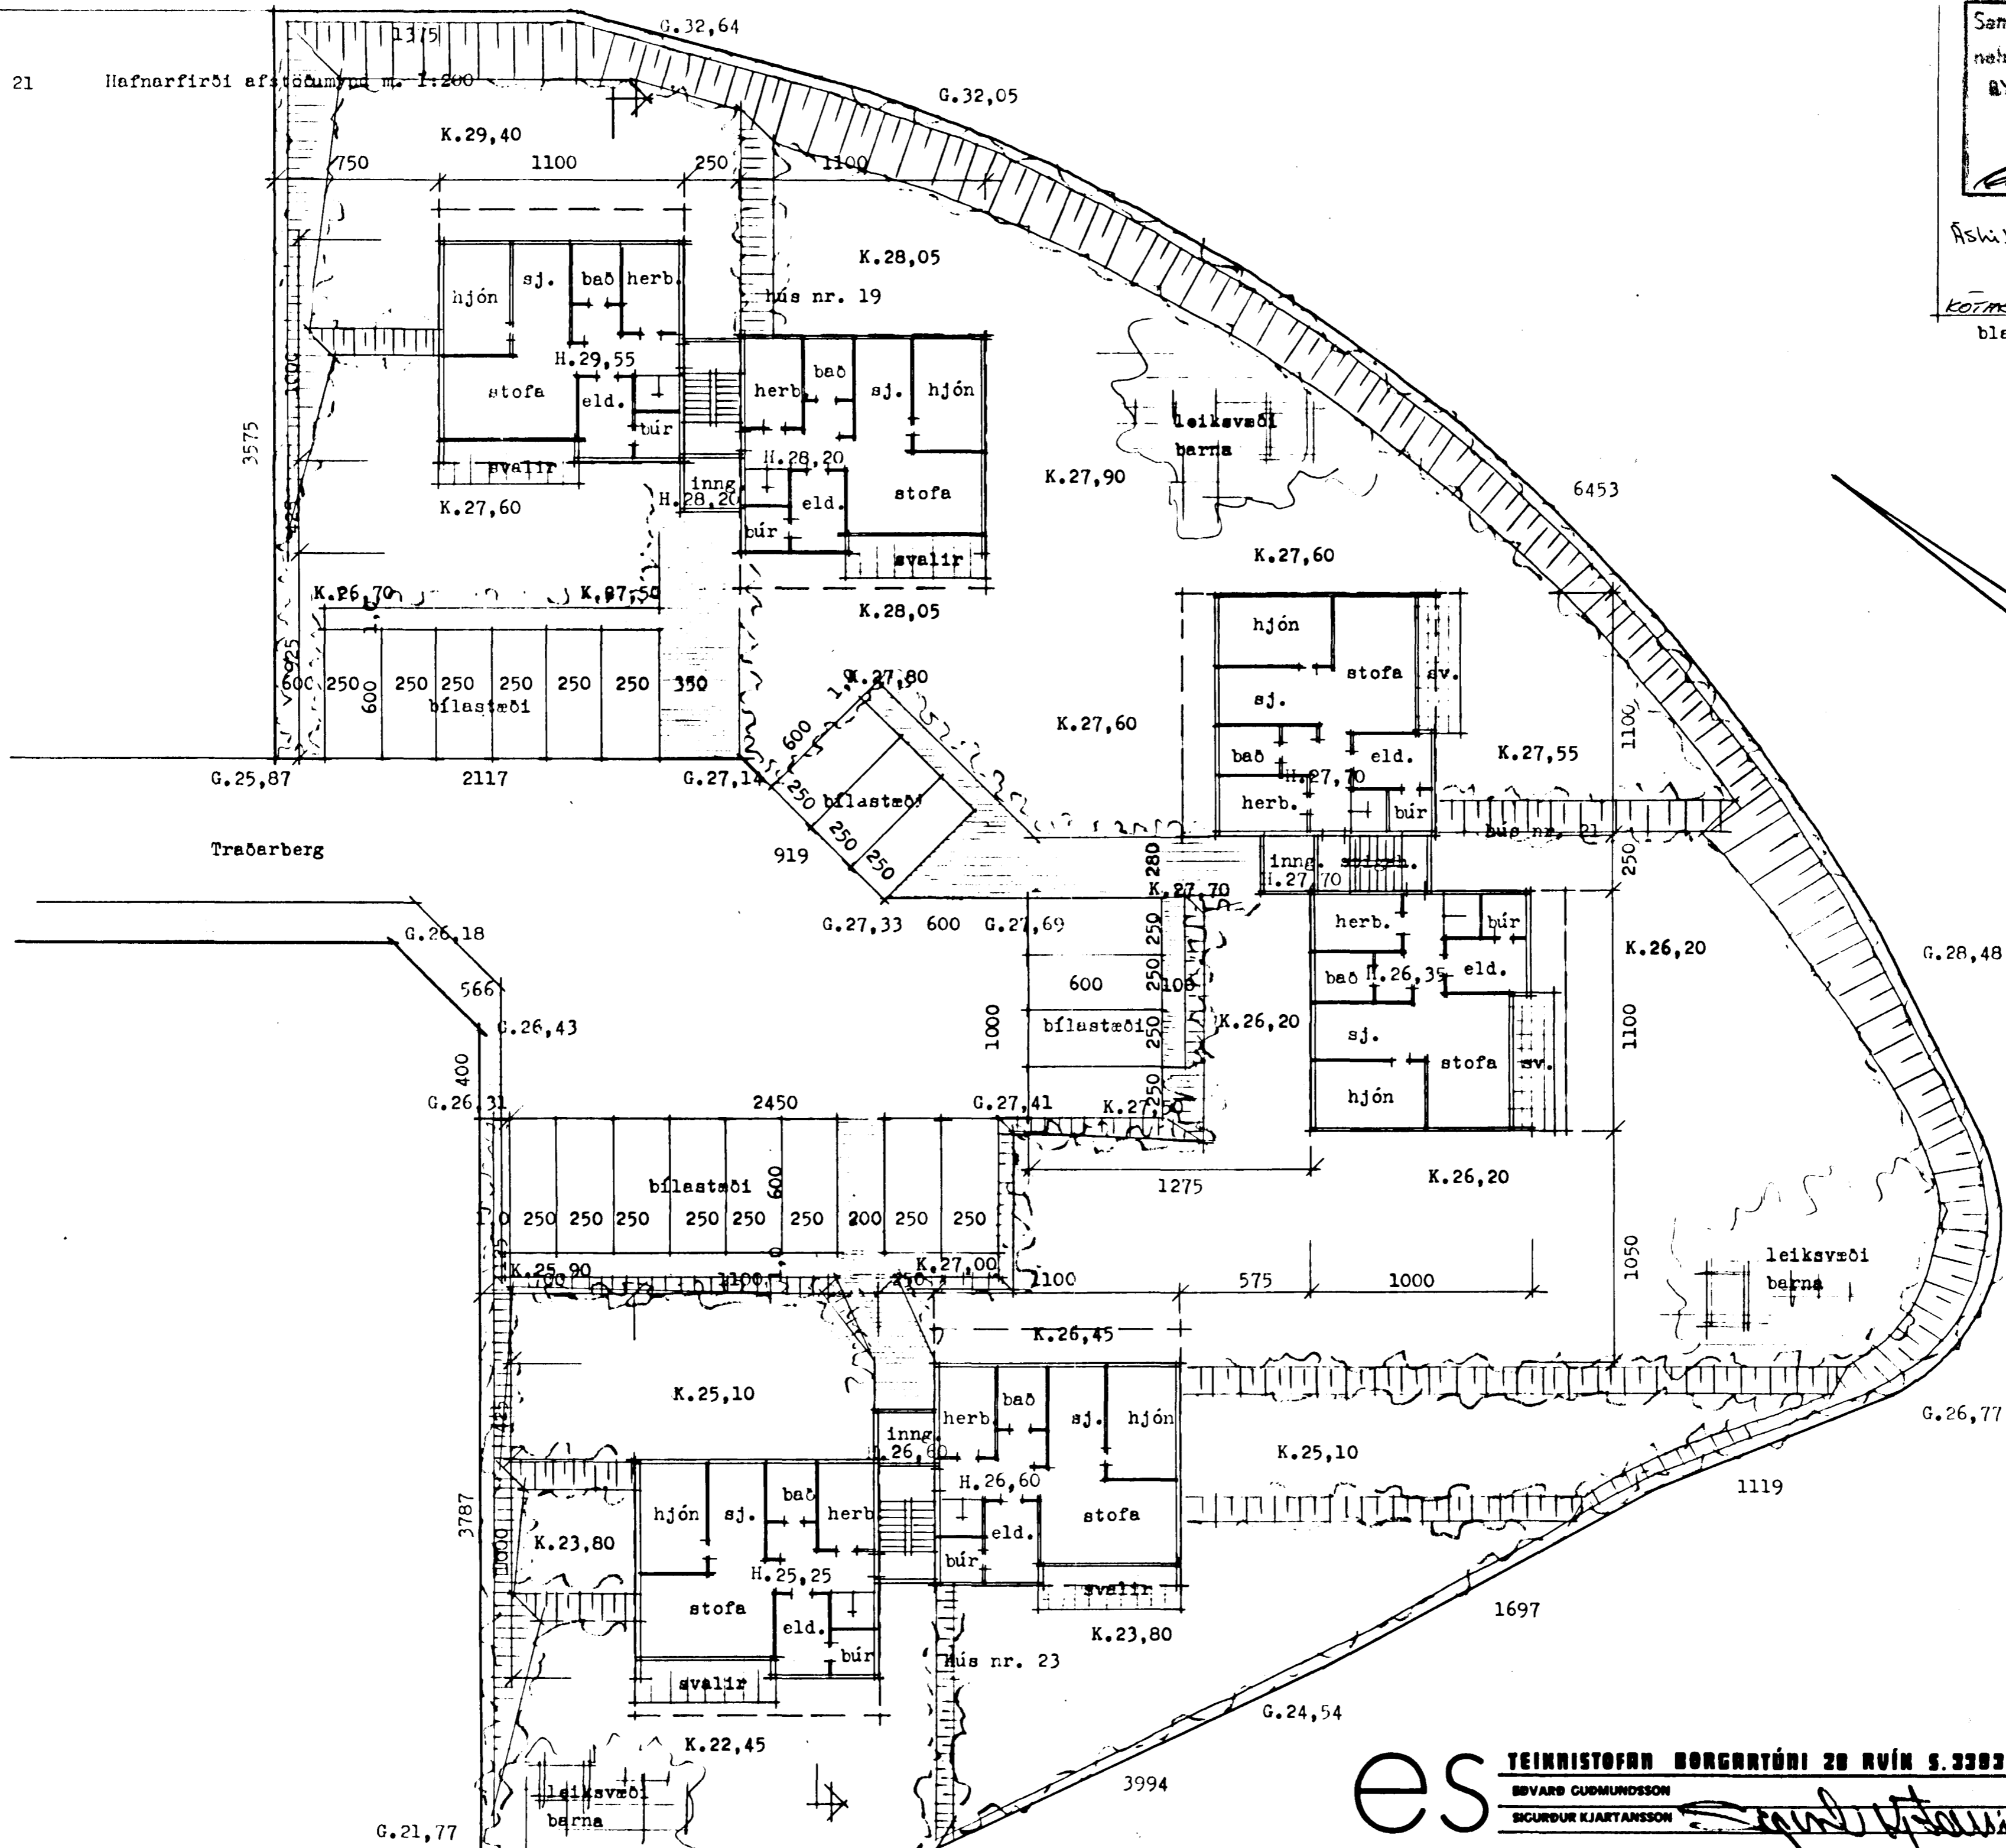

es

TEIKNISTOFN BORGARTÚNI 20 RÚN S. 33930

BOVARD GUDMUNDSSON
 SIGURÐUR KJARTANSSON

[Handwritten signature]

DAGS. jan. 1989
 BREYTT.