



Samþykkt á fundi bygginga-
ráðs nr. 1018 1989
BYGGINGAFULLTRÚNN
Í HAFNARFIRÐI

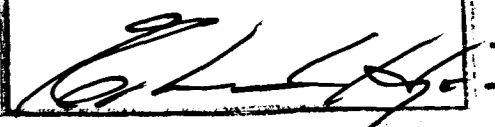

LÖTAR SJÁ BOKUN 7/2 89
blað 3

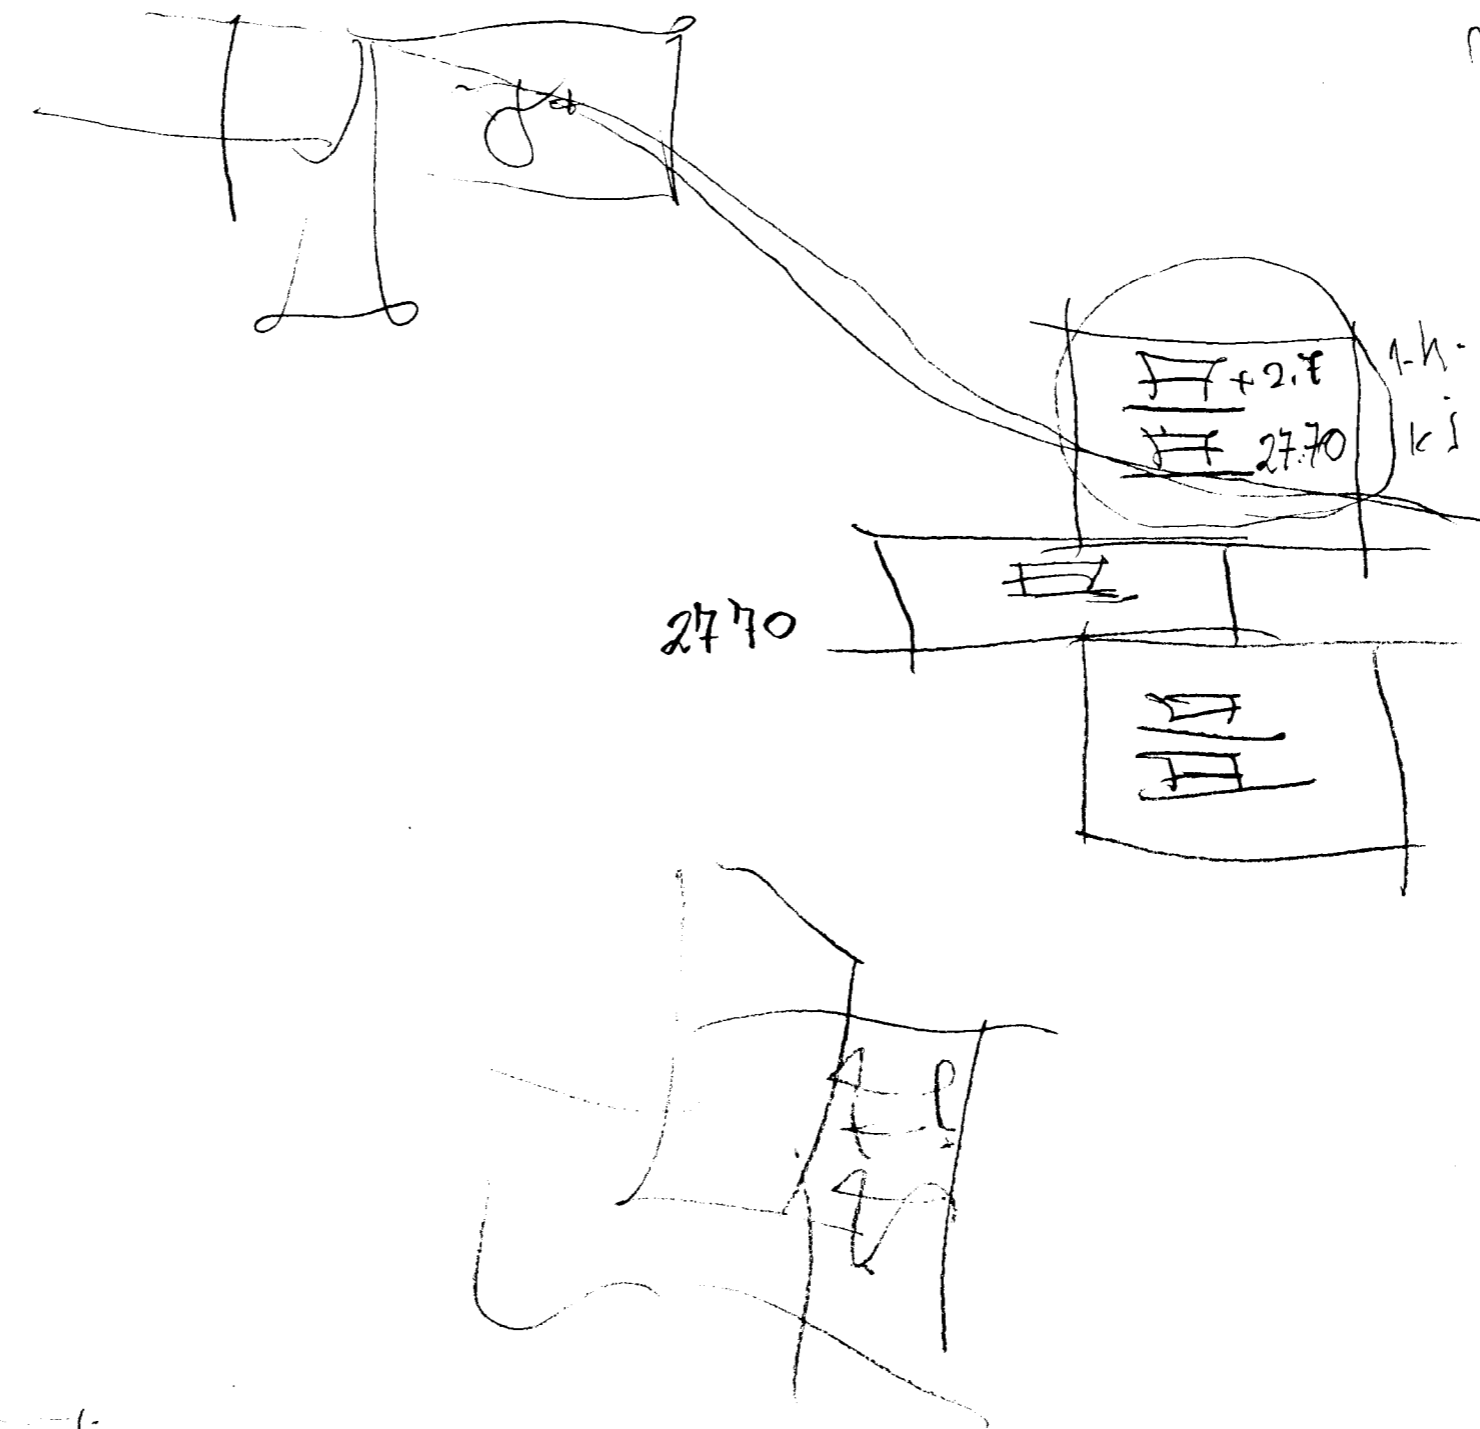


27.70

nr. 19

nr. 21

nr. 23

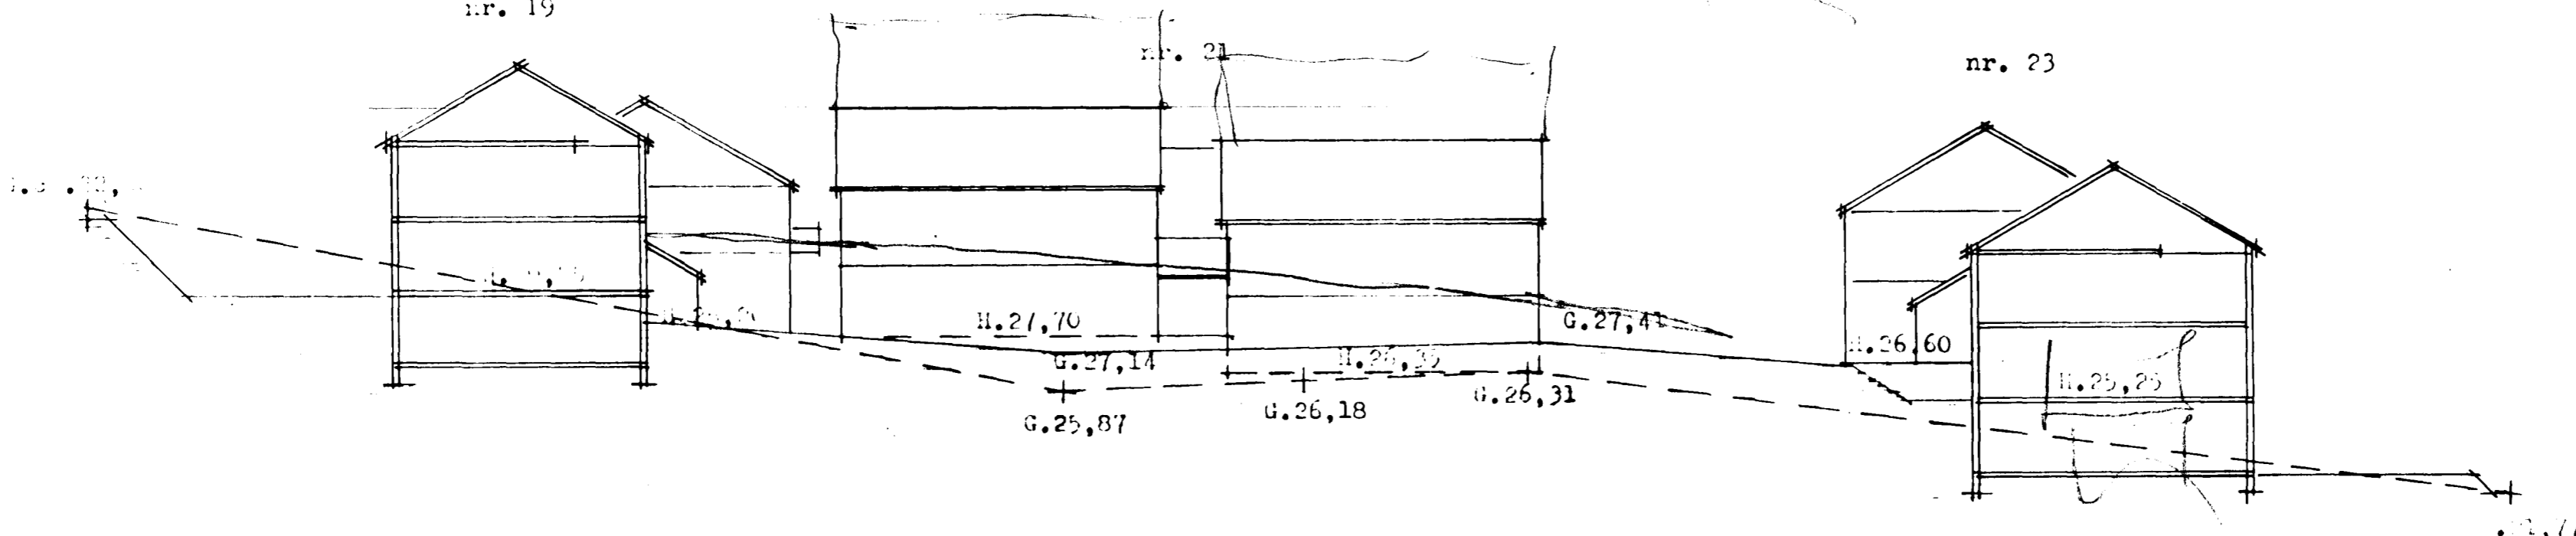

skala 1:200

punkt. lína sýnir landhalla á lótaráttum í norð-vestur