nr. 21

Samþykkt á fundi byggingarnefndar þ. 10/2 1987
BYGGINGAFULLTRÚINN
Í HAFNARFIRÐI

blað 7

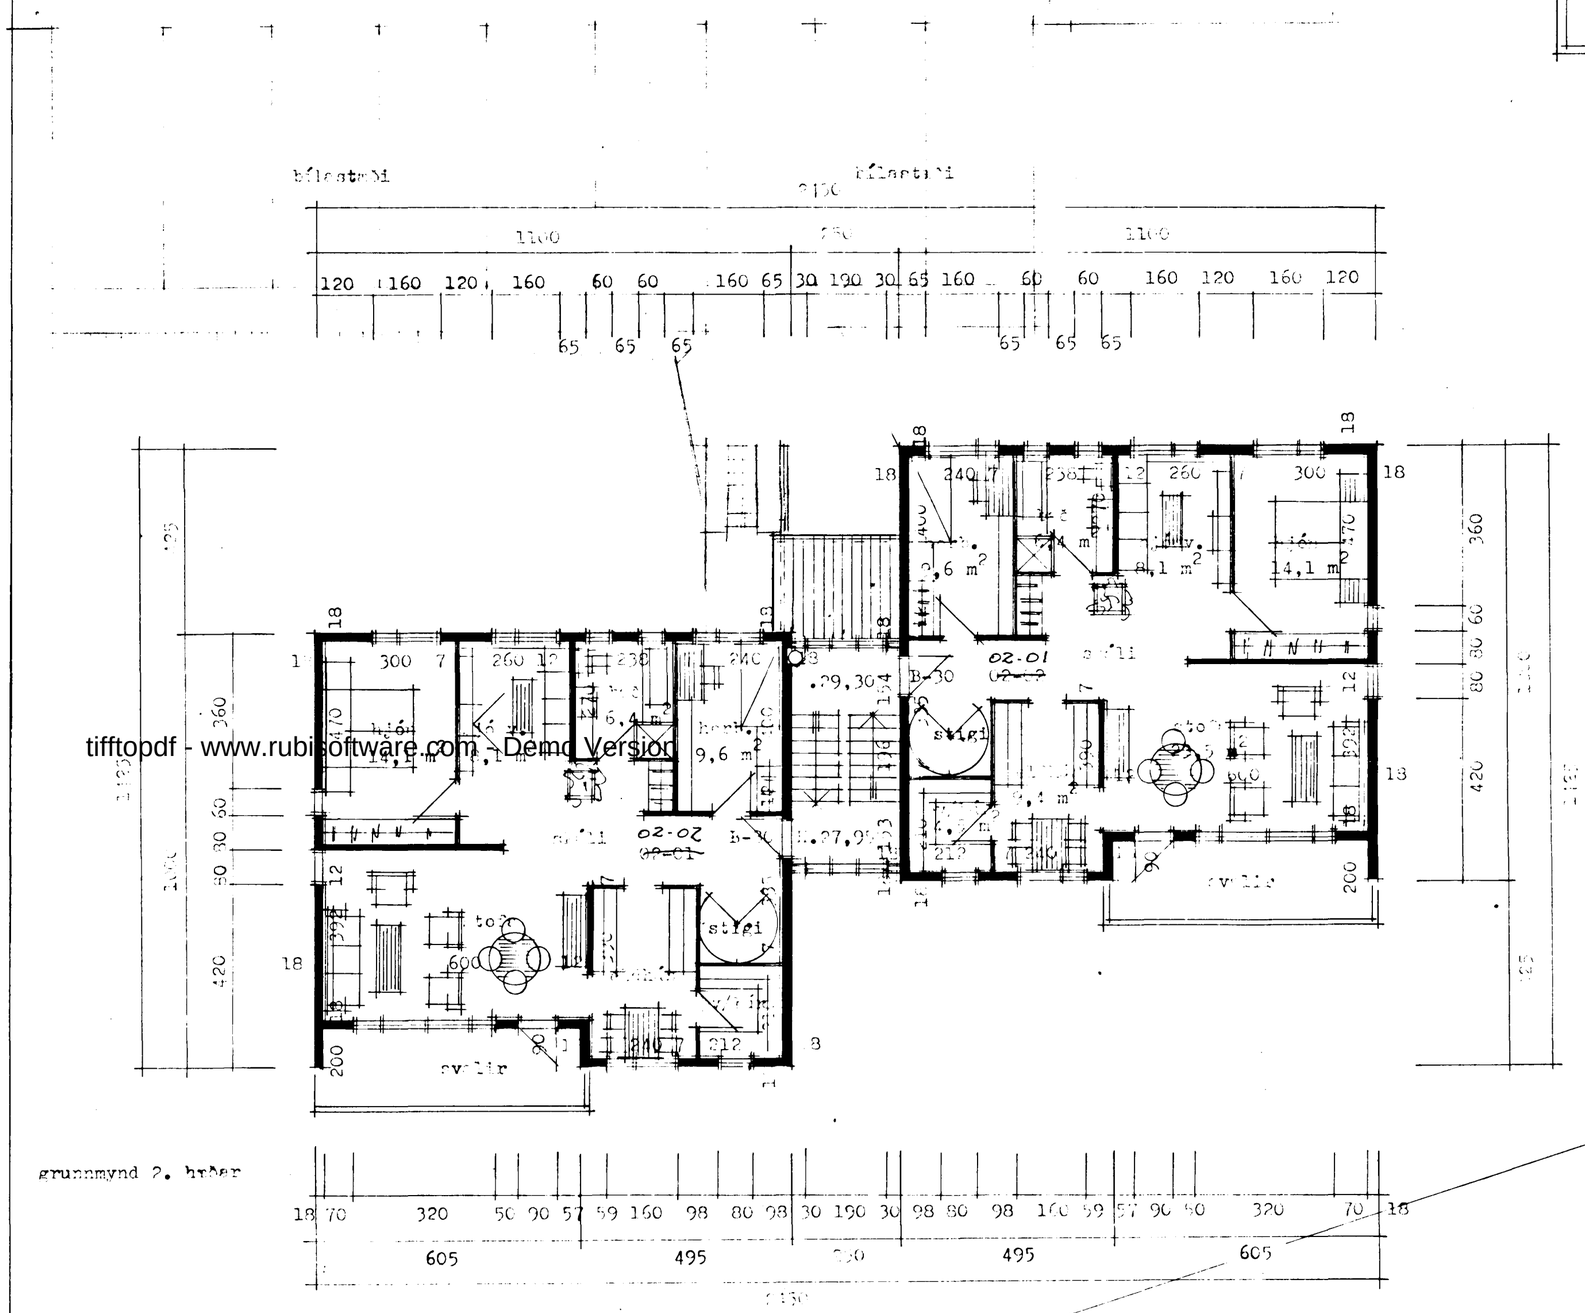

grunnmynd 2. hæð

tifftopdf - www.rubisoftware.com - Demo Version

es TEIKNISTOFAN BORGARTÚNI 28 RVÍK S.33930
EDVARD GUÐMUNDSSON
SIGURÐUR KJARTANSSON

DAGS. jan. 1988
BREYTT.