



Byggingarfræðingur
24/6 89
númer p. 2013 91
BYGGINGARFRÆÐINGUR
Í HAFNAFIRÐI
[Signature]


Askilið er að þinglýst verði kvæð þess efnis
að óráðstafað rúmi í kjallara verði annars-
vegar hluti af sameign eða tilheyrir einni
eða fleiri íbúðum hússins.

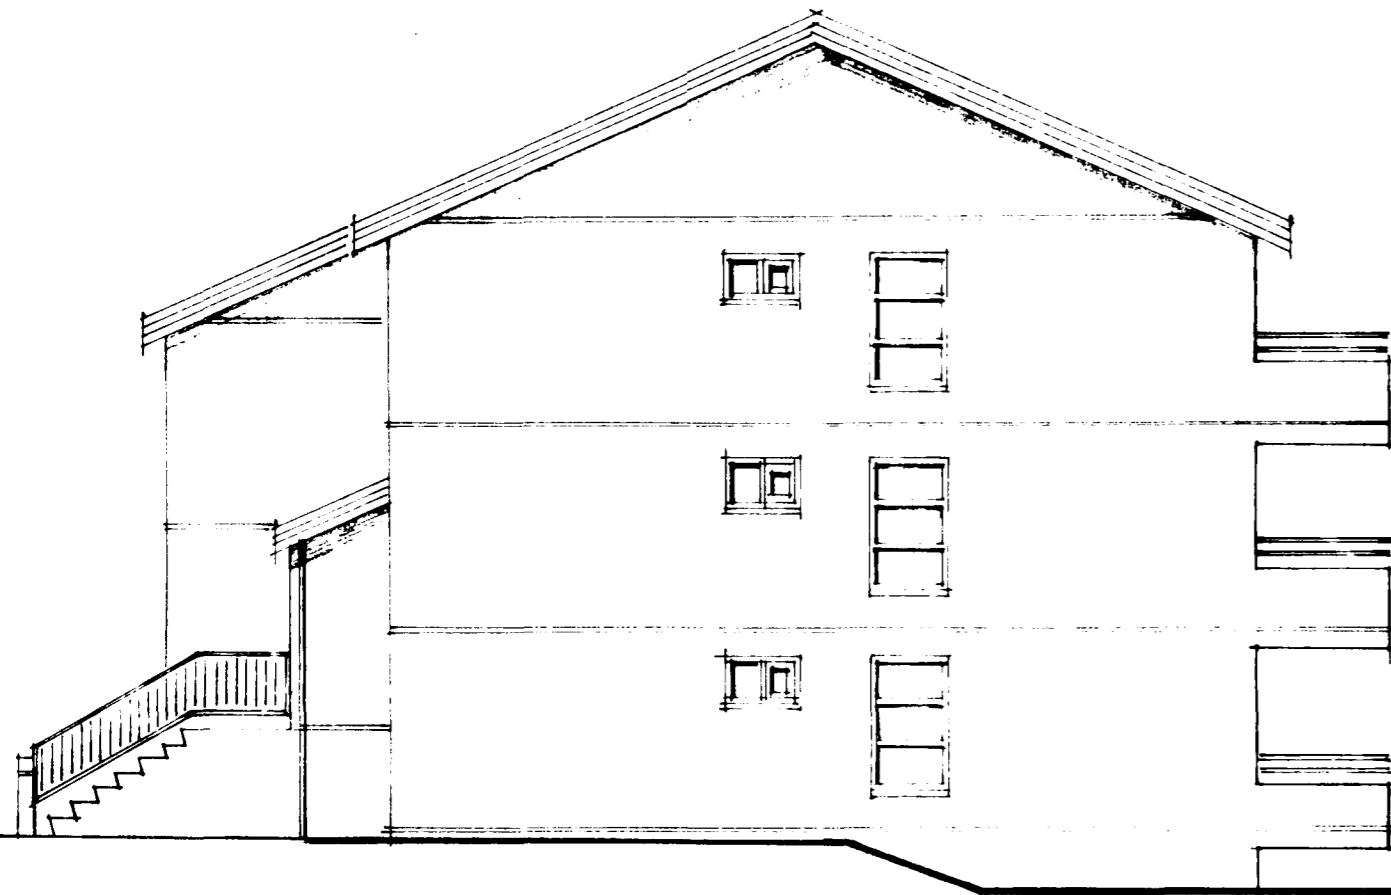


ÚTLIT NORÐVESTUR. M. 1:100.

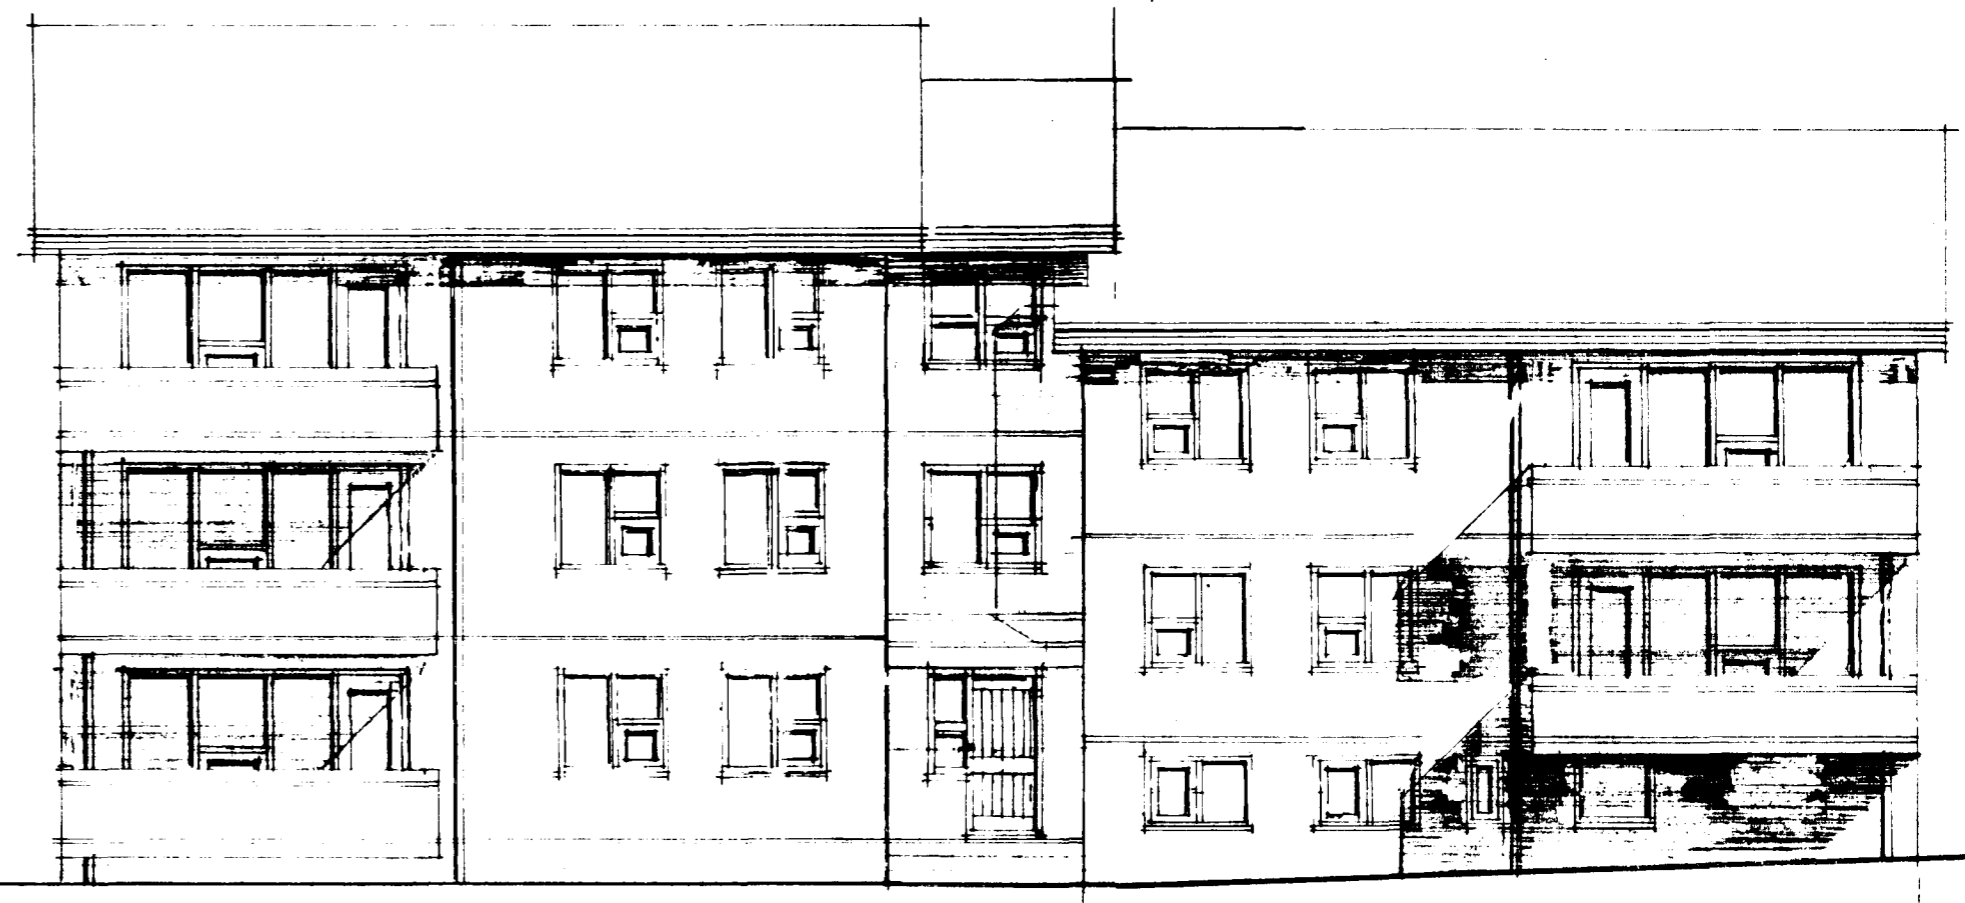

ÚTLIT SUÐVESTUR M. 1:100.

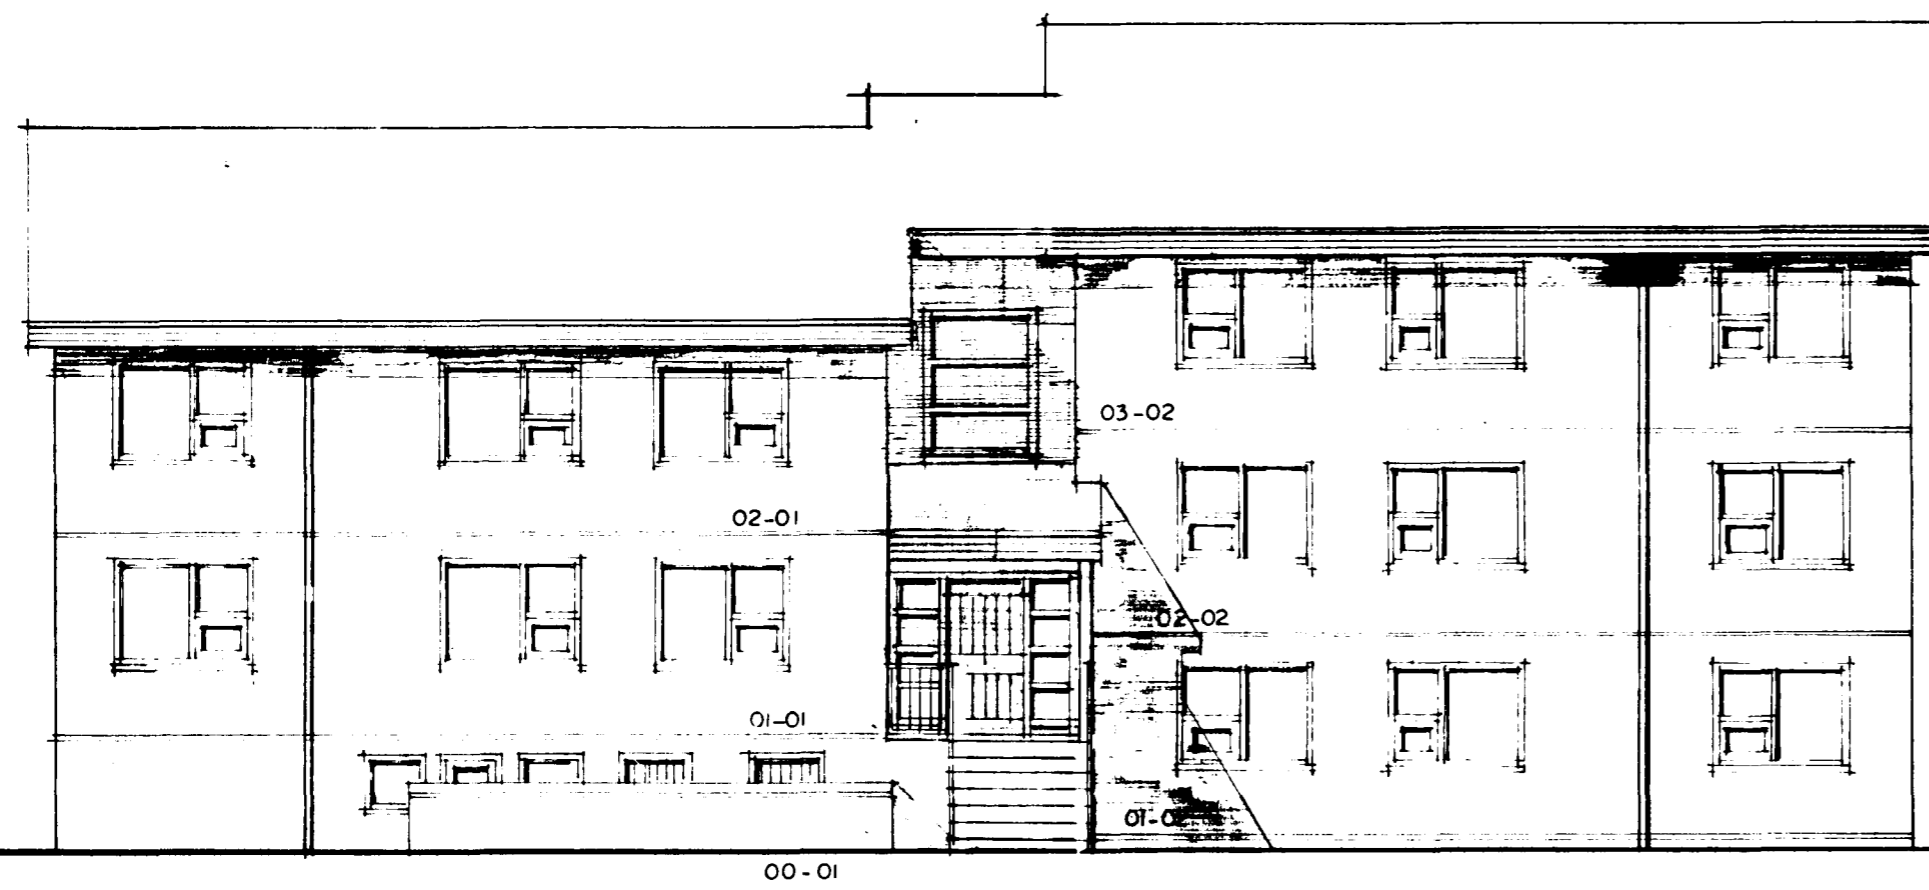

ÚTLIT NORÐAUSTUR M. 1:100.

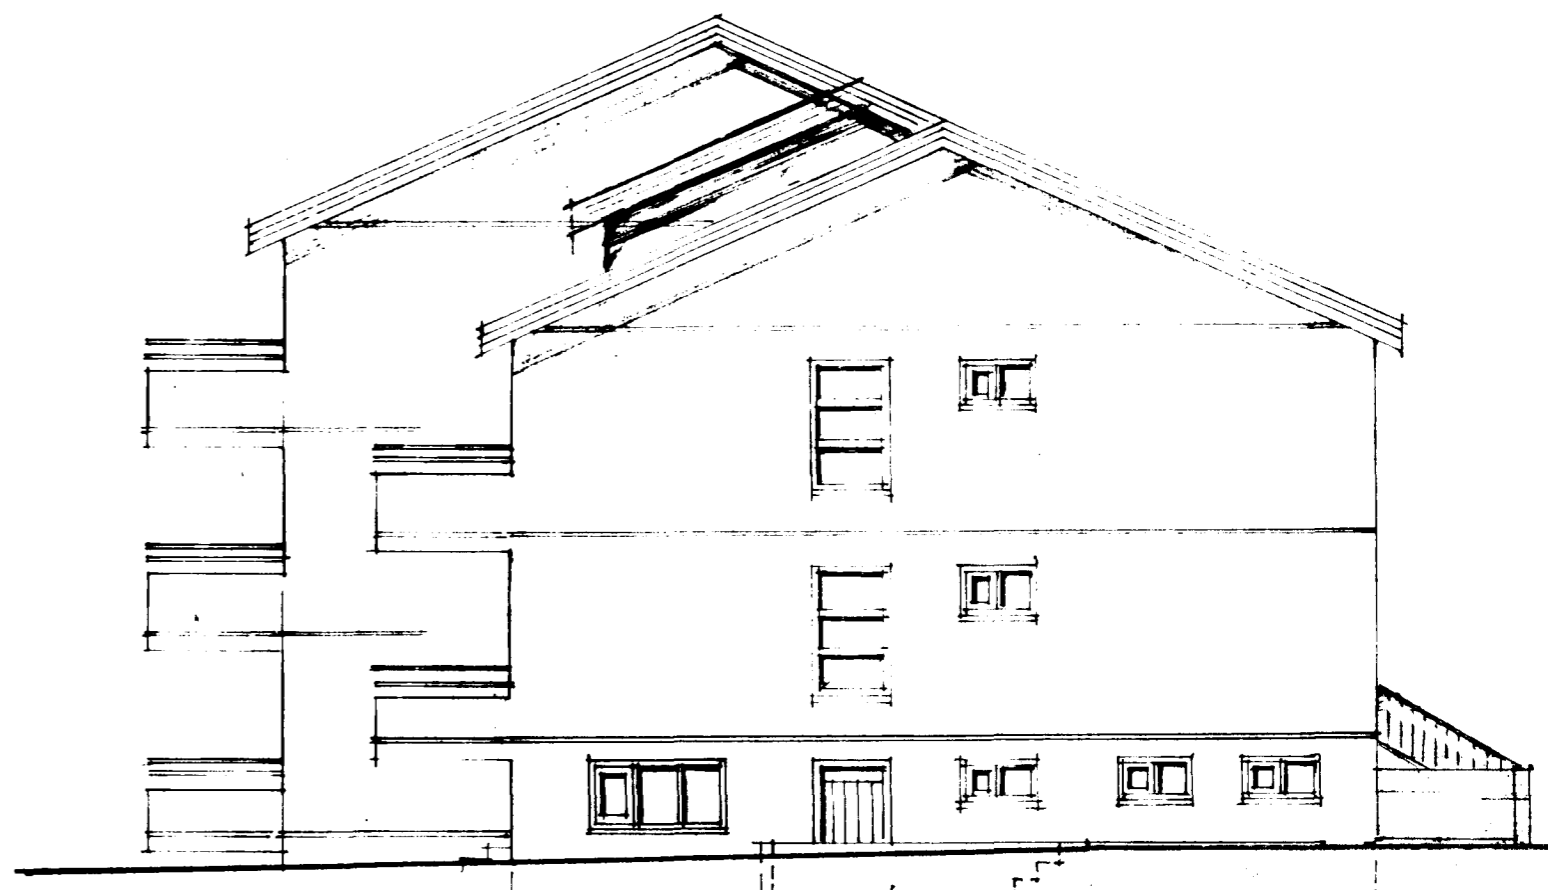

ÚTLIT SUÐAUSTUR M. 1:100.

ÞEYTT 1. MAÍ 1990
[Signature] okl 91