


GRUNNMYND 1:50

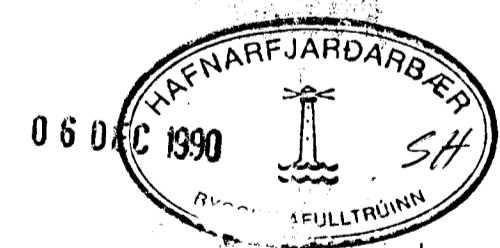

01	3-12-90	ISR. Á LEGU LAGNA	GH
BR. NR.	DAGS	EÐLI BREVTINGAR	SIGN.
TRADARBERG 5	HAFNARFIREÐI		DAGS MARS 90
HITA- VATNS OG FRÆNNISLAGNIE.	JARÐHÉÐ		HANNAÐ EV
MELIKV. 1:50			TEIKNAD EV
SIGURÐUR ÞORLEIFSSON	TEKNIFRÆÐINGUR F.T.F.T.		VERK NR. 8947
STRANDGÖTU 11	HAFNARFIREÐI	SÍMI 54151	BLAD NR. 2-03