


- Frærensilslagnir
- - - - - Kalt vatn
- Hitavellvatn

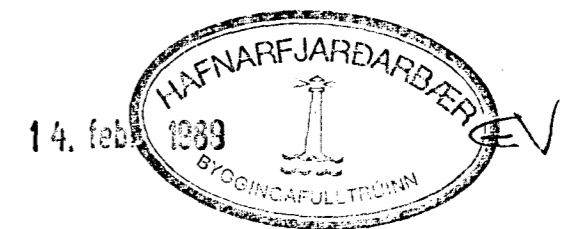

Teikning	Dags.	Nafn	
Tradarberg 9 Hafnarfirði	Hannað	01. '89	JPP
	Teikn	01. '89	JPP
Neyslavatn og frærenslu grunnmynd í hönd			Möli kv. 1:50
Jón Þór Þorgrímsson vélaverkfr. VFI Raudalæk 19			