





Byggingarfulltrúi
samþykkir erindið.

28 APR. 2004

Bent skal á að samþykki þessi verður ekki virk,
fyrir en eftir þinglýsingu eignaskiptayfirlýsingar-
innar og skráningu hennar hjá Fasteigamáttí ríkisins.
Byggingarfulltrúinn / Hafnartrúi
Fh. Kristján Þórarinnsson

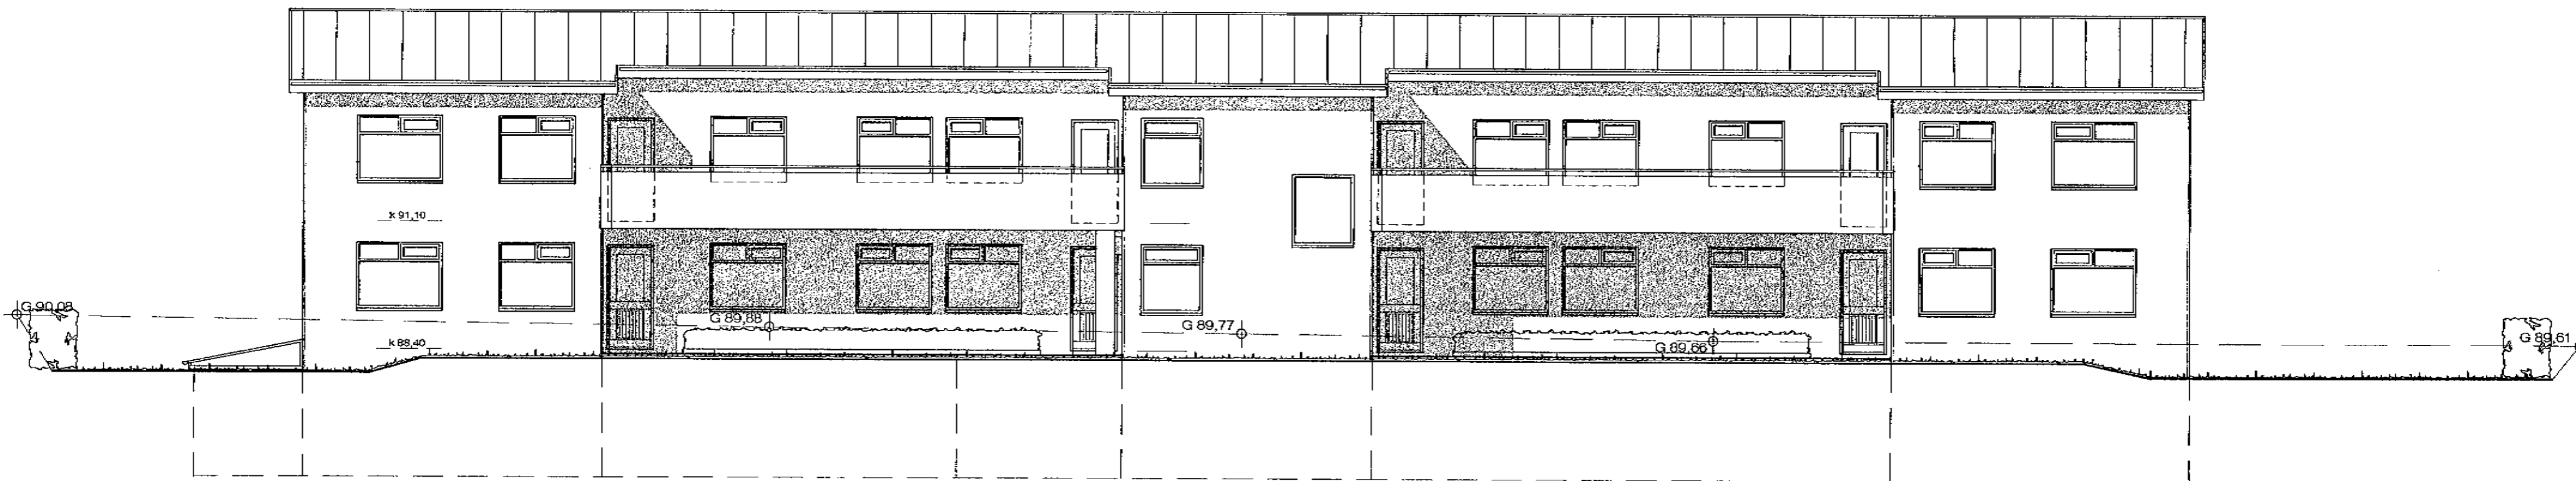

AUSTURHLIÐ M 1:100

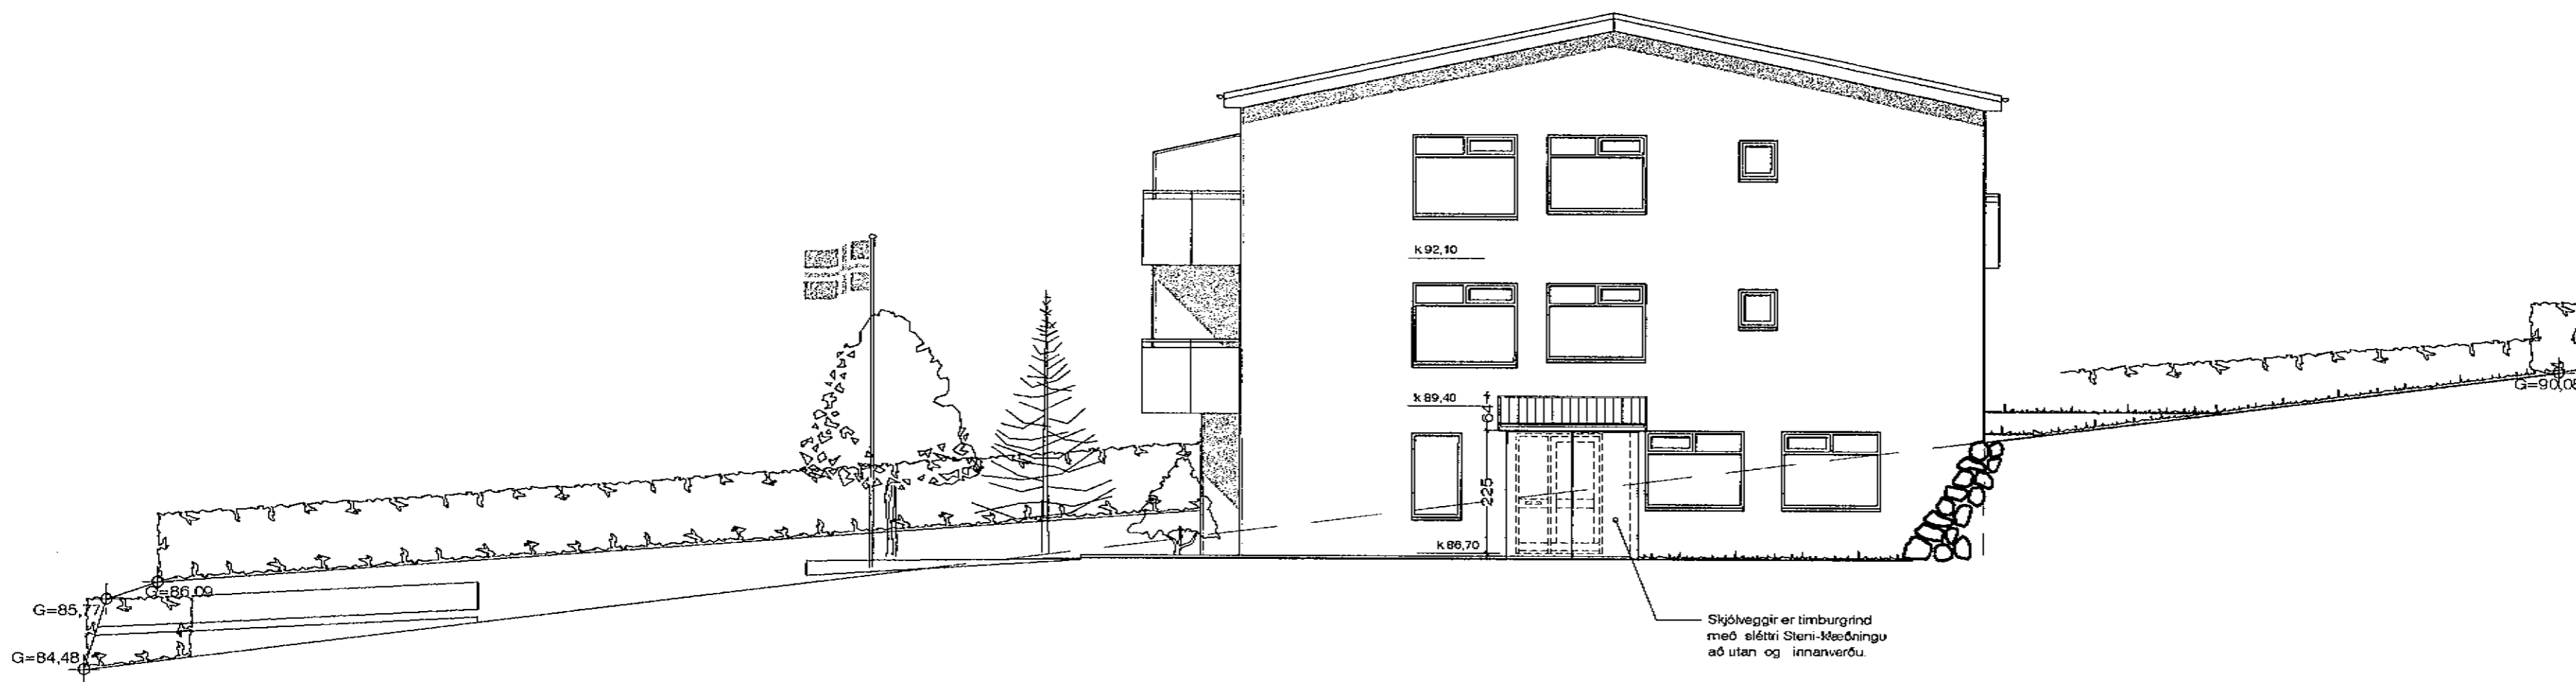

SUÐURHLIÐ M 1:100

Breytt 18. - 12. - 2003
Skjólveggir og skyggni reist við
útidyr íbúðar 01.04. Á suðurhlíð.

Breytt 9. - 3. - 2001 Felld út lyfta og
breytt stigahúsi.

ÞRASTARÁS 18, HAFNARF. ÚTLIT

VERK. NR. 239

DAGS. 28.11.2000

MÁL. 1:100

TEIKN. NR. 06

BREYTT. 9.-3.-2001/18.12.-2003

JÓN GUÐMUNDSSON ARKITEKT

PT. 310551
3259

VINNUSTOFA SUÐURLANDSBRAUT 16

REYKJAVÍK

SÍMI 552 5055