



Byggingarfulltrúi
samþykkir erindið.

28 APR. 2004

Bent skal á að samþykkt þessi verður ekki virk,
fyrir en eftir þinglýsingu eignaskiptafyrirlysingar-
innar og skráningu hennar hjá Eignamatstofnun ríkisins.
Byggingarfulltrúinn í Hafnarfirði
F.h. Kristján Þórarinnsson

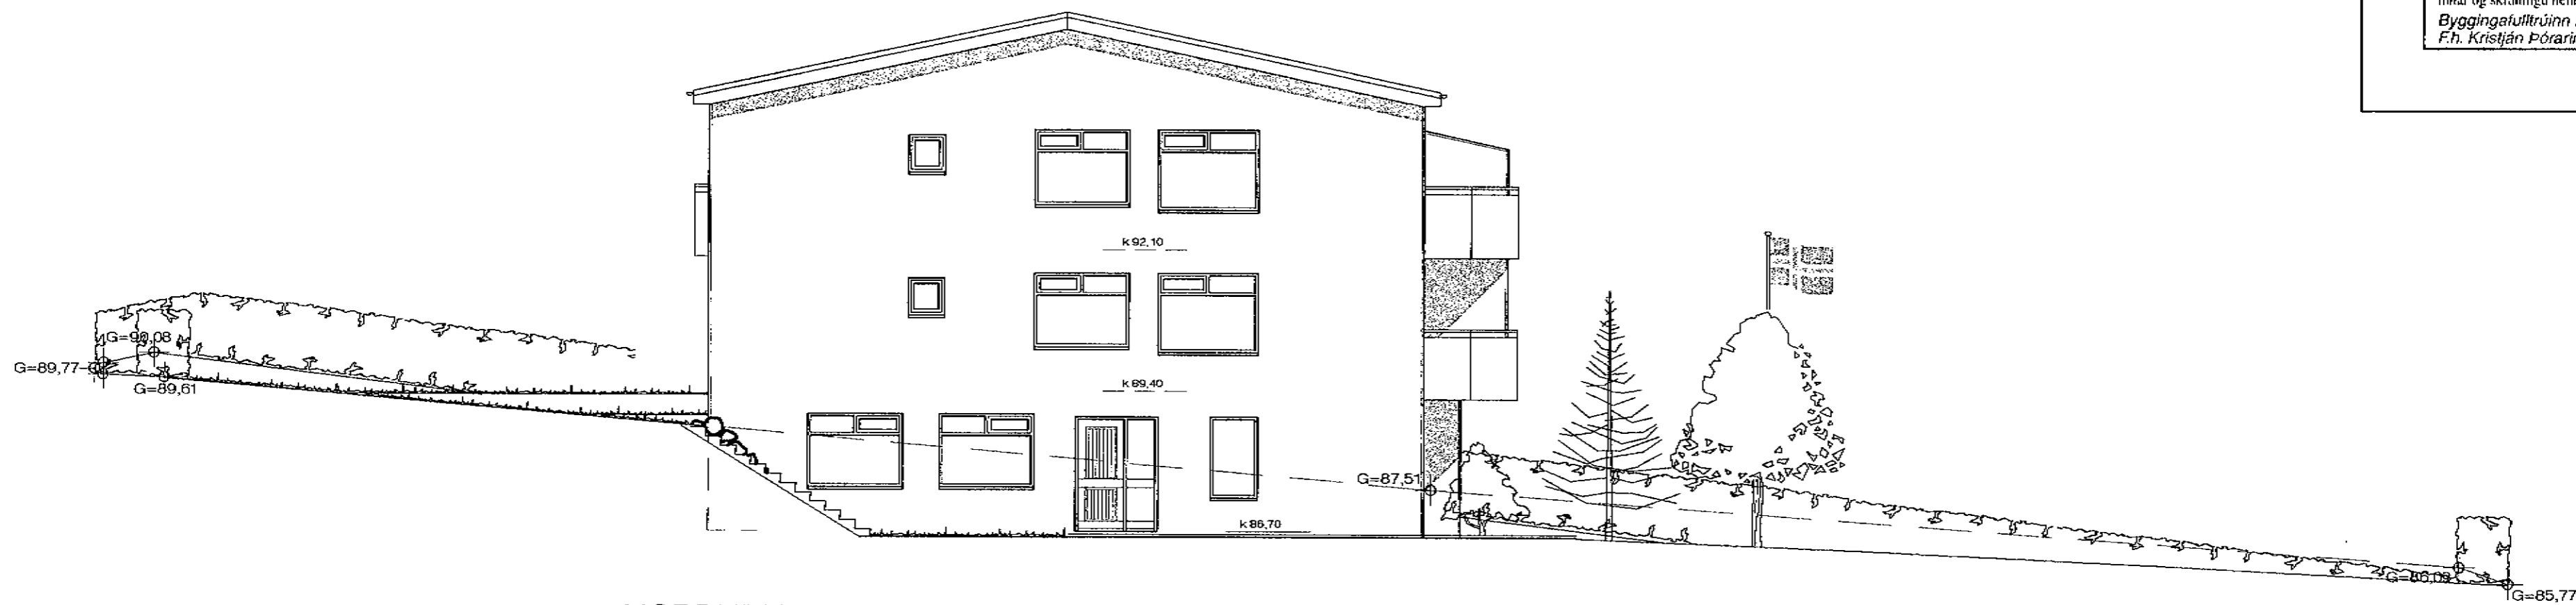

NORÐURHLIÐ M 1:100

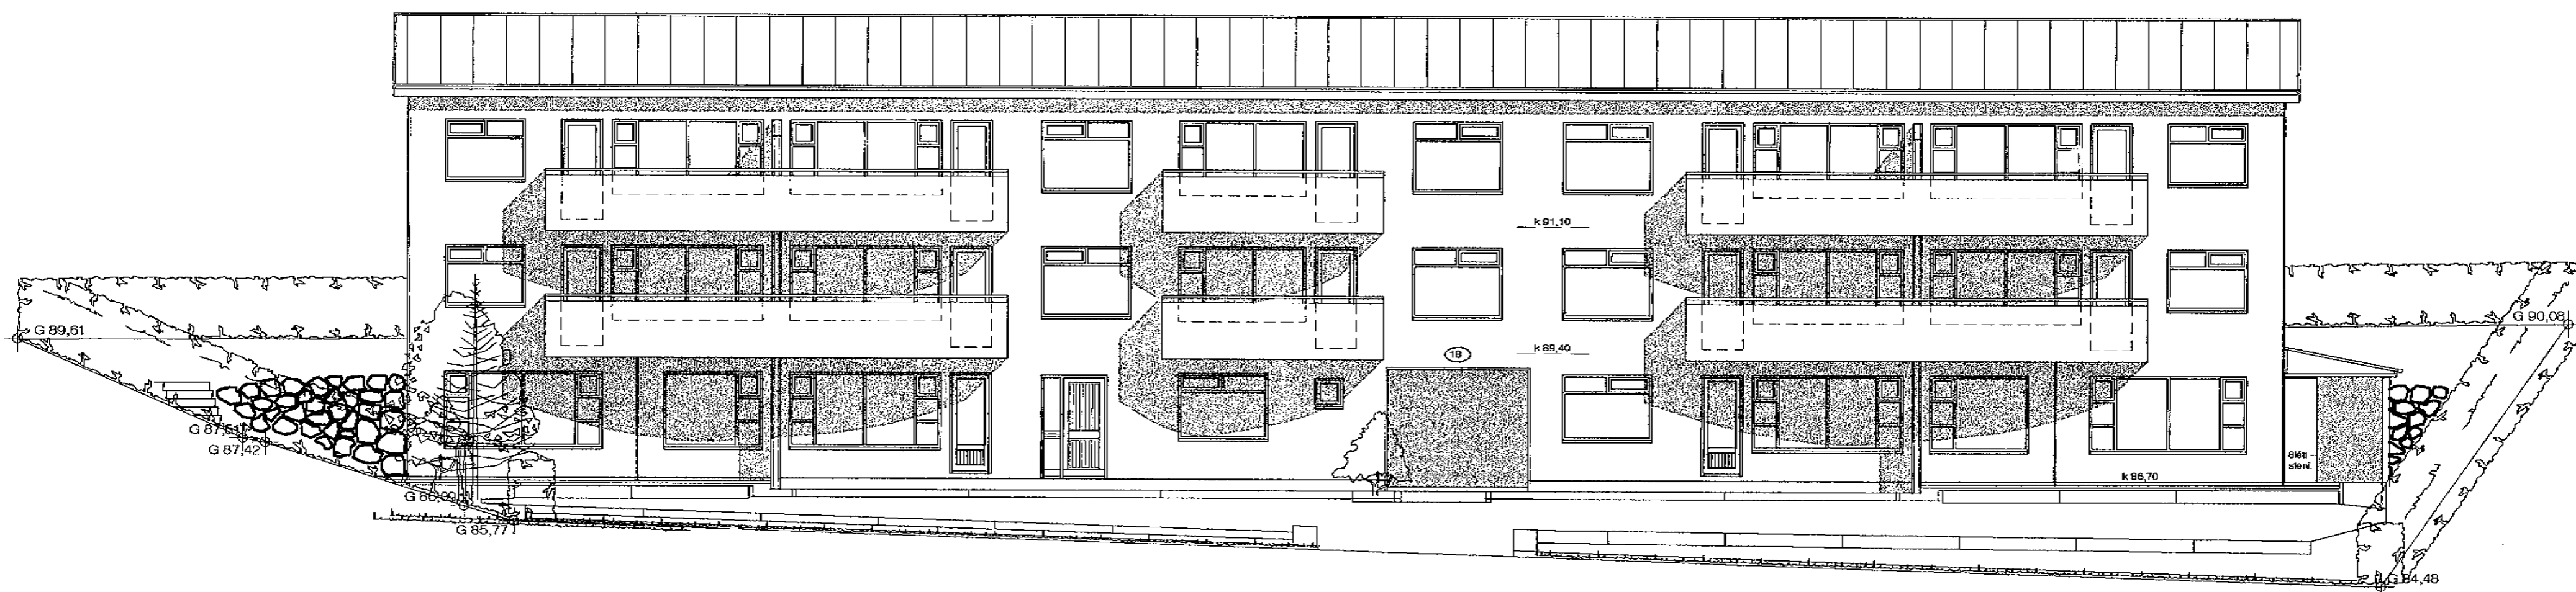

VESTURHLIÐ M 1:100

Breytt 18. - 12. - 2003.
Skjólveggir og skyggni reist við útidyr íbúðar 01.04.

Breytt 9. - 3. - 2001 Felld út lyfta og breytt stíghúsi.
Breytt 3. - 5. - 2001 Breytt útliti á vestur hlið.

ÞRASTARÁS 18, HAFNARF. ÚTLIT

VERK. NR. 239

DAGS. 28.11.2000 MÁL. 1:100

TEIKN. NR. 05

BREYTT. 9.-3.-2001/3.-5.-2001/18.-12.-2003

JÓN GUÐMUNDSSON ARKITEKT

VINNUSTOFA SUBURLANDSBRAUT 16 REYKJAVÍK

SÍMI 552 5055

ST. 310551
3259

bram1903-des03.dwg
23.2.2004 09:03
Súlurlandsbraut. 16
Jón Guðmundsson. arkitekt.