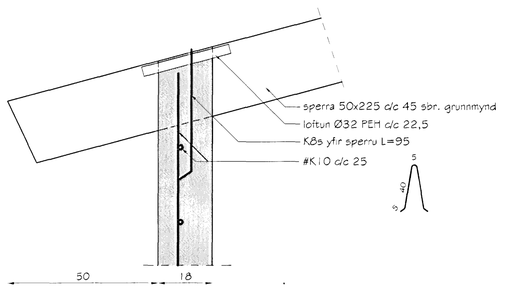

Snið 23-23
Mkv. 1:10

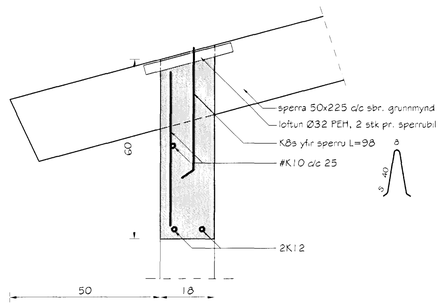

SNIÐ 24-24
Mkv. 1:10

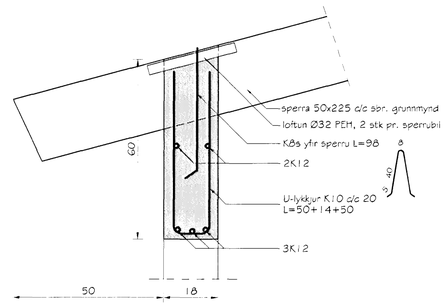

SNIÐ 25-25
Mkv. 1:10

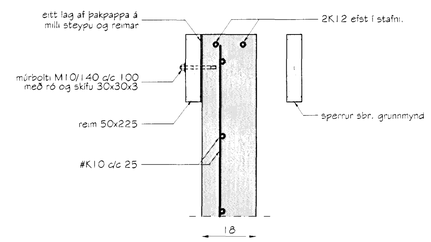

SNIÐ 26-26
Mkv. 1 : 10

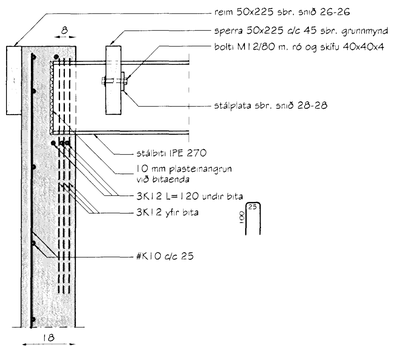

SNIÐ 27-27
Mkv. 1:10

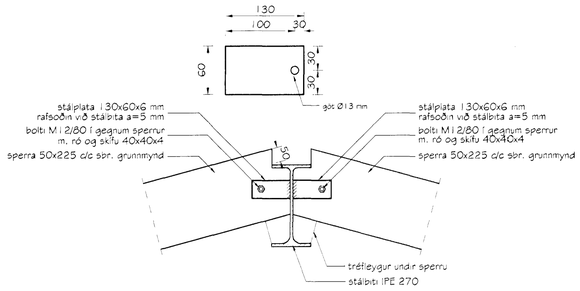

SNIÐ 28-28
Mkv. 1:10

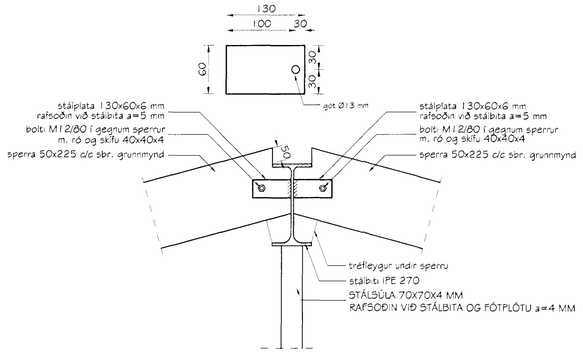

SNIÐ 29-29
Mkv. 1:10

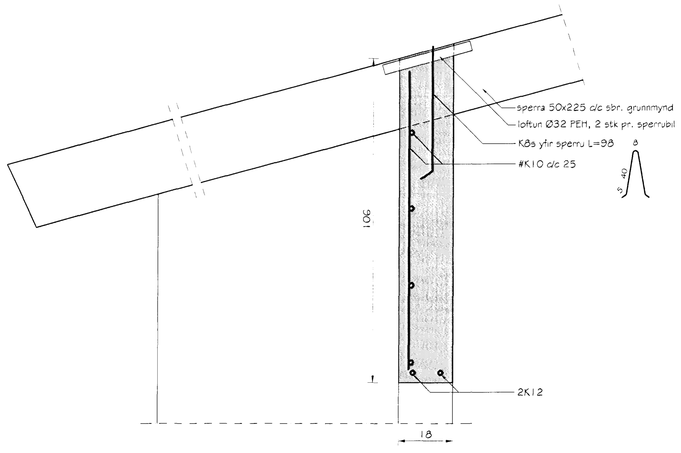

SNIÐ 30-30
Mkv. 1:10

20 JÚNÍ 2002
VG

Br. nr.	Dags.	Af.	Breyting
A			
B			
C			
D			

TEIKNISTOFAN TORGIÐ
RÁÐGJÖF - HÖNNUN - EFTIRLIT
ÁRMÚLI 36, 108 REYKJAVÍK, SÍMI 568-8866, FAX 568-8878
Þorsteinn Friðþjófsson, byggingatæknifræðingur Kt. 211055-5299
Magnús þ. Guðmundsson, innanhússarkitekt. Kt. 240654-5559

ÞRASTARÁS 19
HAFNARFJÖRÐUR

Teikningarheiti: SNIÐ I BURÐARVIRKI

Dags. 23.04.2002. Kvarði 1:10
Hannað ÞF Teiknað ÞF Samþ.
Verknr. 02-805 Teikn.nr. 605 Breyt.nr.