


GRUNNMYND J.H.



BREYTING: STADSETNING Á HREINLÆTIST. Í
BADHERBERGI Á JARÐHÆÐ OG 1. HÆÐ HEFUR
VERIÐ BREYTT TIL AÐ SAMRÆMAST
VERKFRÆÐITEIKNINGUM, ÞESSI BREYTING NÆR
AÐEINS TIL ÞRÁSTARÁS NR. 20, ALLT ANNAD ER
ÓBREYTT.

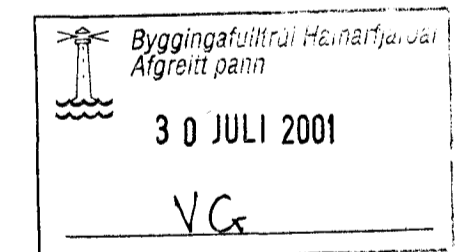

HEITI: **RÁÐHÚS VIÐ ÞRÁSTARÁS 20. 220 HAFNARFJÖRÐUR**

HANNAÐ: **HÓMEIRA GHARAVI** **ÞORGEIR ÞORGEIRSSON**

DAGS: **24.07.01** MKV: 1:50 TEIKN.NR: 25 VERKEFNIS NR.0107150

SAMÞYKKT: **[Signature]** KENNITALA: 240657-5469

BYGGINGAR OG SKIPULAGSHÖNNUN ehf. kt:501000-2050 VSK:24965
 SUÐURLANDSBRAUT 10, 108 REYKJAVÍK. S/ F: 588.8890 teiknistofan@tal.is