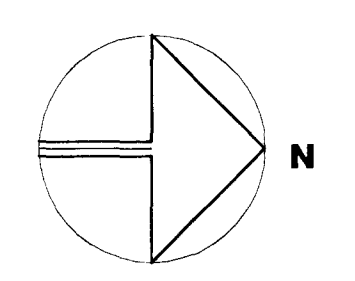


AFSTÖÐUMYND
M. 1:500



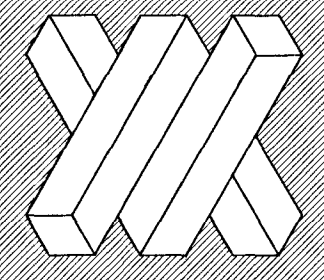
Byggingafultrúi Hafnarfjarðar
Algreitt þann
09 JULI 2001
VC

GRUNNMYND
M. 1:50

SKÝRINGAR
Öll mál eru í mm.
Sjá almennar skýringar
á teikningu 01

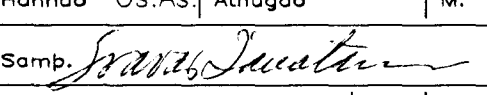
A: Brunnar teknir burt.
Frumstærð blaðs A1 – Smækkað í A3 í mkv. 1:2

ALMENNA VERKFRÆÐISTOFAN HF

 FELLSMÚLA 26
108 REYKJAVÍK
SÍMI 580 8100
FAX 580 8101
av@almenna.is
www.almenna.is

PRASTARÁS 20–22 HAFNARFIRDI

LAGNIR Í JÖRÐU
NYRÐRI HLUTI
GRUNNMYND OG AFSTÖÐUMYND

Hannað Ós.Ás. Athugað M. 1:50 1:500
Samb.  Nr. 030031-3589
Daga. FEBRÚAR 2001 Nr. 1254.60 | V | 02 | A