


SKÓLPLAGNIR

Skólplagnir skulu vera úr PP-plasti og fittings frá sama framleiðanda. Skólplagnir verða lagðar í lagnakjallara og upp í gegnum gólfplötu í hvern tengistað fyrir sig. Einangra skal lagnir með hljóðeinangrandi efni og festa undir gólfplötu með þar til gerðu gestingum.

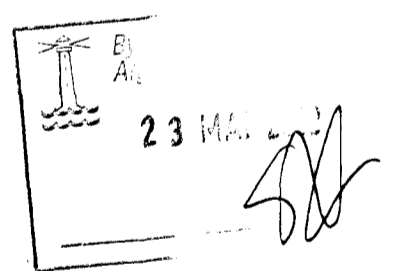

Breyting: 15.05.2002
Teikningum breytt eftir að lagnir hafa verið lagðar, "Reyndar teikningar"

Gíslí Hermannsson Verkfræðingur, Msc
Lækjarberg 9, 220 Hafnarfirði
Sími 565-2154 Farsími 824-5370
Kennitala: 220757-3589

Hannað V.S.	Teiknað V.S.	Samþykkt: Kennitala 220757-3589
----------------	-----------------	------------------------------------

Þratarás 21
221 Hafnarfirði

Skólplagnir
Grunnmynd
Skriðkjallari

Mkv. 1:50	Teikn. nr. 3.08	Verk nr. 103 Skráningar nr.:
--------------	---------------------------	---------------------------------

Aritun aðalhönnuðar: *Helena H. Heston* Útgáfa Dags.
20.01.2002