

NR. 26

NR. 24

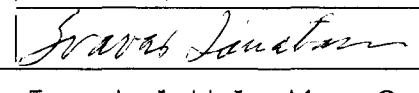
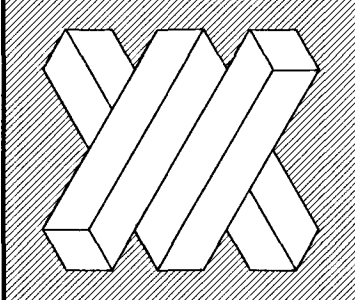
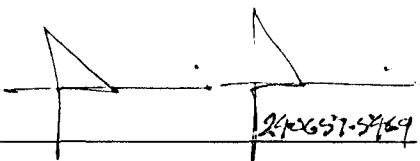

GRUNNMYND
M. 1:50

SKÝRINGAR

ÖLL MÁL ERU í mm.
SJÁ ALMENNAR SKÝRINGAR
Á SKÝRINGARBLADI.
STEYPUGÆÐI C25/30

TÁKNAR GAT í
UNDIRST.VEGG 400x200
N.B. TÁKNAR NEDRI BRÚN Á GATI.

Byggingufulltrúi Hafnarfirðar
Algrætt þéni
15 MARS 2001
Sigurbjartur Halldórsson

A	13.03.01	Súlu breytt og jöfnabendingu í neðri brún breytt
		KL 036631-3587
Frumstærð blads A1 - Smækkað í A3 í mkv. 1:2		
ALMENNA VERKFRÆÐISTOFAN HF		
		FELLSMÚLA 26 108 REYKJAVÍK Sími 580 8100 Fax 580 8101 av@almenna.is www.almenna.is
ÞRASTARÁS 24-26 HAFNARFIRÐI		
UNDIRSTÖÐUR OG MILLIGÓLF		
GRUNNMYND OG SNID		
Hanna Ós. Ás. Athugað	M.	1:50
Samb. 		KL 036631-3587
Daga. MARS 2001	Nr.	1254.60 B 05 A