


ÞRASTARÁS 28-30-32 OG 34 HAFNARFIRÐI.

Byggingarfulltrúi  
samþykkir erindið.  
04 MARS 2002  
Bent skal á að samþykkt þessi verður ekki virk, fyrr en eftir skráningu eignaskipta-  
yfirlýsingarinnar hjá Fasteignamat-  
ræðisins og þinglýsingu hennar.

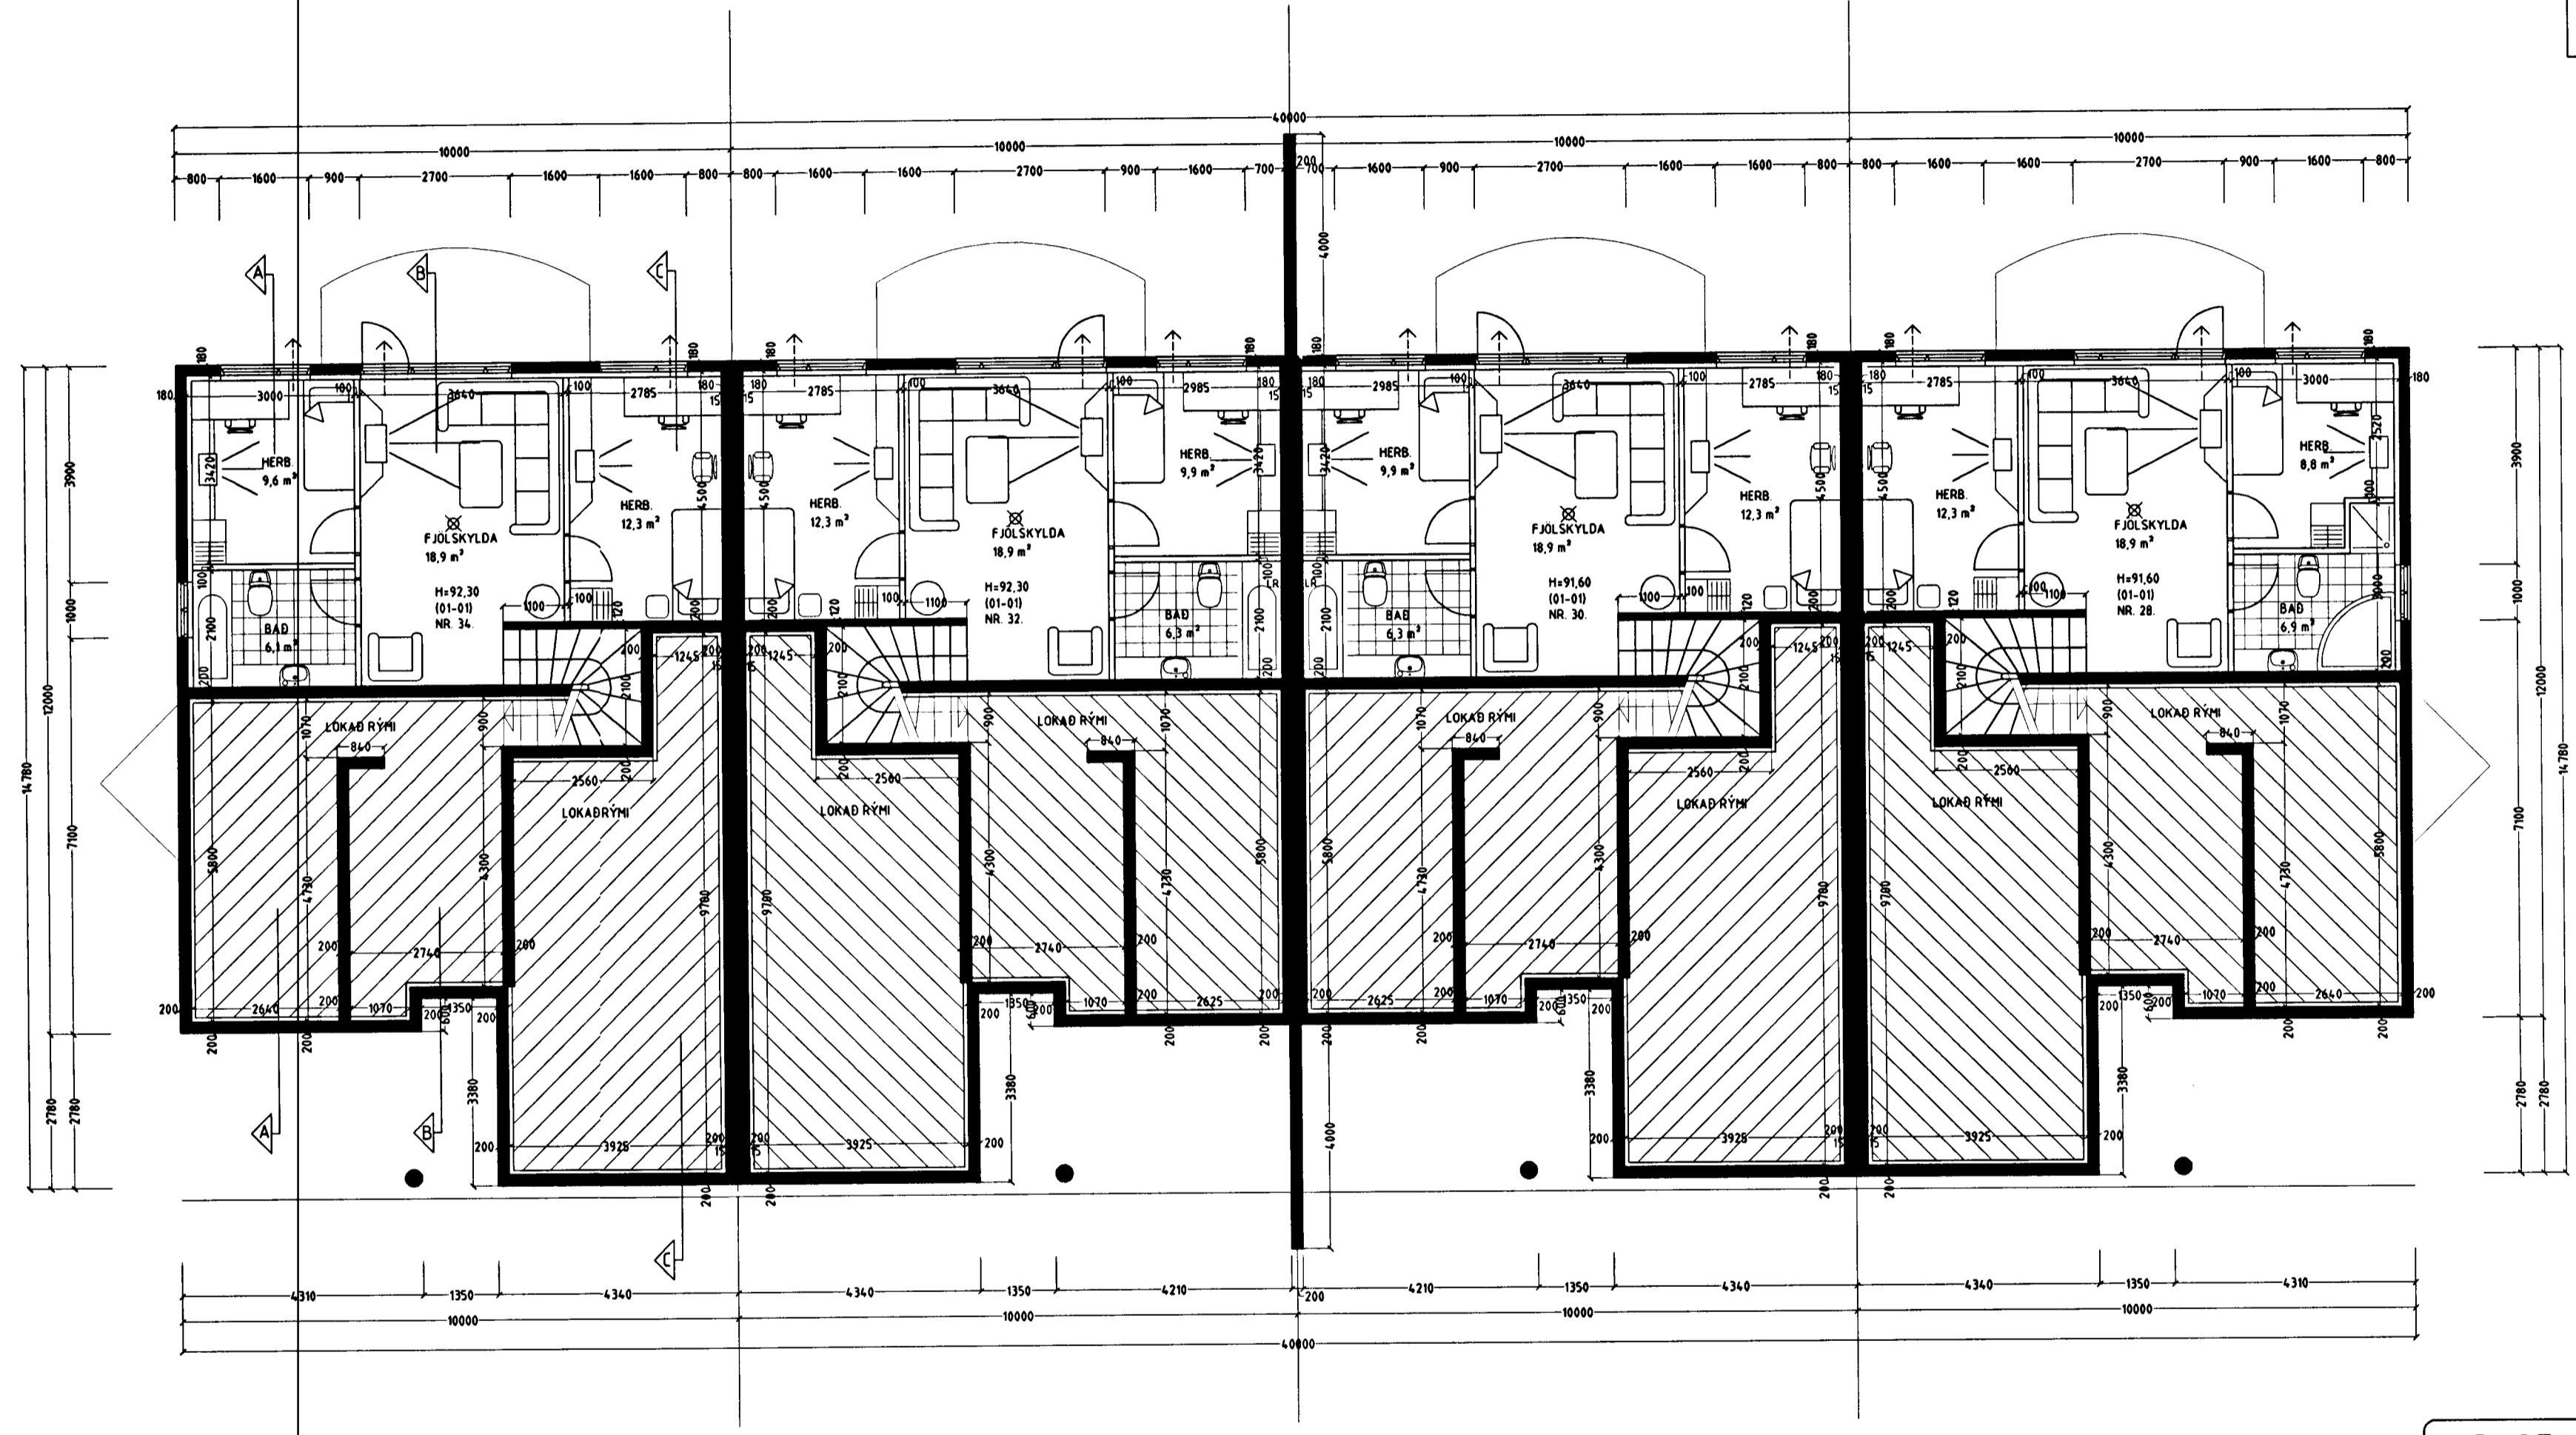

GRUNNMYND 1 HÆÐ (JARÐHÆÐ) MKV. 1:100.

Varðandi frekari málsetningar, sjá sérteikningar aðalhönnuðar í mkv. 1:50.  
Séruppdrættir skulu unnir þegar aðaluppdrættir hafa verið samþykktir af byggingaryfirvöldum.

ÞRASTARÁS 28-30-32 OG 34 HAFNARFIRÐI.

Sigurður Þorvarðarson byggingafræðingur bfi.  
Teiknistofan Strandgötu 11 220 Hafnarfirði.  
STH. teiknistofan ehf. kt. 510298-2769. Kf. aðalhönnuðar: 141250-4189.  
Sími: 5651510. Netfang: teiknistofan@islandia.is

Skýringar:	Aðaluppdráttur.
Teikning:	Grunnmynd 1 hæð (jarðhæð)
Mælikvæði:	1:100.
Undirskrift:	<i>20/2 02 bsp</i>
Blað nr: 2 af 6.	Dagsetning: 10 nóvember 2000.
Breytt:	Badherbergi í húsi nr. 28 breytt og stækkað Dags. 07.02.02.