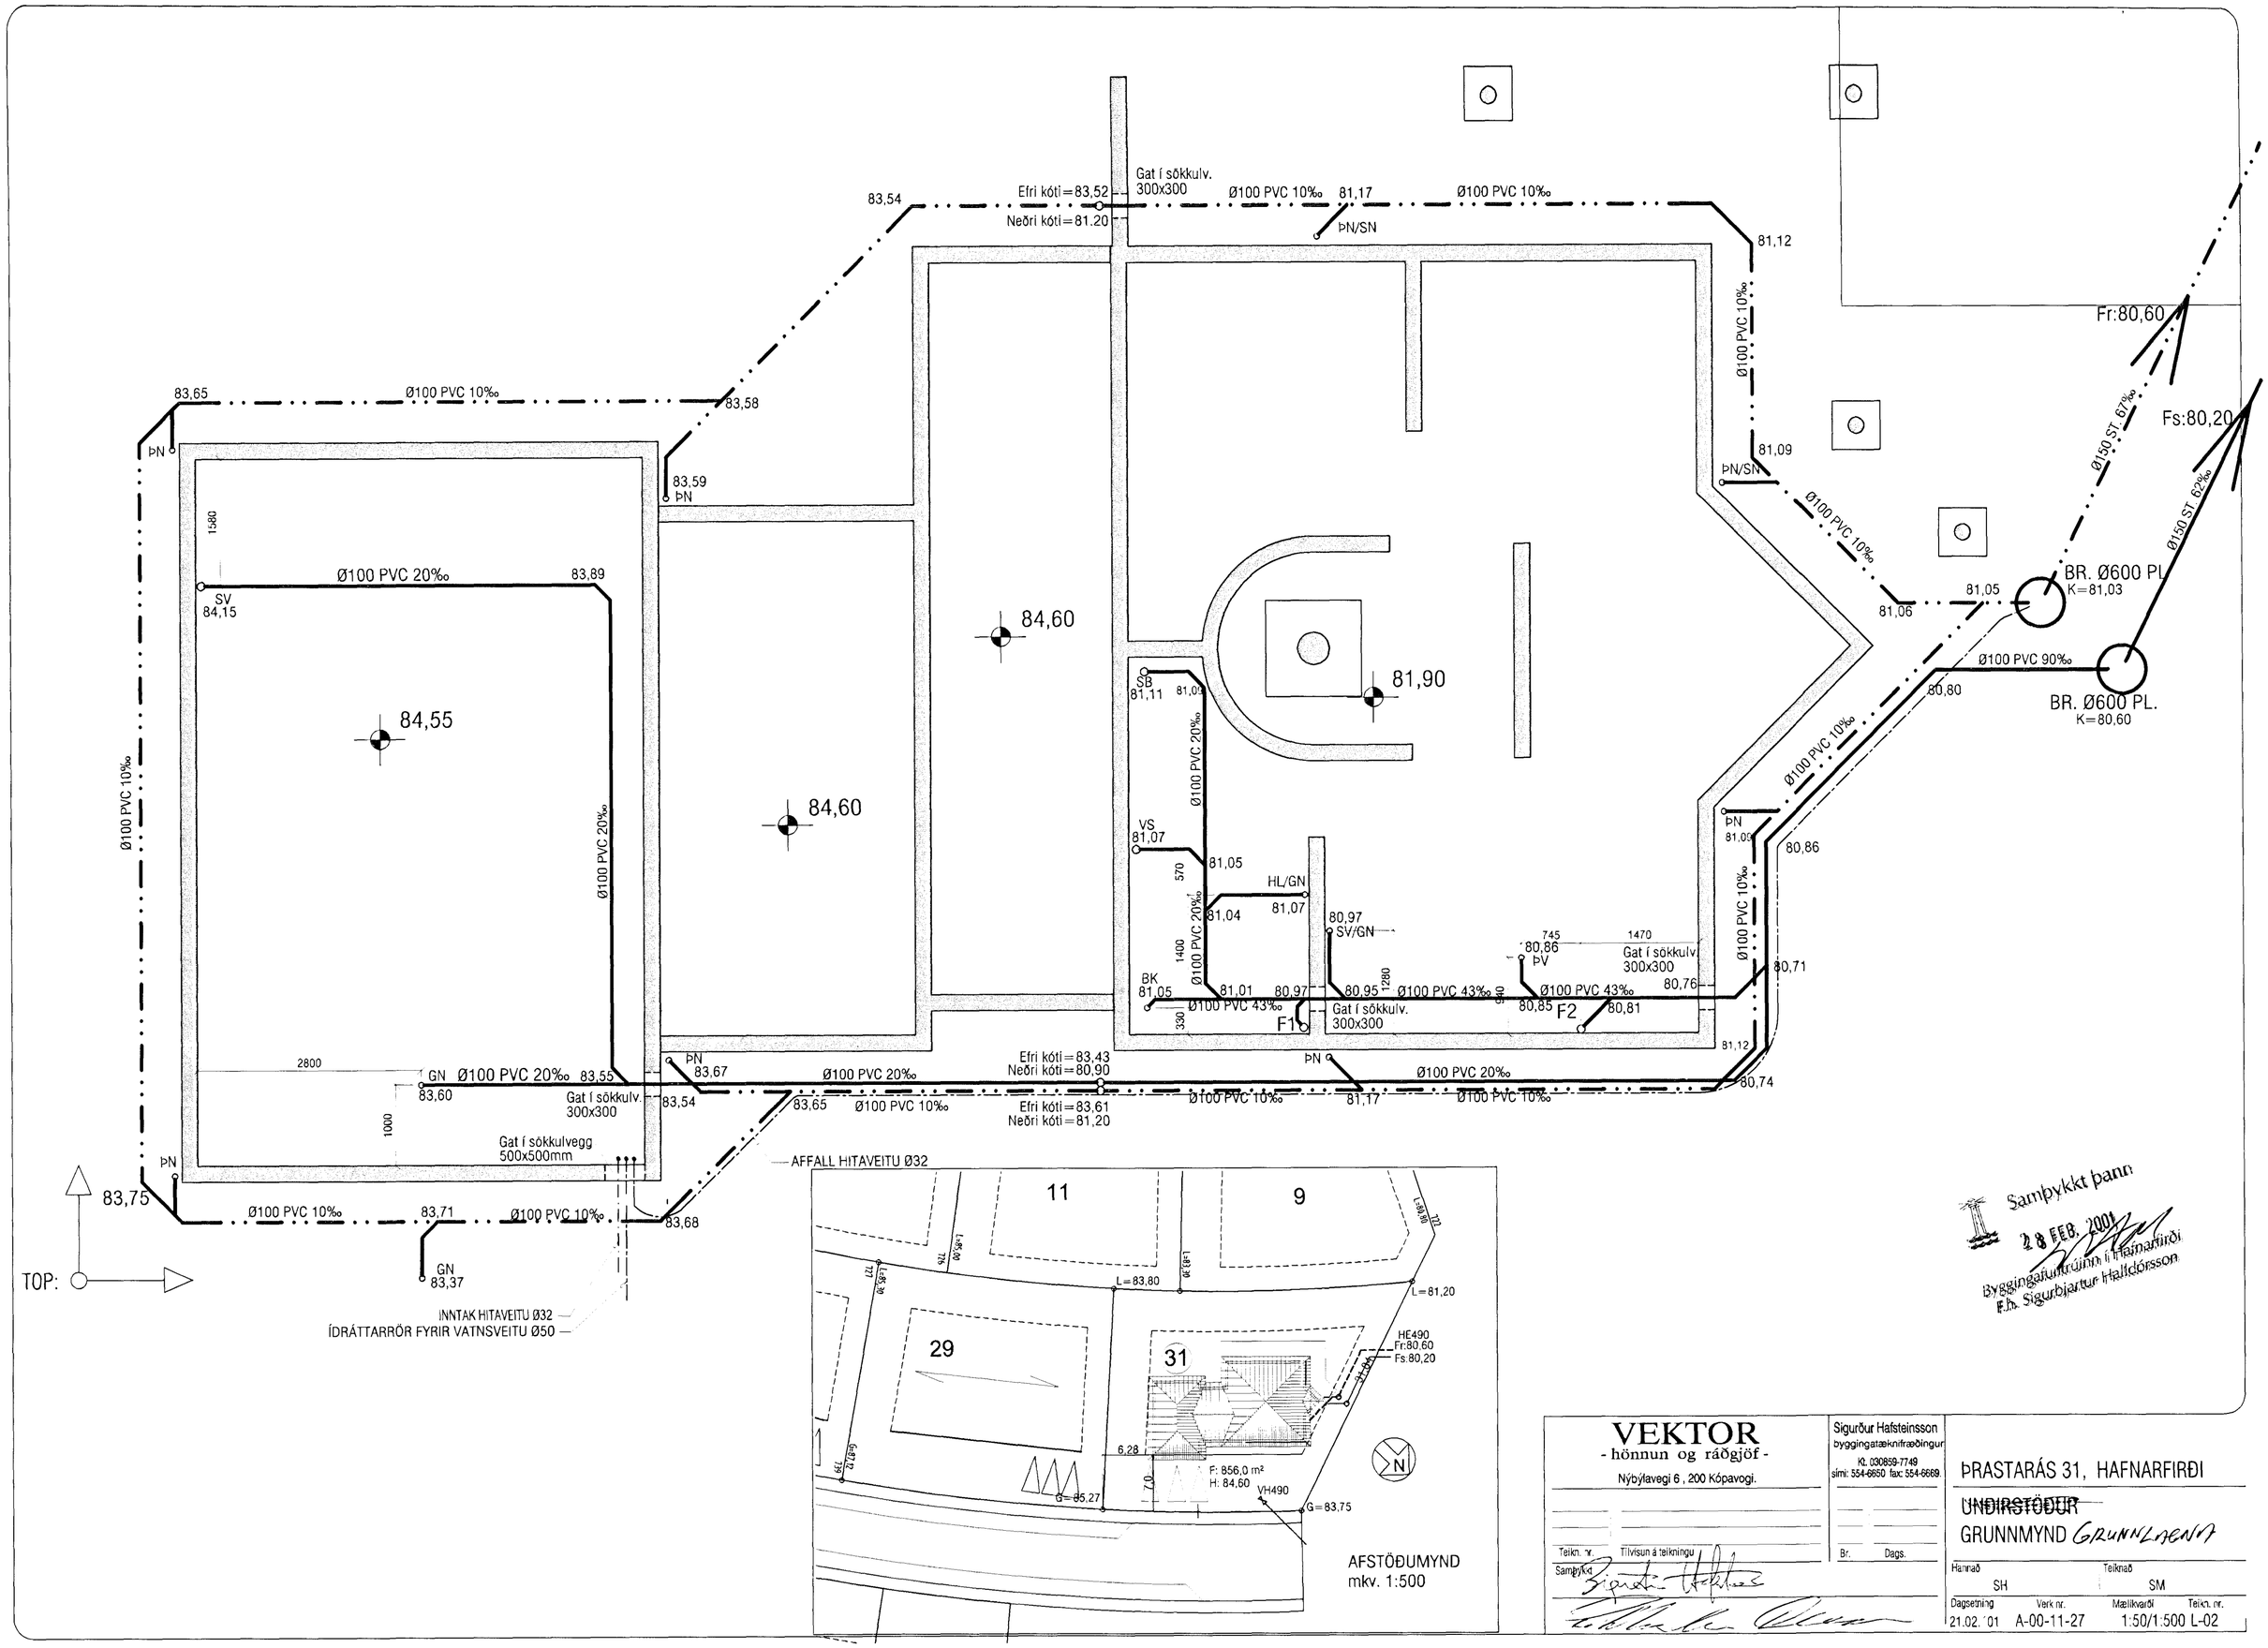

Samþykkt þann
28 FEB. 2001
Byggingafulltrúinn í Hafnarfirði
F.h. Sigurbjartur Halldórsson

VEKTOR
- hönnun og ráðgjöf -
Nýbýlavegi 6 , 200 Kópavogi.

Sigurður Hafsteinsson
byggingatæknifræðingur
Kt. 030859-7749
sími: 554-6650 fax: 554-6669

Teikn. nr. | Tilvísun á teikningu | Br. | Dags.

Samþykkt

ÞRASTARÁS 31, HAFNARFIRÐI

~~UNDIRSTÖÐUR~~
GRUNNMYND *GRUNNLAGNIR*

Hannað	Teiknað
SH	SM

Dagsetning	Verk nr.	Mælikvarði	Teikn. nr.
21.02.'01	A-00-11-27	1:50/1:500	L-02