Samþykkt þann
14 SEPT. 2001
Byggingafulltrúinn í Hafnarfirði
F.h. Kristján Þórarinsson

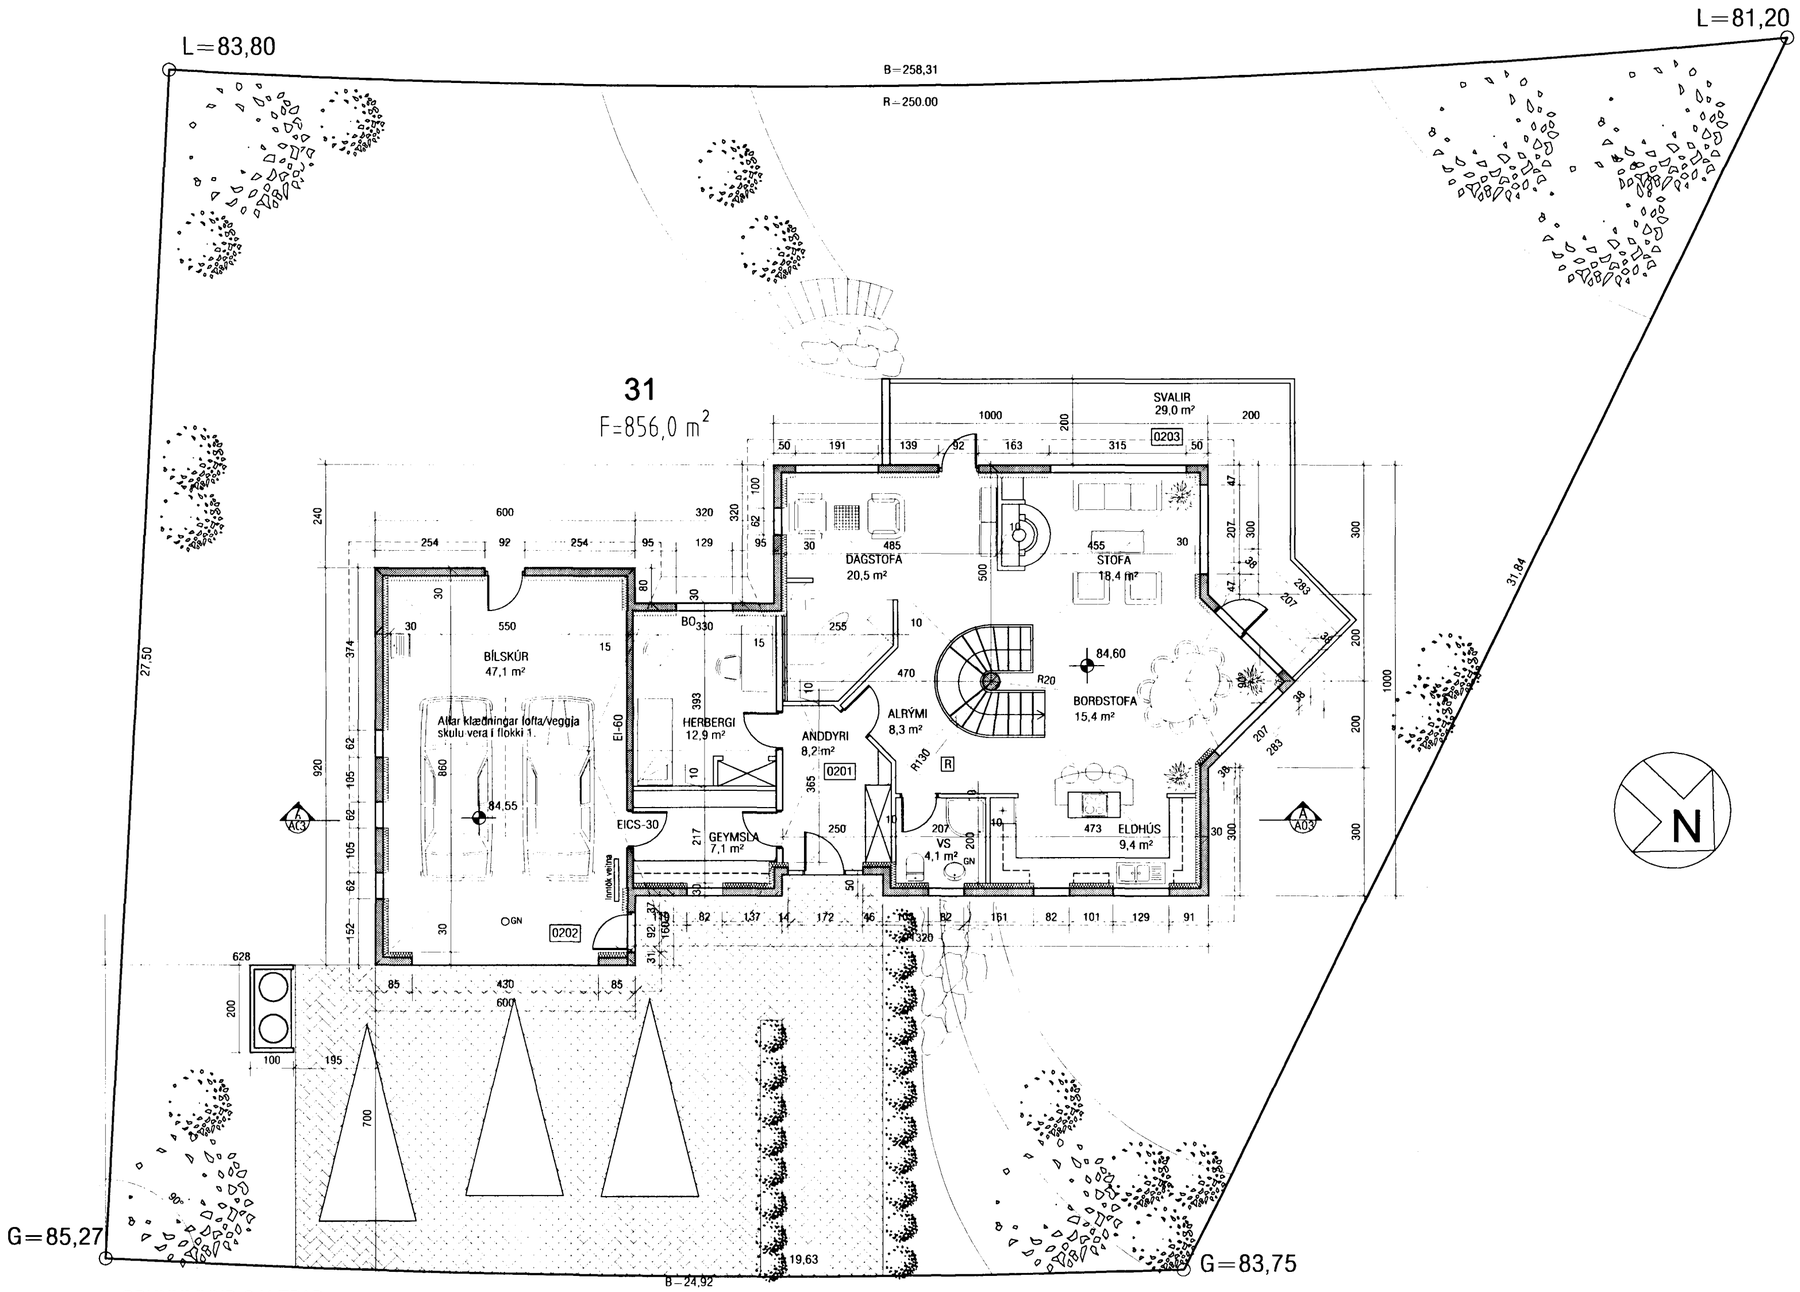

GRUNNMYND 2.HÆÐAR

Breyting 31.08.'01.
Timburhús á efri hæð breytt í hefðbundið steypt hús

VEKTOR - hönnun og ráðgjöf - Nýbýlavegi 6 , 200 Kópavogi.	Ríkharður Oddsson byggingafræðingur Kt. 270261-5159 sími: 554-6650 fax: 554-6669.	ÞRASTARÁS 31, HAFNARFIRÐI	
A-02 / Teikn. nr. / Tilvísun á teikningu	BR.1 / 31.08.'01 / Br. / Dags.	GRUNNMYNDIR 2. HÆÐAR	
Samþykkt		Hannað JHH	Teiknað JHH
		Dagsetning 20.11.2000 / Verk nr. A-00-11-27	Mælikvarði 1:100 / Teikn. nr. A-02