




Samþykkt þann


14 SEPT. 2001

Byggingafulltrúinn í Hafnarfirði  
F.h. Kristján Þórarinnsson

*KJP*

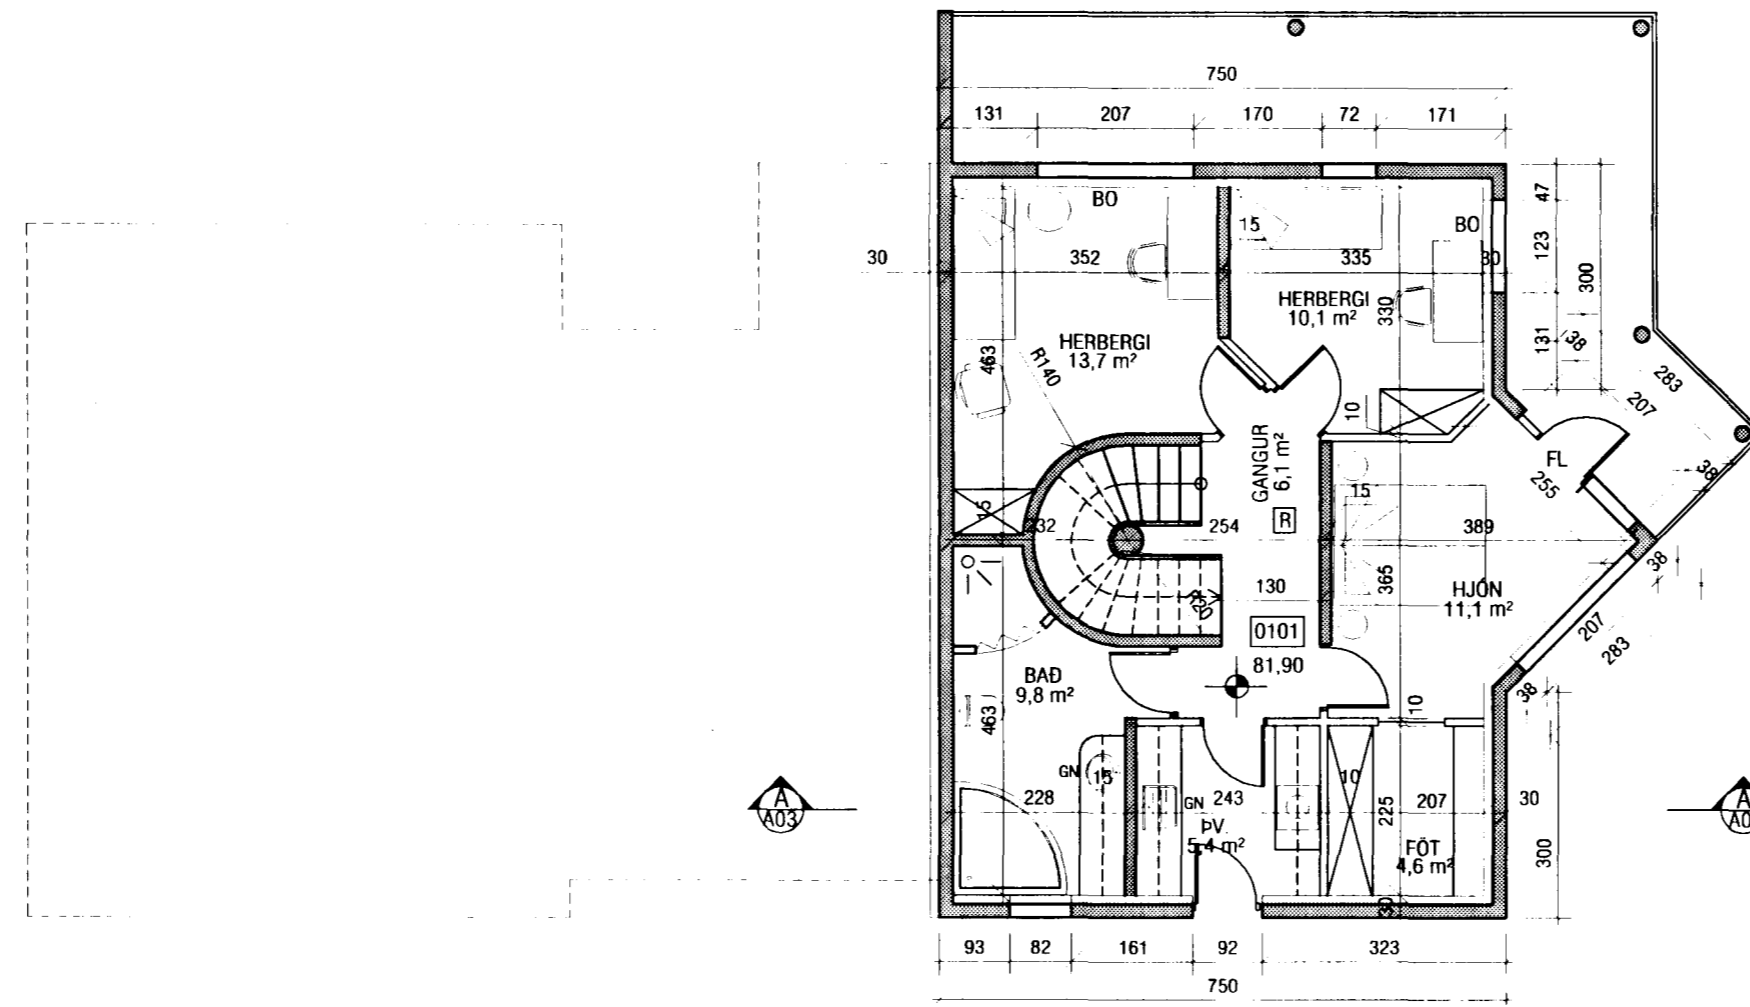

GRUNNMYND 1. HÆÐAR

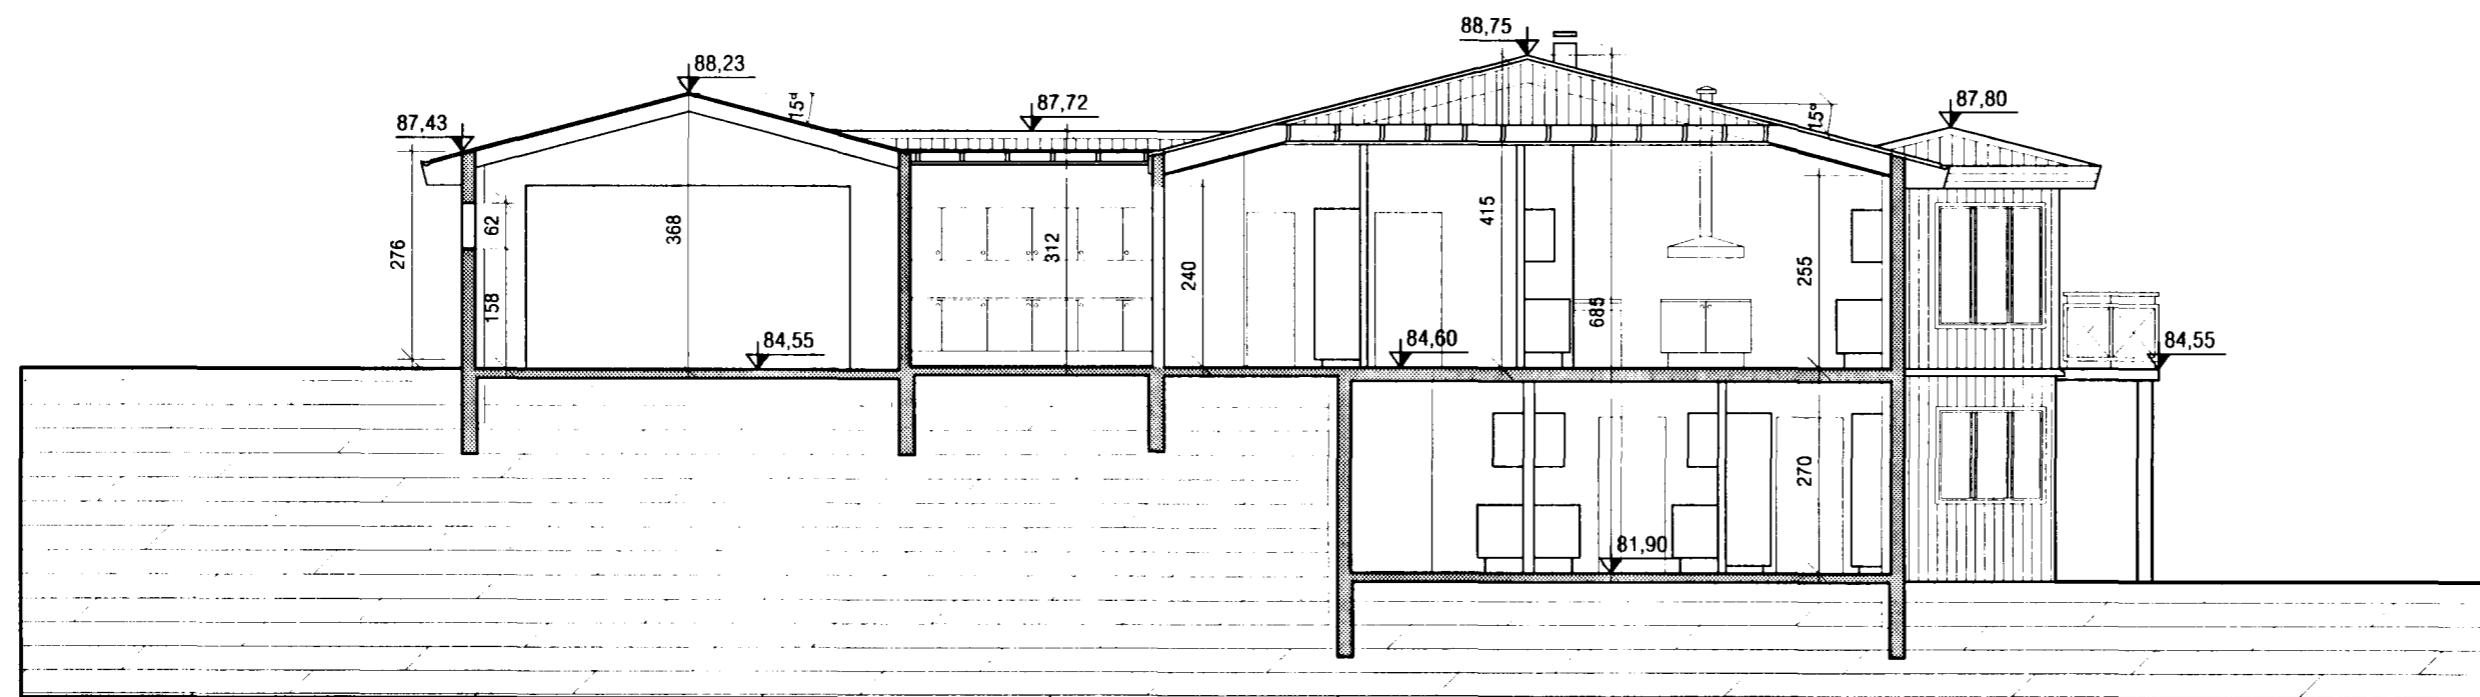

SNID A-A

Breyting 31.08.'01.

Timburhús á efri hæð breytt í hefðbundið steypthús

<b>VEKTOR</b> - hönnun og ráðgjöf - Nýbýlavegi 6, 200 Kópavogi.		Ríkharður Oddsson byggingafræðingur Kl. 270261-5159 sími: 554-6650 fax: 554-6669.	PRASTARÁS 31, HAFNARFIRÐI
A-03		BR.1 31.08.'01	GRUNNMYND 1. HÆÐAR
Teikn. nr.	Tilvísun á teikningu	Br.	SNID A-A
Samþykkt	<i>[Signature]</i>	Dags.	
		Hannað	Teiknað
		JHH	JHH
Dagsetning	Verk nr.	Mælikvarði	Teikn. nr.
08.09.2000	A-00-11-27	1:100	A-03