




Samþykkt þann

14 SEPT. 2001

Byggingafulltrúinn / Hafnarfirði
F.h. Kristján Þórarinnsson

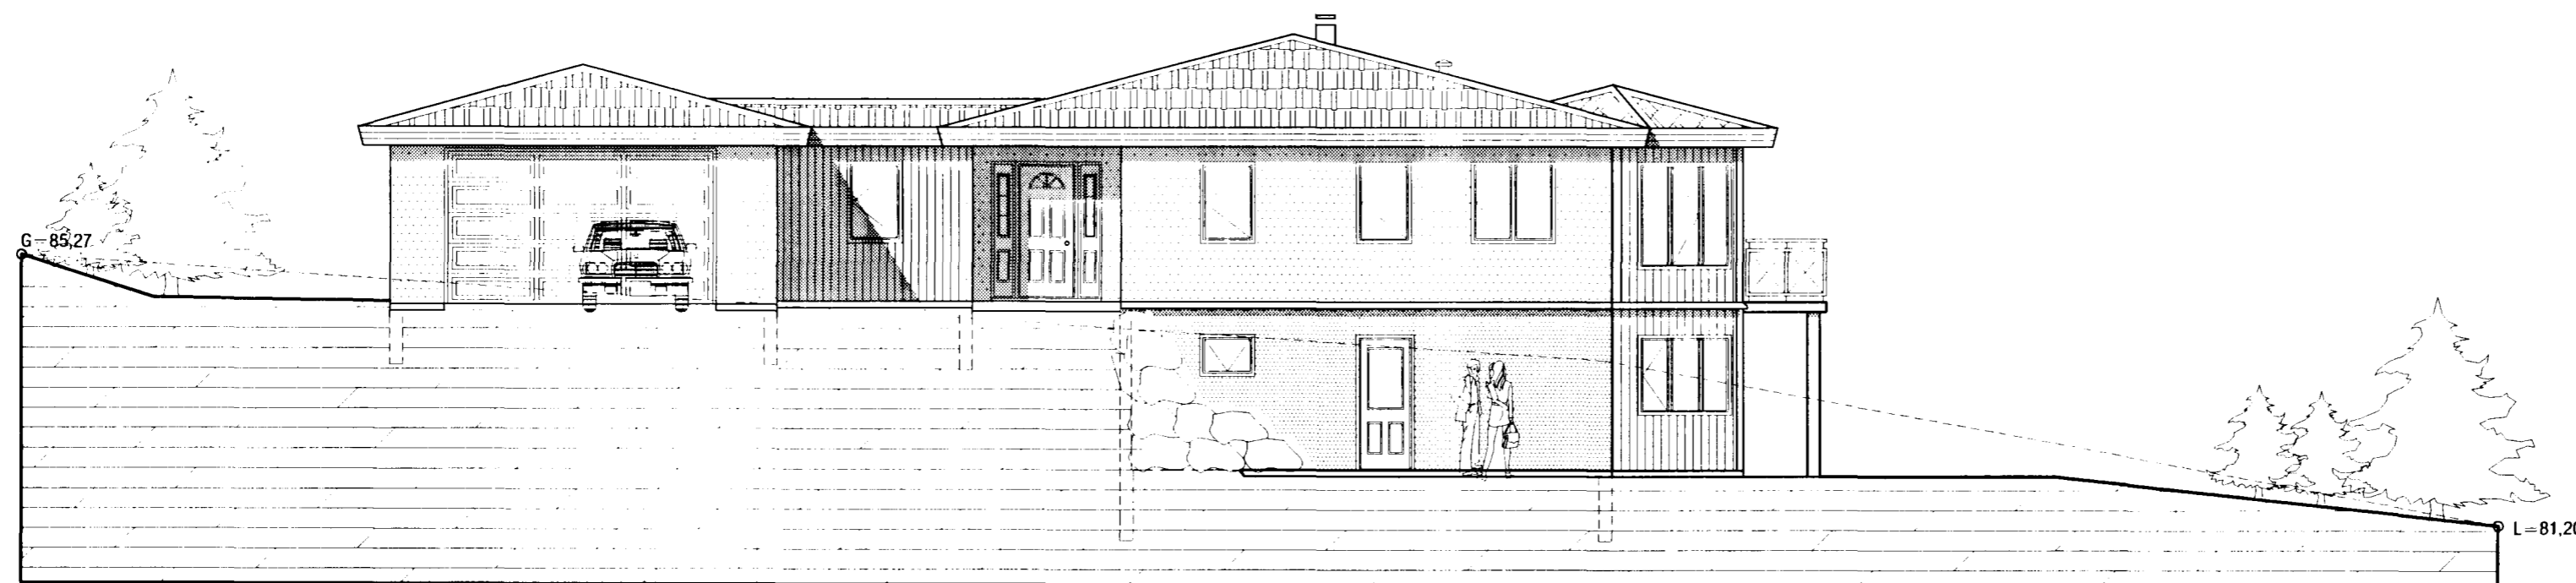

ÚTLIT NORD-AUSTUR



ÚTLIT NORD-VESTUR

Breyting 31.08.'01.
Timburhús á efri hæð breytt í hefðbundið steyp hús

| | | | |
|---|----------------------|---|---------------------------|
| VEKTOR - hönnun og ráðgjöf - Nýbýlavegi 6, 200 Kópavogi. | | Ríkhartður Oddsson byggingafræðingur Kl. 270261-5159 sími: 554-6660 fax: 554-6668. | ÞRASTARÁS 31, HAFNARFIRÐI |
| A-04 | | BR.1 31.09.'01 | ÚTLIT |
| Teikn. nr. | Tilvísun á teikningu | Br. | N-AUSTUR OG N-VESTUR |
| Samþykkt | | Dags. | Hannað |
| | | | JHH |
| | | | Teiknað |
| | | | JHH |
| Dagsetning | Verk nr. | Mælikvarði | Teikn. nr. |
| 08.09.2000 | A-00-11-27 | 1:100 | A-04 |