





Samþykkt þann

14 SEPT. 2001

Byggingafulltrúinn í Hafnarfirði  
F.h. Kristján Þórarinnsson

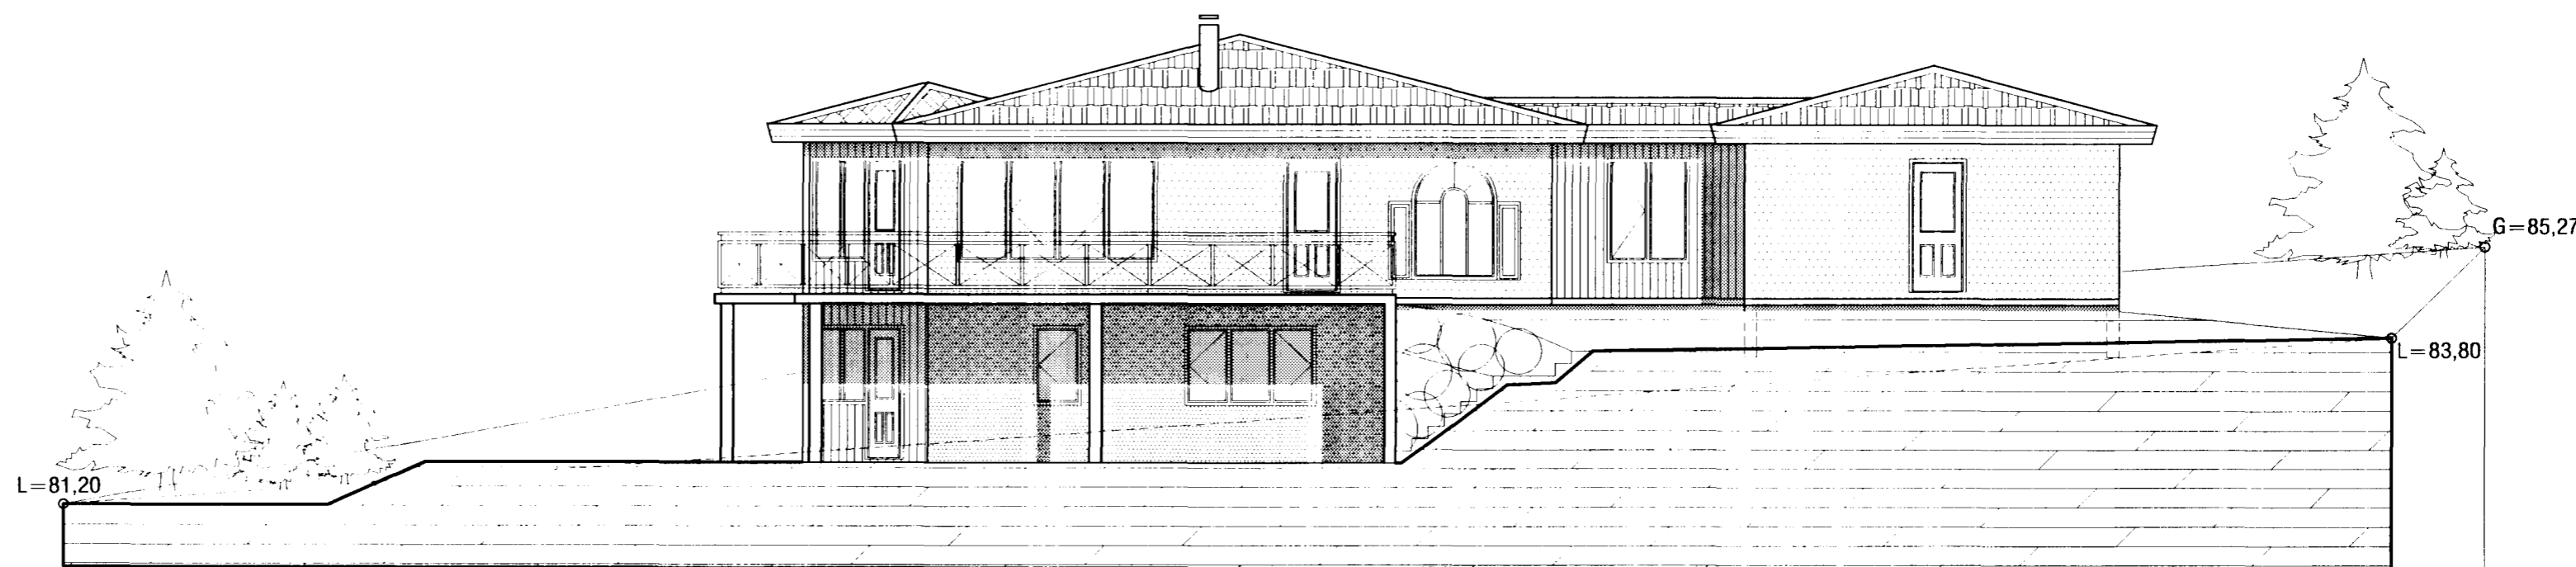

ÚTLIT SUÐ-VESTUR

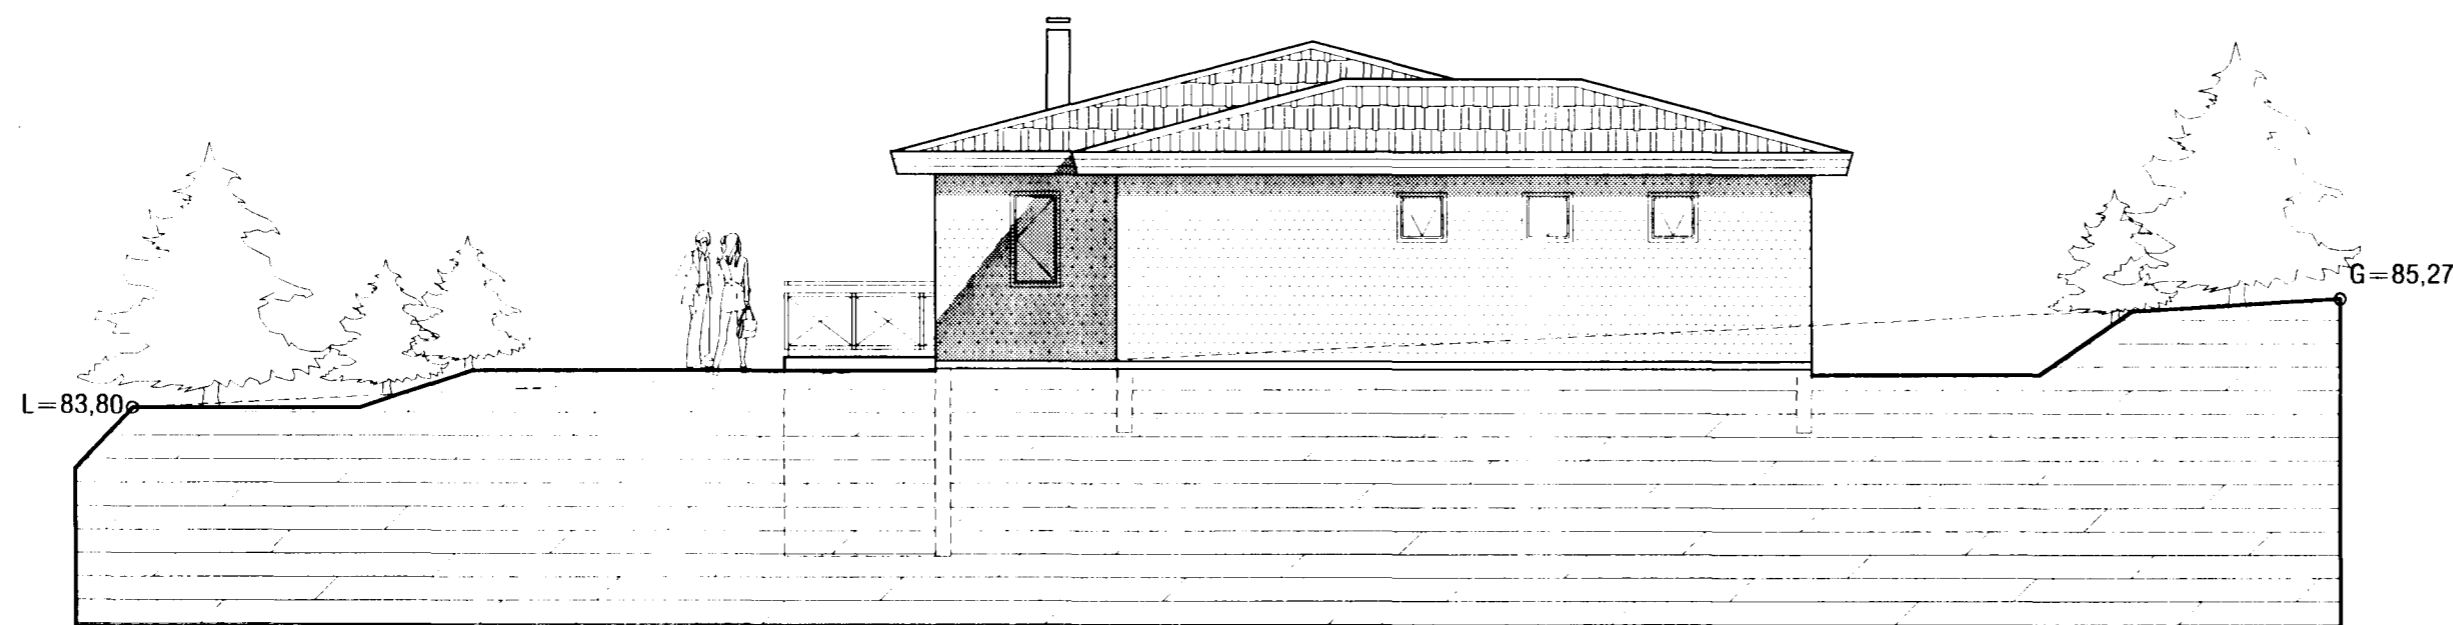

ÚTLIT SUÐ-AUSTUR

Breyting 31.08.'01.  
Timburhús á efri hæð breytt í hefðbundið steypthús

<b>VEKTOR</b> - hönnun og ráðgjöf - Nýbýlavegi 6, 200 Kópavogi.		Ríkharður Oddsson byggingafræðingur Kl. 270261-5159 sími: 554-6650 fax: 554-6669.	PRASTARÁS 31, HAFNARFIRÐI
A-05		BR.1 31.09.'01	ÚTLIT
Teikn. nr.	Tilvisun á teikningu	Br.	S-VESTUR OG S-AUSTUR
Samþykkt		Dags.	Hannað
			JHH
			Teiknað
			JHH
Dagsetning	Verk nr.	Mælikvarði	Teikn. nr.
08.09.2000	A-00-11-27	1:100	A-05