




Varðandi frekari málsetningar, sjá sérteikningar aðalhönnuðar í mkv. 150  
Séruppdráttir skulu unnir þegar aðaluppdráttir hafa verið samþykktir af byggingaryfirvöldum.

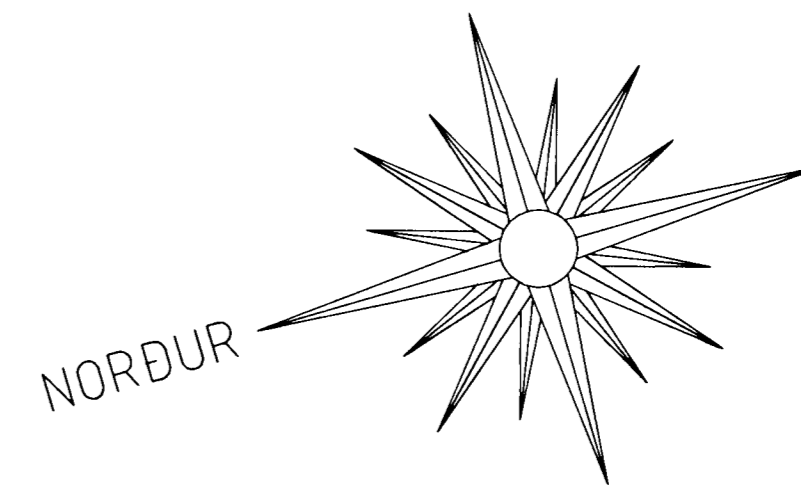

Byggingarfulltrúi  
samþykkir erindið.  
07 SEPT. 2002  
Þent skal á að samþykkt læsti verður ekki  
virk, fyrir en eftir söðningu eignaskipta-  
yfirlýsingarinnar hjá Fasteignamat-  
ráðisins og þinglýsinga hennar.

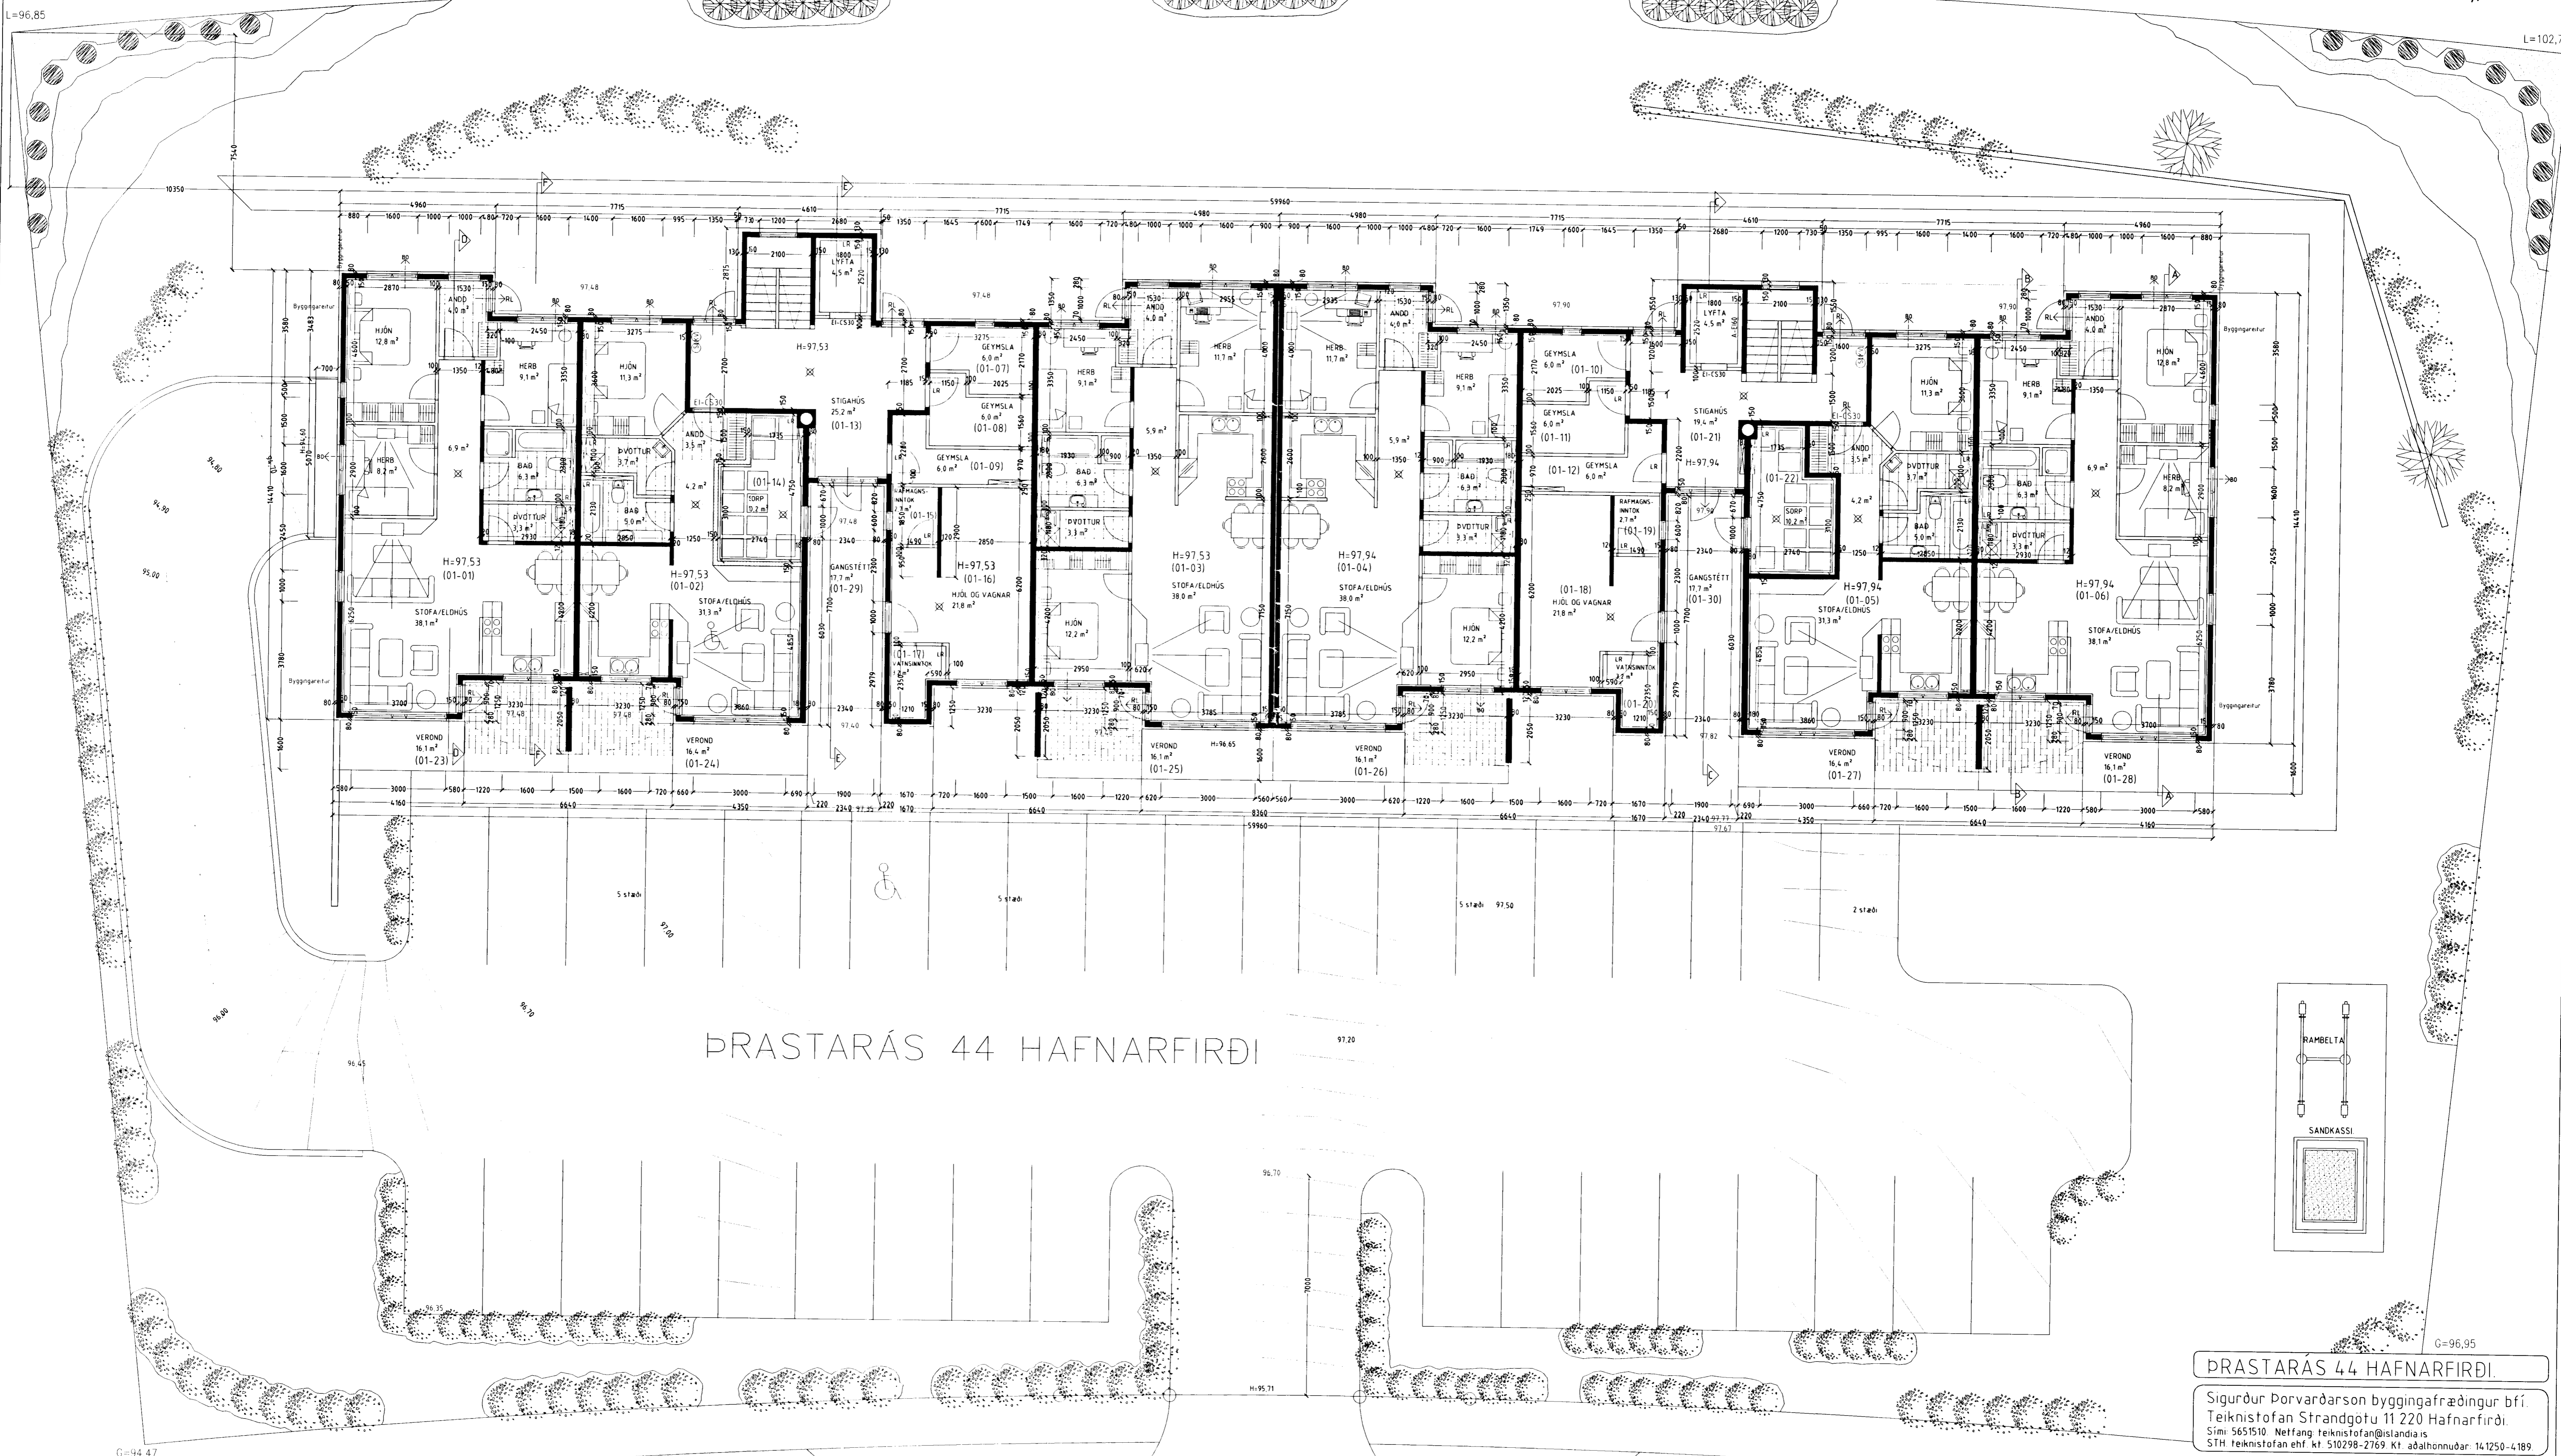

PRASTARÁS 44 HAFNARFIRÐI

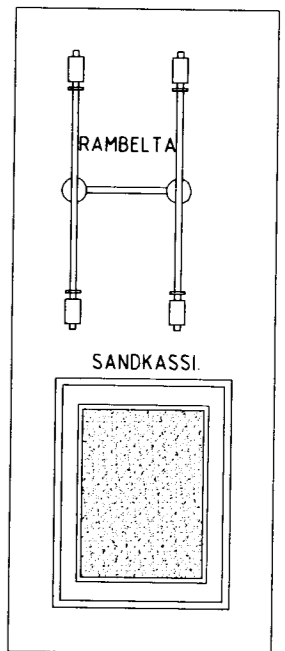

GRUNNMYND 1 HÆÐ. MKV. 1:100.

PRASTARÁS 44 HAFNARFIRÐI.

Sigurður Þorvarðarson byggingafræðingur b.f.l.  
Teiknistofan Strandgötu 11 220 Hafnarfirði.  
Sími 5651510. Netfang teiknistofan@stlandia.is  
STH teiknistofan ehf. kt. 510298-2769 kt. aðalhönnuðar 141250-4189

Skýringar:	Aðaluppdráttur
Teikning:	Grunnmynd 1 hæð
Málkvæði:	1:100
Dagsetning:	30 MAÍ 2001
Undirskrift:	<i>[Signature]</i>
Blað nr.:	2 af 7
Breytt:	Stigum breytt Dags 11 09 2002