


Varðandi frekari mælingar, sjá sérteikningar aðalhönnuðar í mkv. 150.
Séruppdrættir skulu unnir þegar aðaluppdrættir hafa verið samþykktir af byggingaryfirvöldum.

Byggingarfulltrúi
samþykkir erindið.



29 MAÍ 2002

Bent skal á að samþykkt þessi verður ekki
virk fyrir en eftir skráningu eignaskipta-
yfirlýsingarinnar hjá Fasteignamatli
ríkisins og þingsöngum hennar.

BP

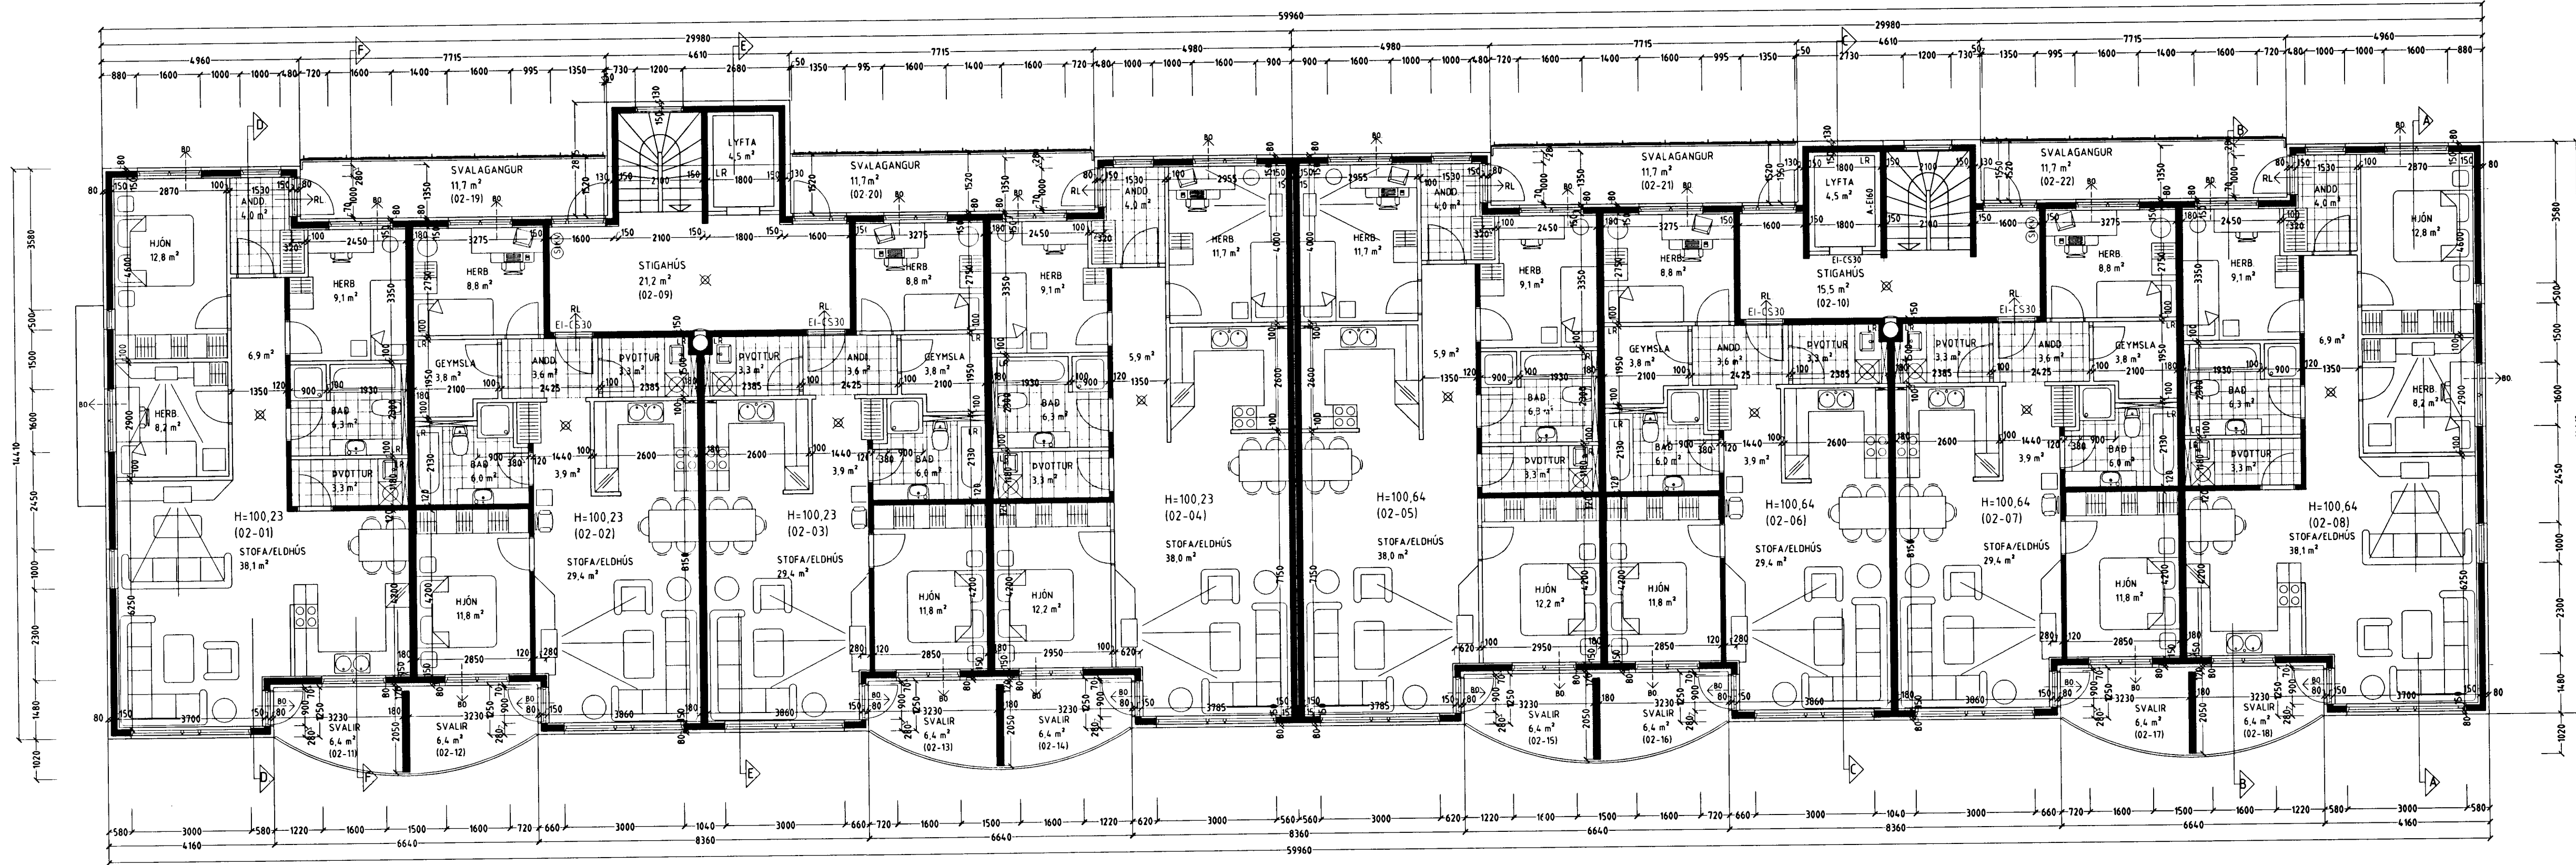

GRUNNMYND 2 HÆÐ. MKV. 1:100.

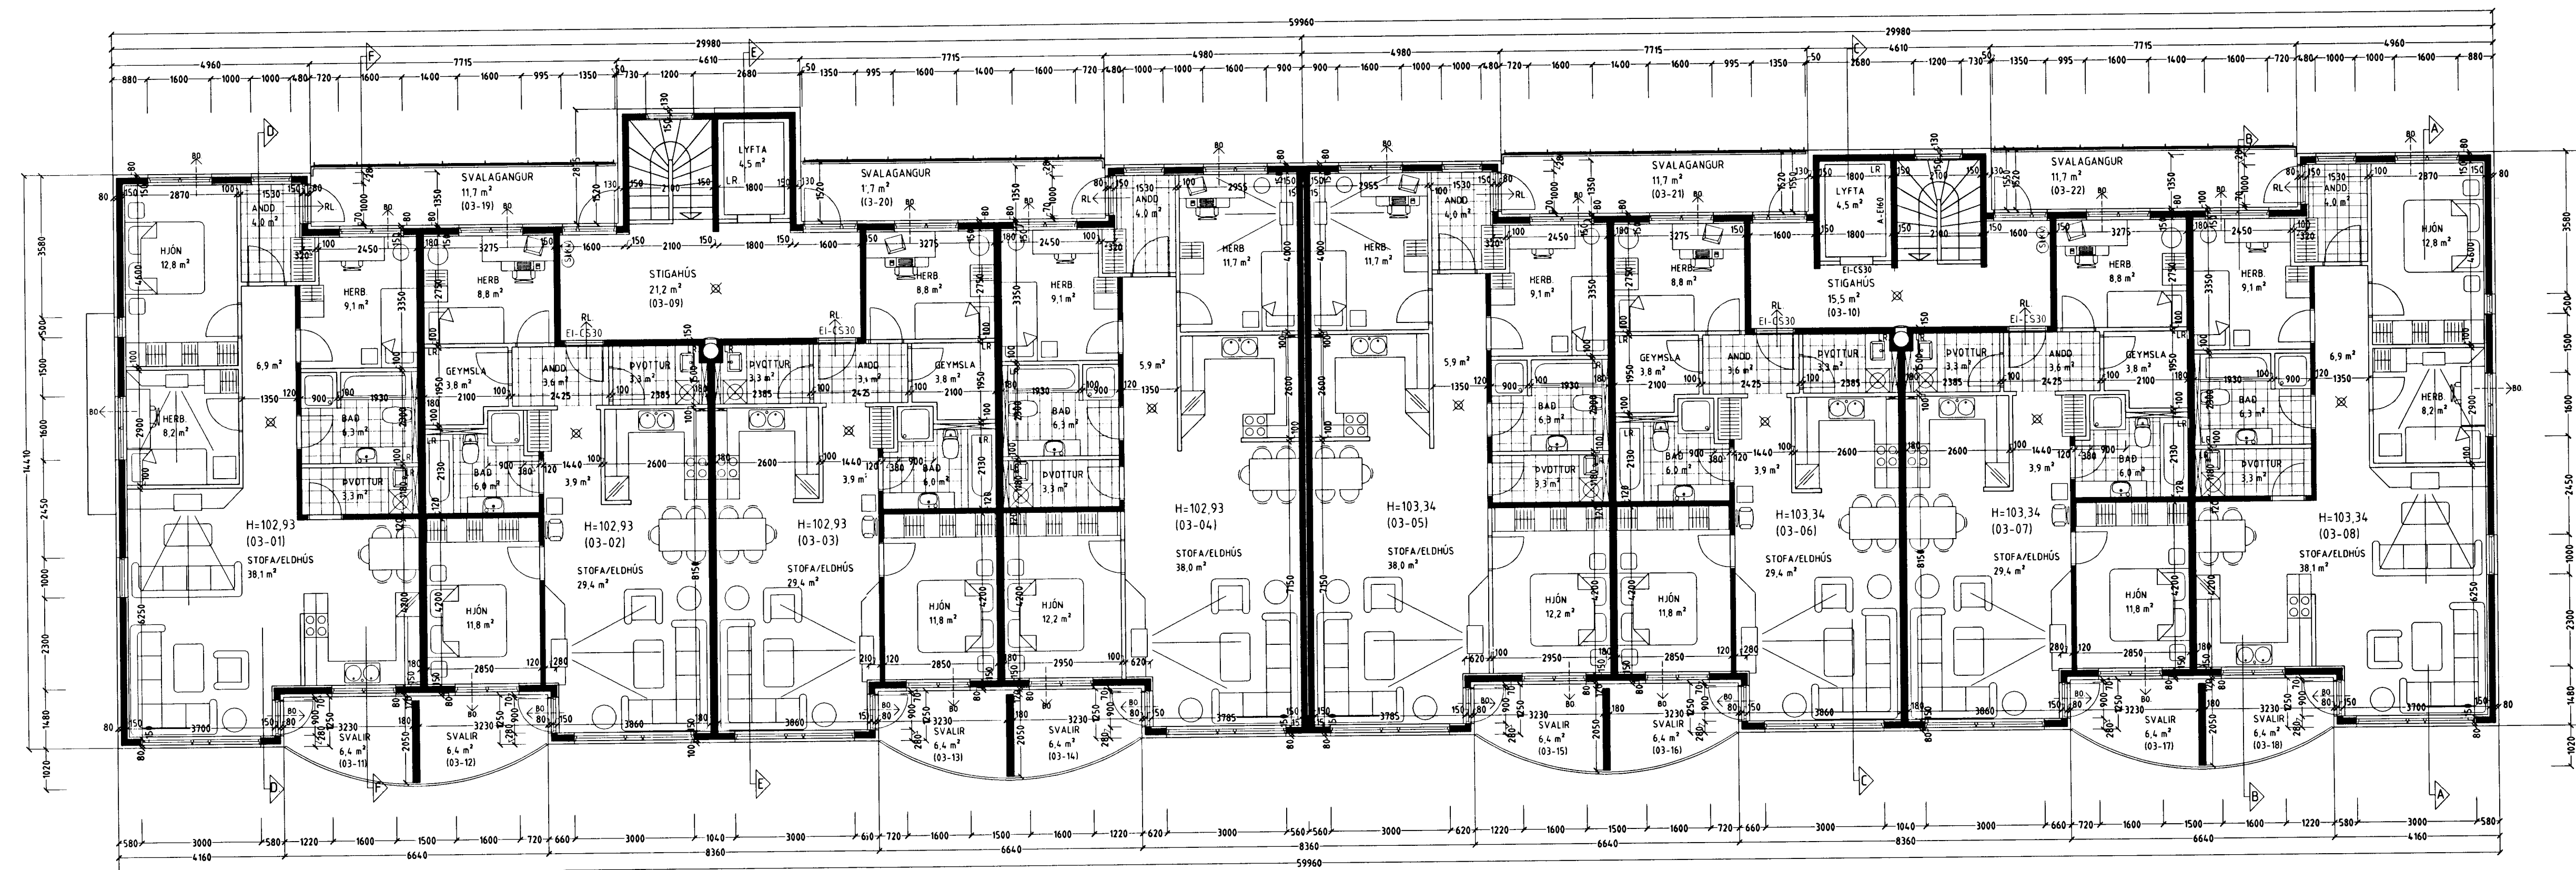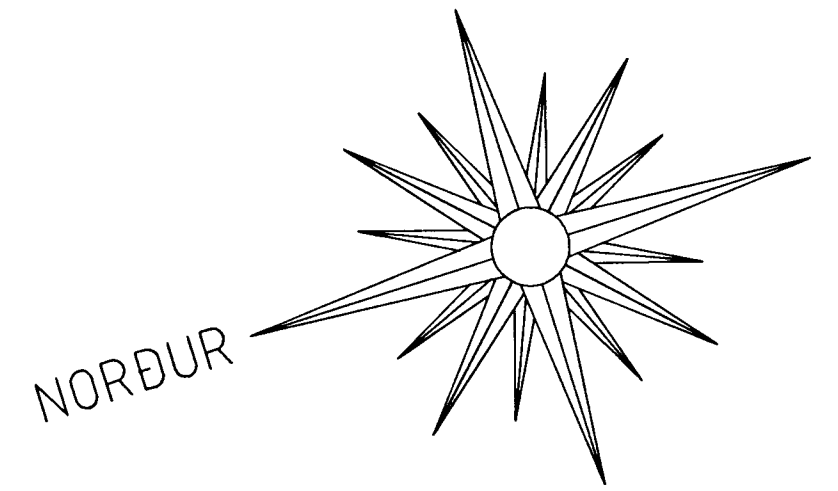

GRUNNMYND 3 HÆÐ. MKV. 1:100.

DRASTARÁS 44 HAFNARFIRÐI.

Sigurður Þorvarðarson byggingarfræðingur bfi.
Teiknistofan Strandgötu 11 220 Hafnarfirði.
Sími: 5651510. Netfang: teiknistofan@islandia.is
STH teiknistofan ehf. kt. 510298-2769. Kt. aðalhönnuðar: 141250-4189.

Skýringar:	Aðaluppdráttur
Teikning:	Grunnmynd 2 og 3 hæð
Málkvæði:	1:100
Dagsetning:	30 MAÍ 2001.

Undirskrift:
Blad nr. 3 af 7.
Breytt: Svalagangar lokadir af með gleri, frágangi útvegga breytt og
innra skipulagi breytt 21.05.2002.