




ÚTLIT VESTUR. MKV. 1:100.



ÚTLIT AUSTUR. MKV. 1:100.

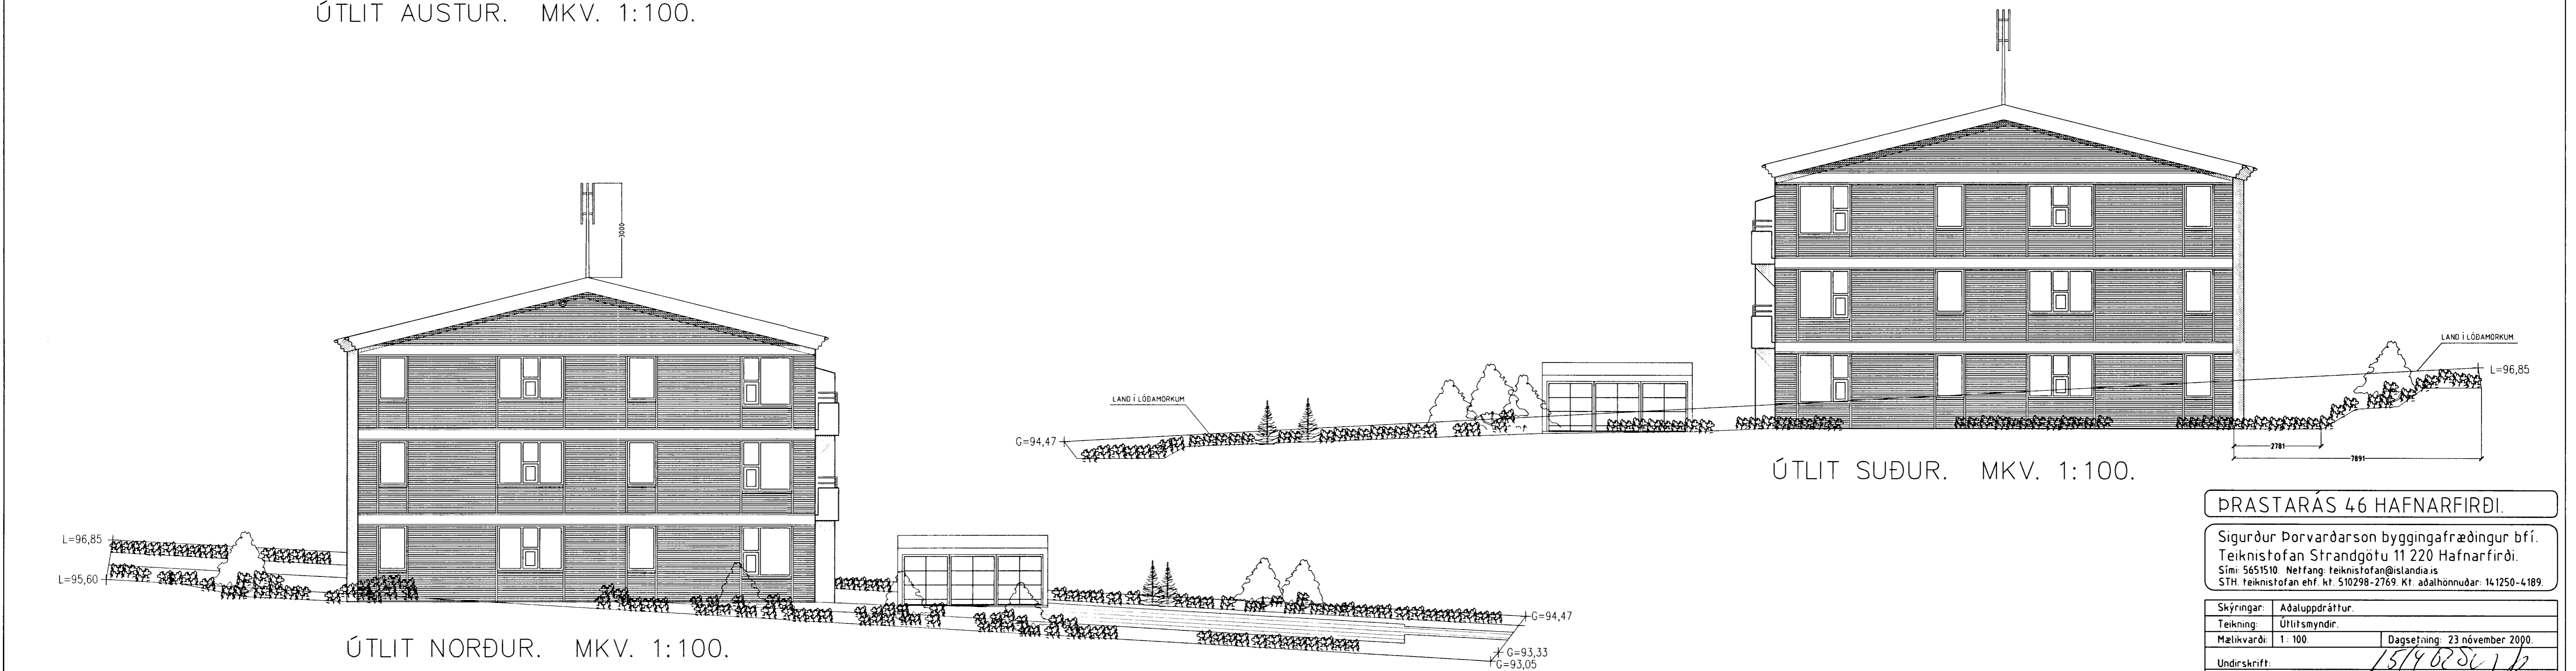

ÚTLIT NORÐUR. MKV. 1:100.

ÚTLIT SUÐUR. MKV. 1:100.

ÞRASTARÁS 46 HAFNARFIRÐI.

Sigurður Þorvarðarson byggingafræðingur bfi.  
Teiknistofan Strandgötu 11 220 Hafnarfirði.  
Sími: 5651510 Netfang: teiknistofan@islandia.is  
STH: teiknistofan ehf. kt. 510298-2769. Kf. aðalhönnuðar: 141250-4189.

Skýringar:	Aðaluppdráttur.
Teikning:	Útlitsmyndir.
Mætkvarði:	1:100. Dagsetning: 23 nóvember 2000.
Undirskrift:	<i>Sigurbjartur Halldórsson</i>
Blað nr.:	4 af 6
Breytt:	Klæðningu, svölum og svalahúrd breytt 27.04.2001.
Teiknað loftnet og aðstæða fyrir síma í 15.04.2002.	Sig. Þ.