

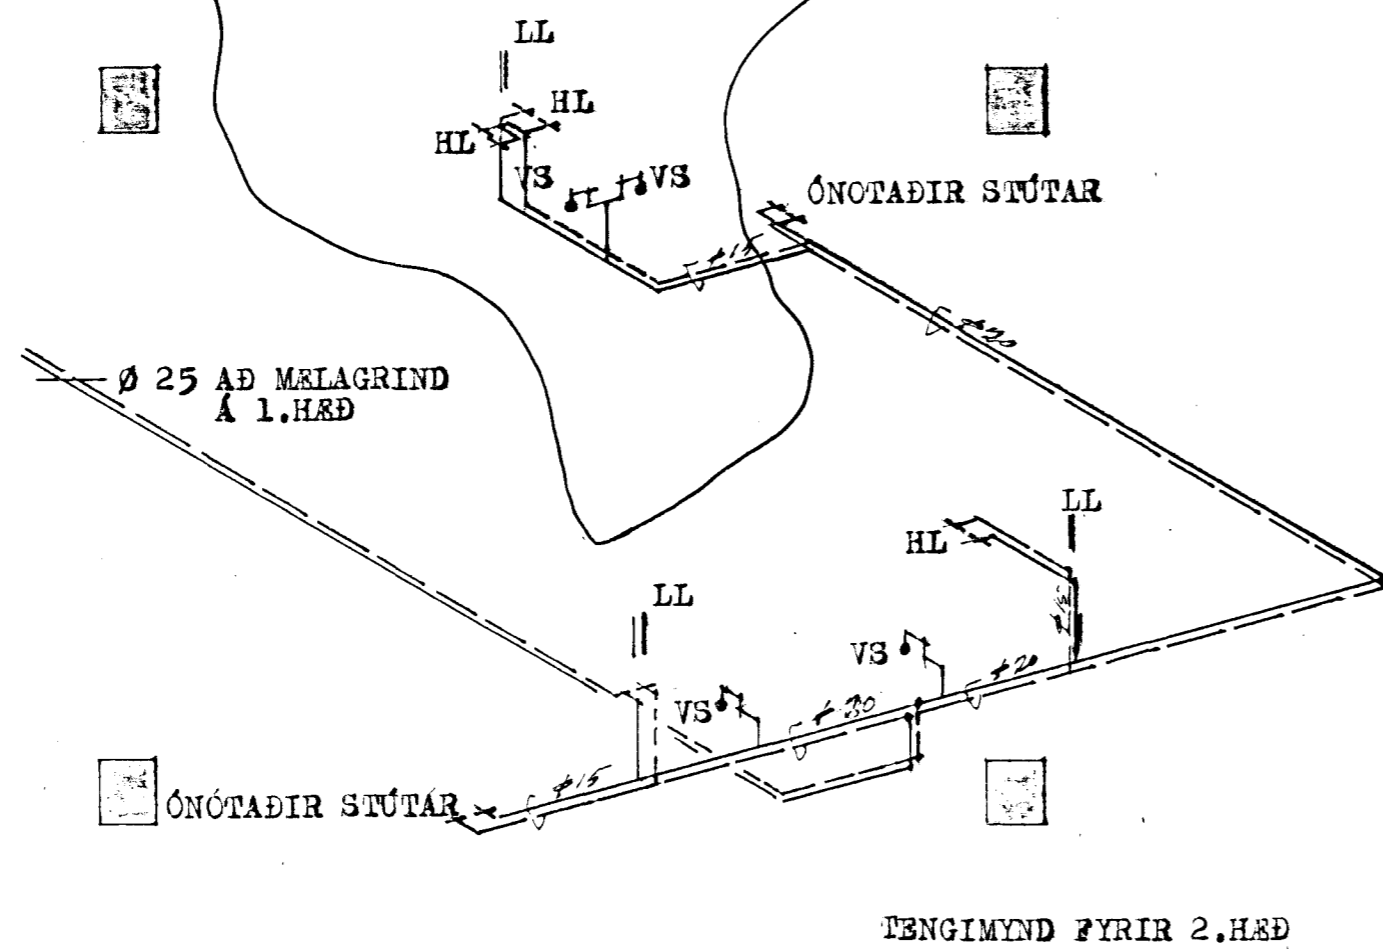


Úr Gildi

OLAÐ 25/11/87

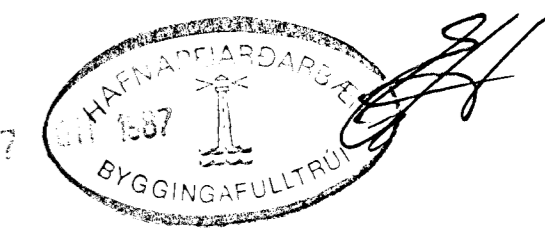

VINNUSALUR

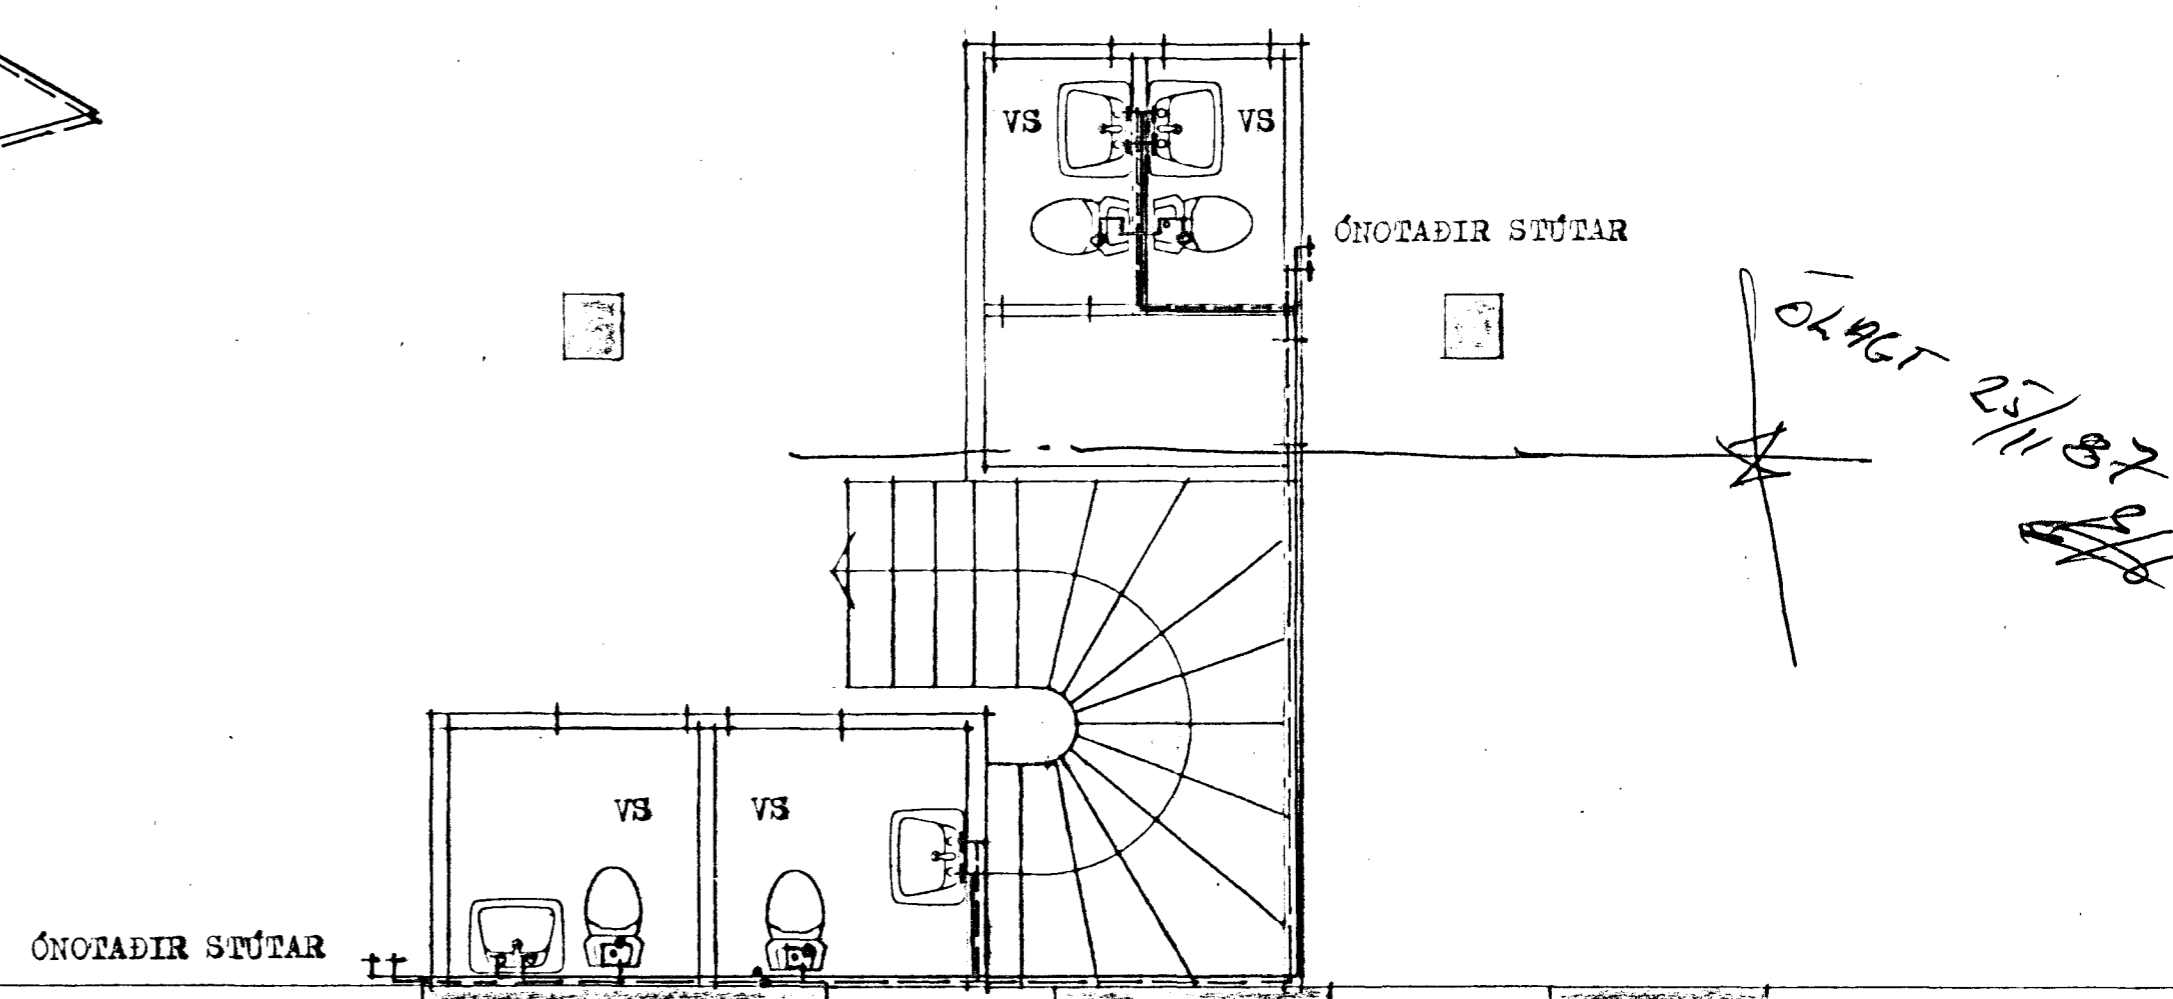

STEINGRIMUR TH. ÞORLEIFSSON, MTFD		
TEIHNASTOFU - ARMULA 3 - Sími 3-22-46		
VENA	TRÖNUHRAUN NR. 10	HAFNARFIRDI 2.H.
SKALA	1:50	VATNSLAGNIR
DAGS	JÚNÍ.-1987	-GRUNNMÝND 2.HÆÐAR
BLAÐ	1	-TENGIMYND
SKRIFAÐ	Steingrímur Th. Þorleifsson	