



TRÖNUHRAUN 10

0.00 (STABBUNDINN KÓTI)

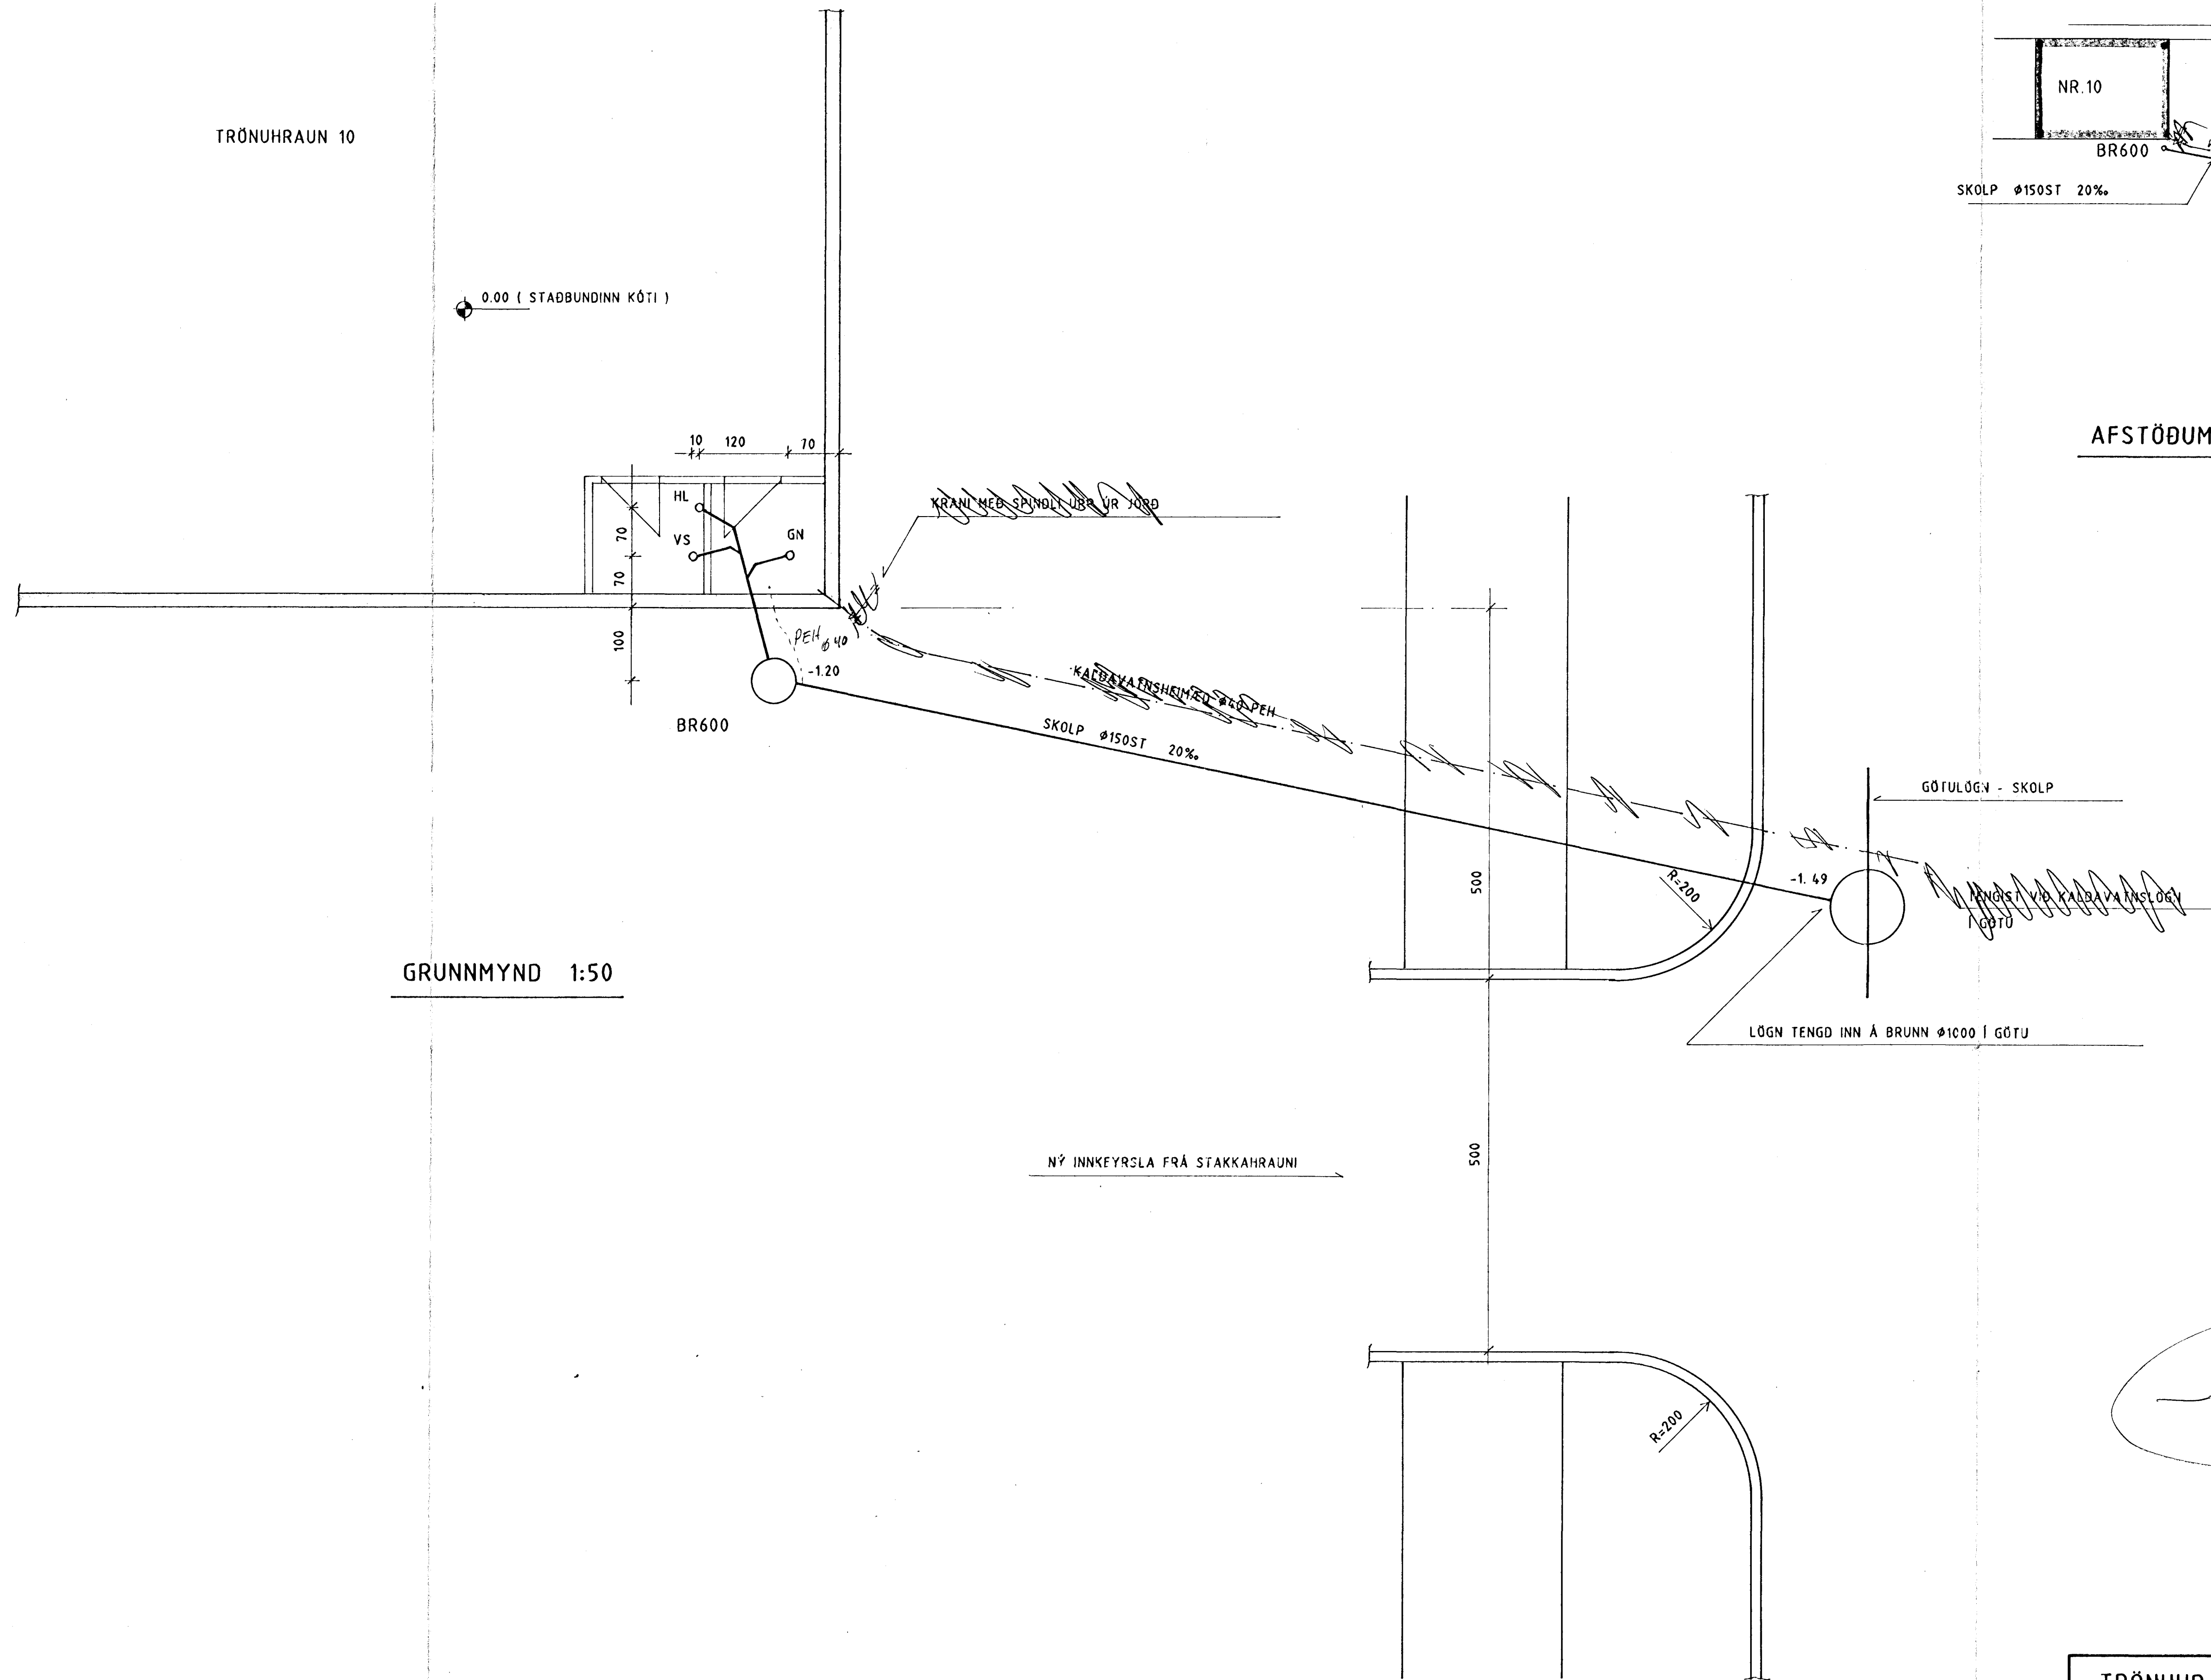

GRUNNMYND 1:50

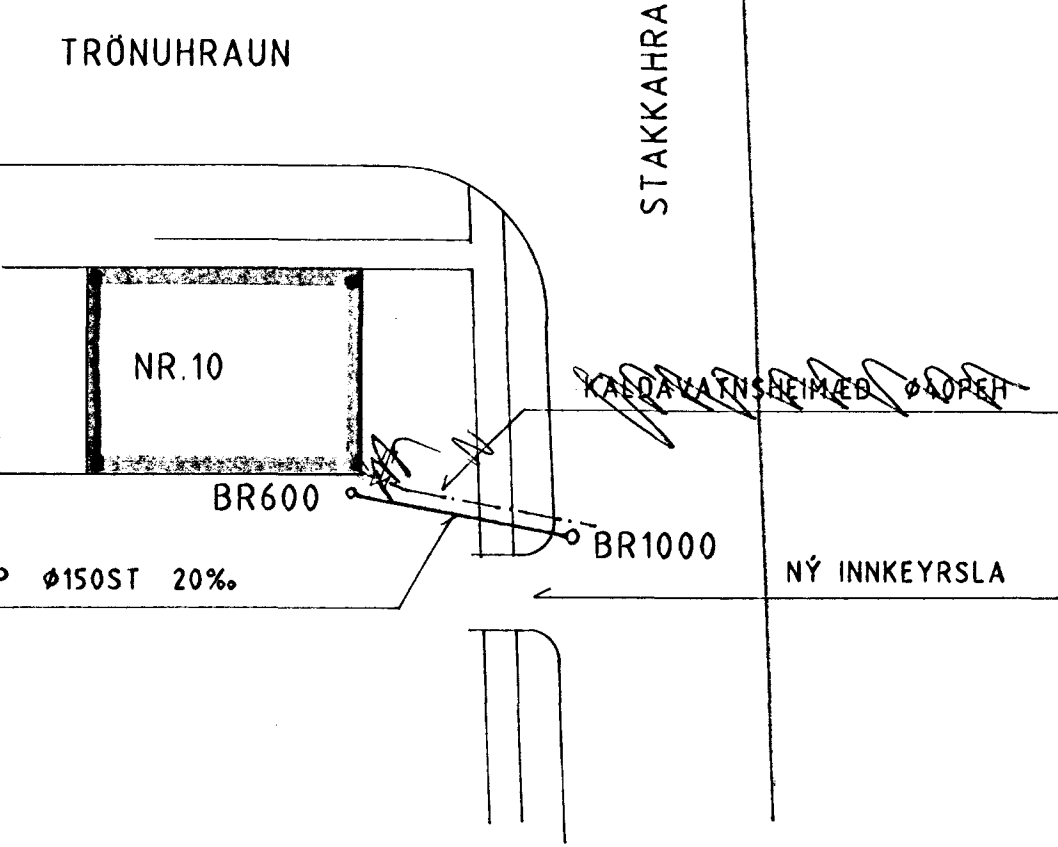

AFSTÖÐUMYND 1:500

Olaf Pjetur Jónsson

24 AUG 1990

TRAFNAFFJÁRDARBAER
BYGGINGAFULLTRUINN

TRÖNUHRAUN 10		HAFNARFIRÐI		VERK NR.	365
				BL. NR.	
NÝJAR FRÁRENNISLAGNIR Í JÖRD - INNKEYRSLA				KVARDI	TEIKN. NR.
				1:500	1394
Hannað	KMP	Tekin	KMP	Yfir	
				24.08.1990	AGÚST 1990
Verkfræðistofa Guðmundar Magnússonar <small>VERKFRÆÐISGLAUFAR FRI - HAFNARFIRÐI 1000</small>					