



Samþykkt þann


0 1 DES. 1997

Byggingafulltrúinn í Hafnarfirði
Erlendur Hjálmarsson





VESTUR

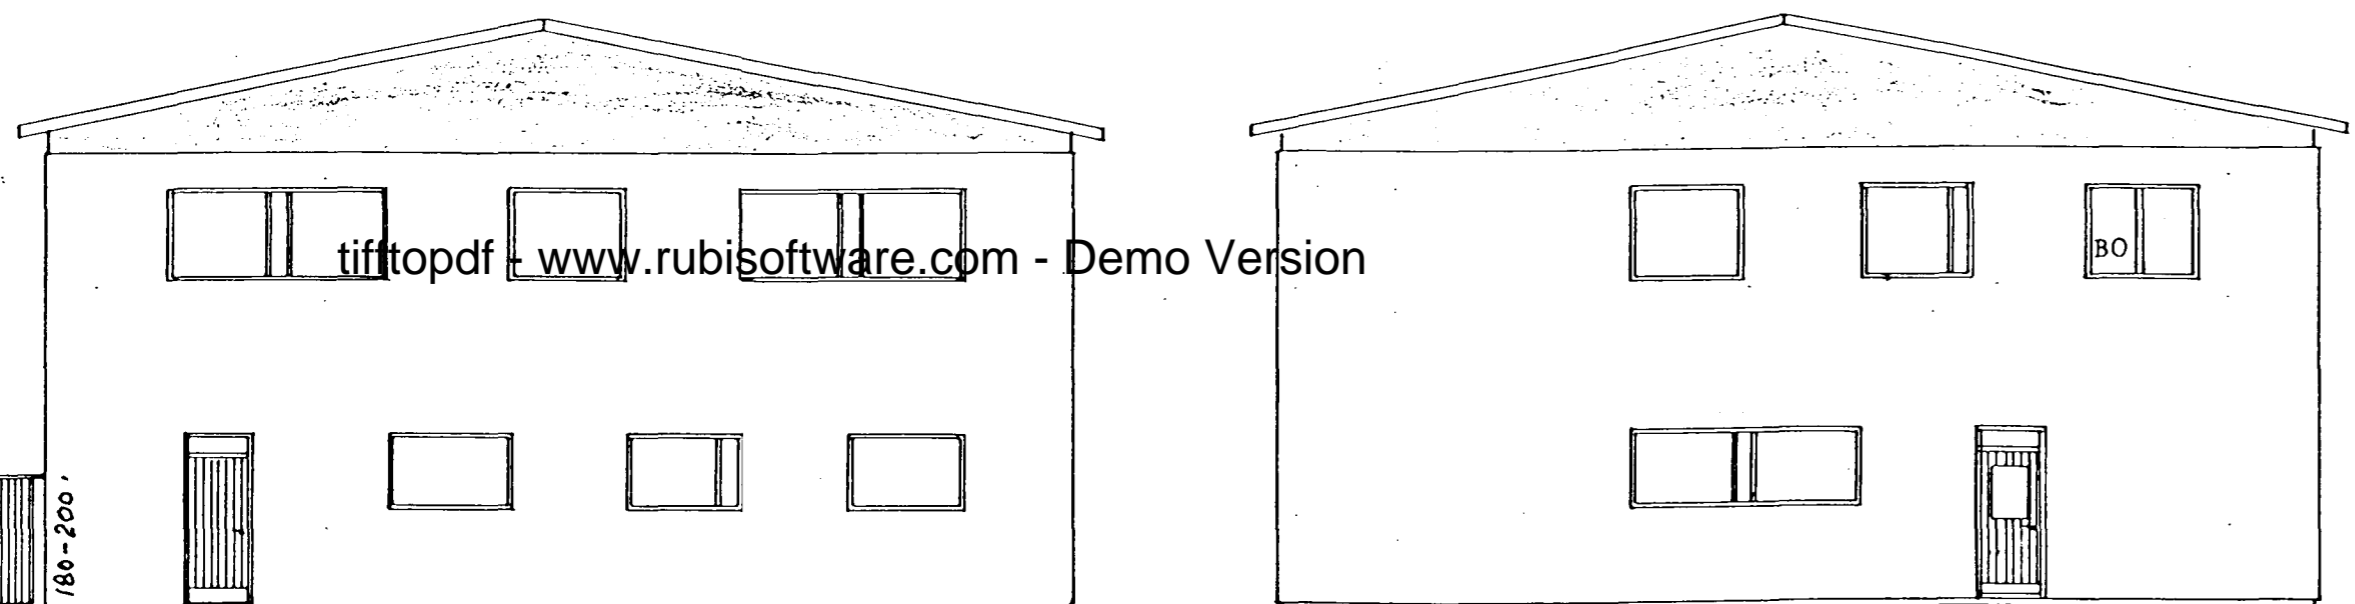


NORÐUR

SUÐUR

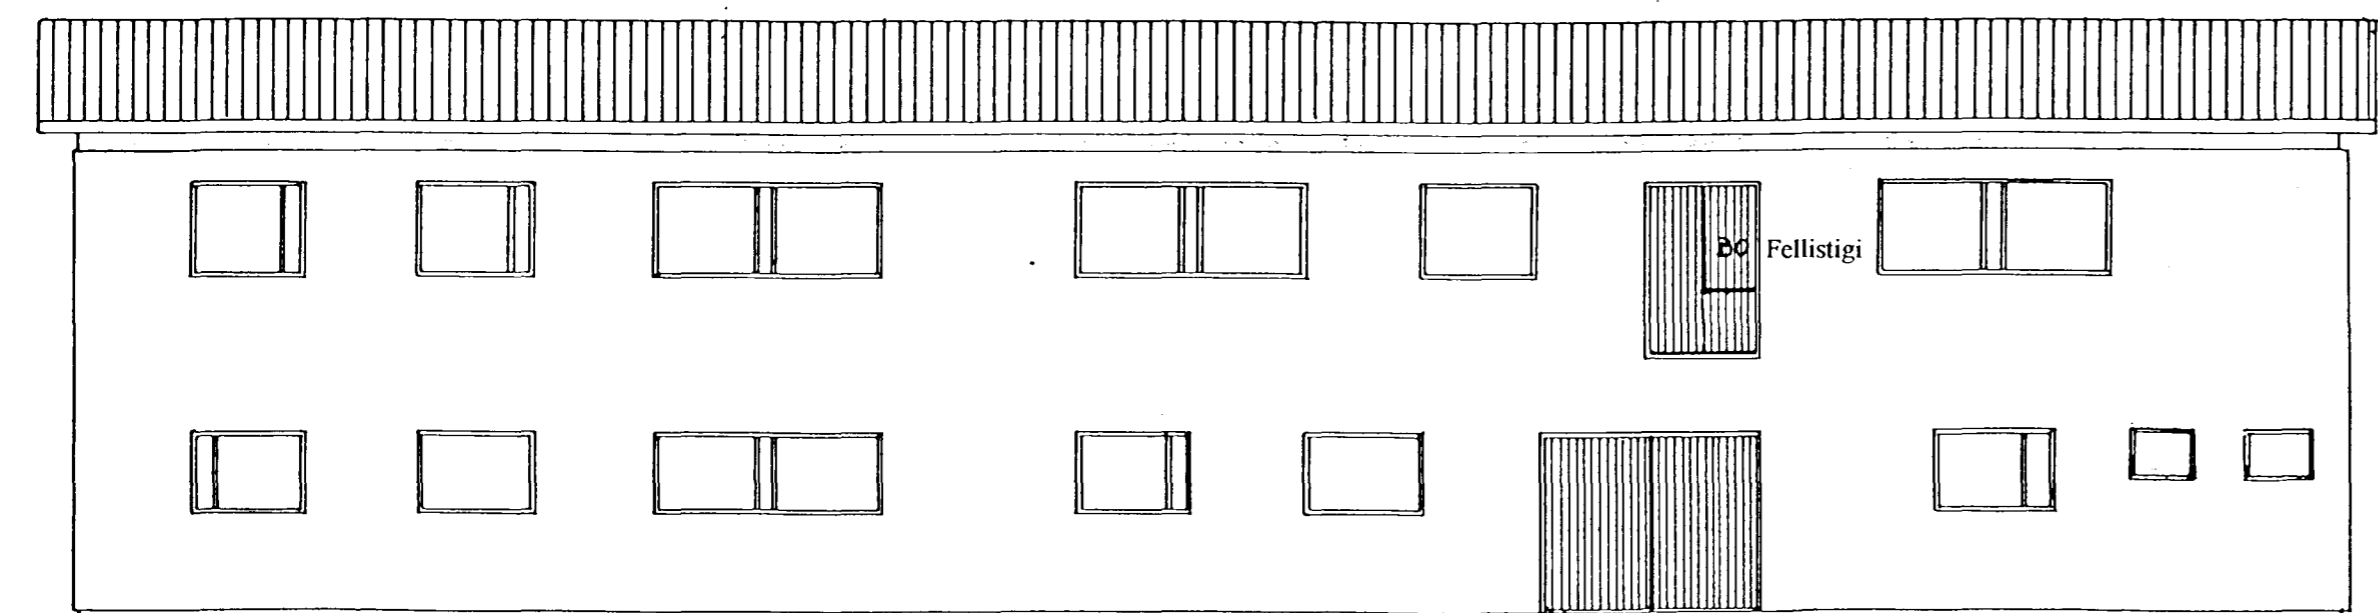

AUSTUR

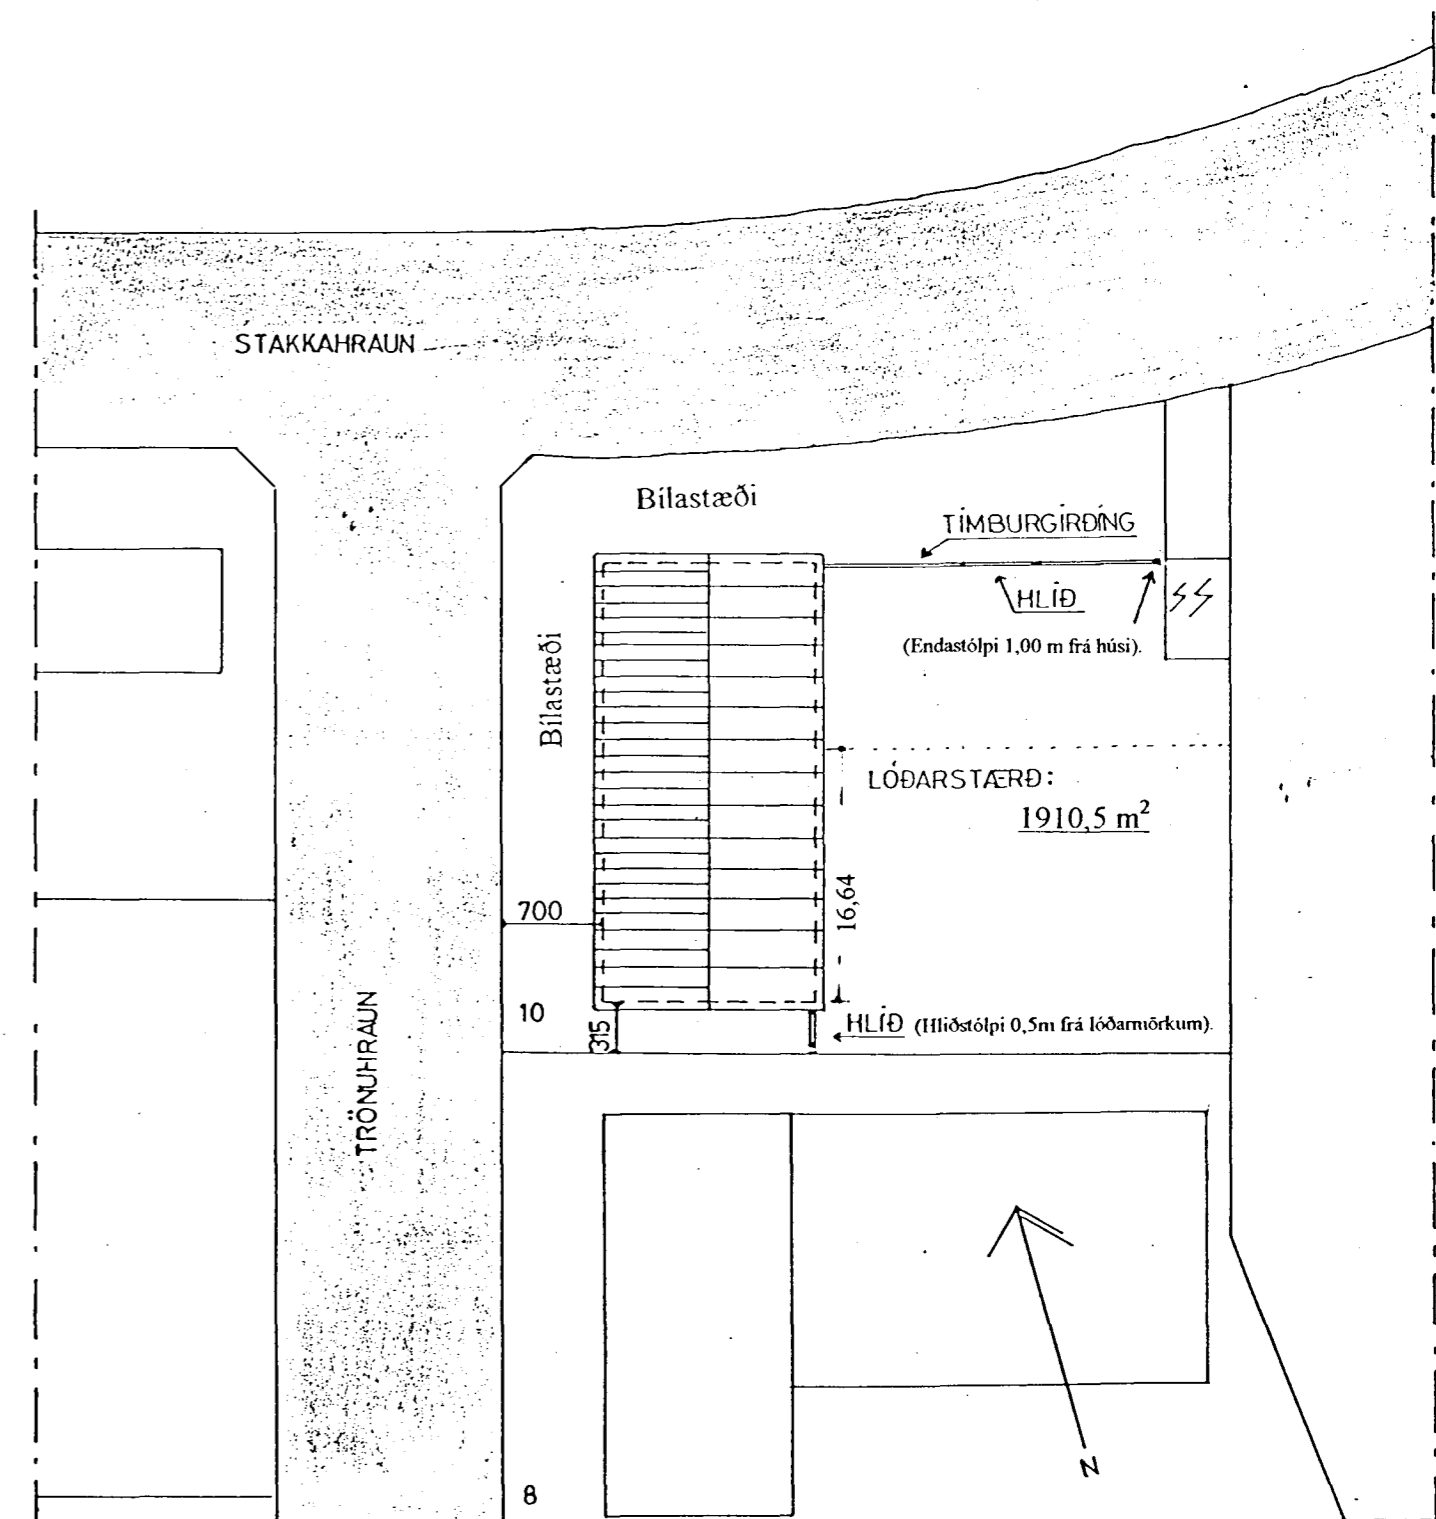

AFSTÖÐUMYND 1:500

BREYTT 20. nóv. 1997

1. Lóðarstærð.
2. Fellistigi.

Hafnarf 20/11 1997

[Signature]

ELDRÍ UPÞRÁTTUR LEIÐRETTUR Í JAN 1997.
INNRSKÍPULAG BREYTT.

BLAÐ 1.

STÆRD:

Botnplata,.....		81,2 m ³
1. hæð,.....	406,0 m ² ,	1356,0 m ³
2. hæð,.....	406,0 m ² ,	1278,9 m ³
Þakrymi,.....	349,2 m ³ =	2984,1 m ³
Samtals,.....	812,0 m ² ,	3065,3 m ³

Lóð,..... 1910,5 m²

TRÖNUHRAUN 10.

ÚTLIT 1:100
AFSTÖÐUMYND 1:500

HAFNARFIRÐI 1 DES. 1996.

[Signature]