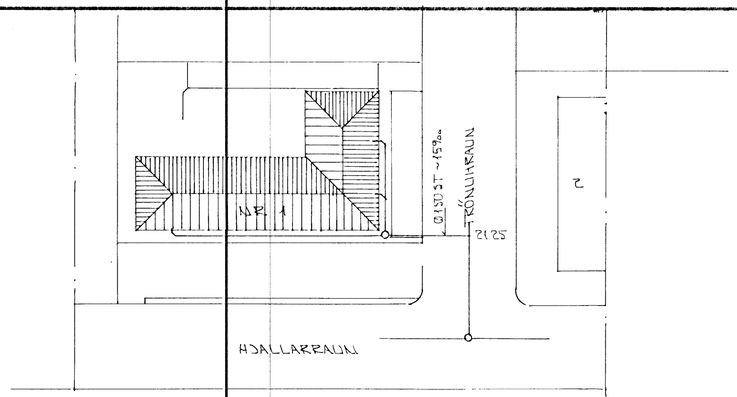


AFSTÖÐUMYND á 1:500

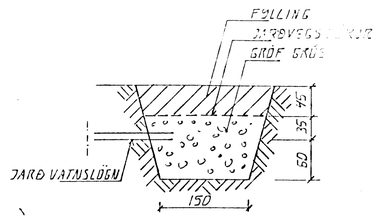


TÝPISKUR GRJÓTSVELGUR 1:20

EFTIR EÐLI STARFSEMINNAR
Í HÚSINU VERÐI ÞETT INNA
LÖGNINA OLÍUGILDRU, EÐA
ÖÐRU ER ÞÓRFA ÞYKIR

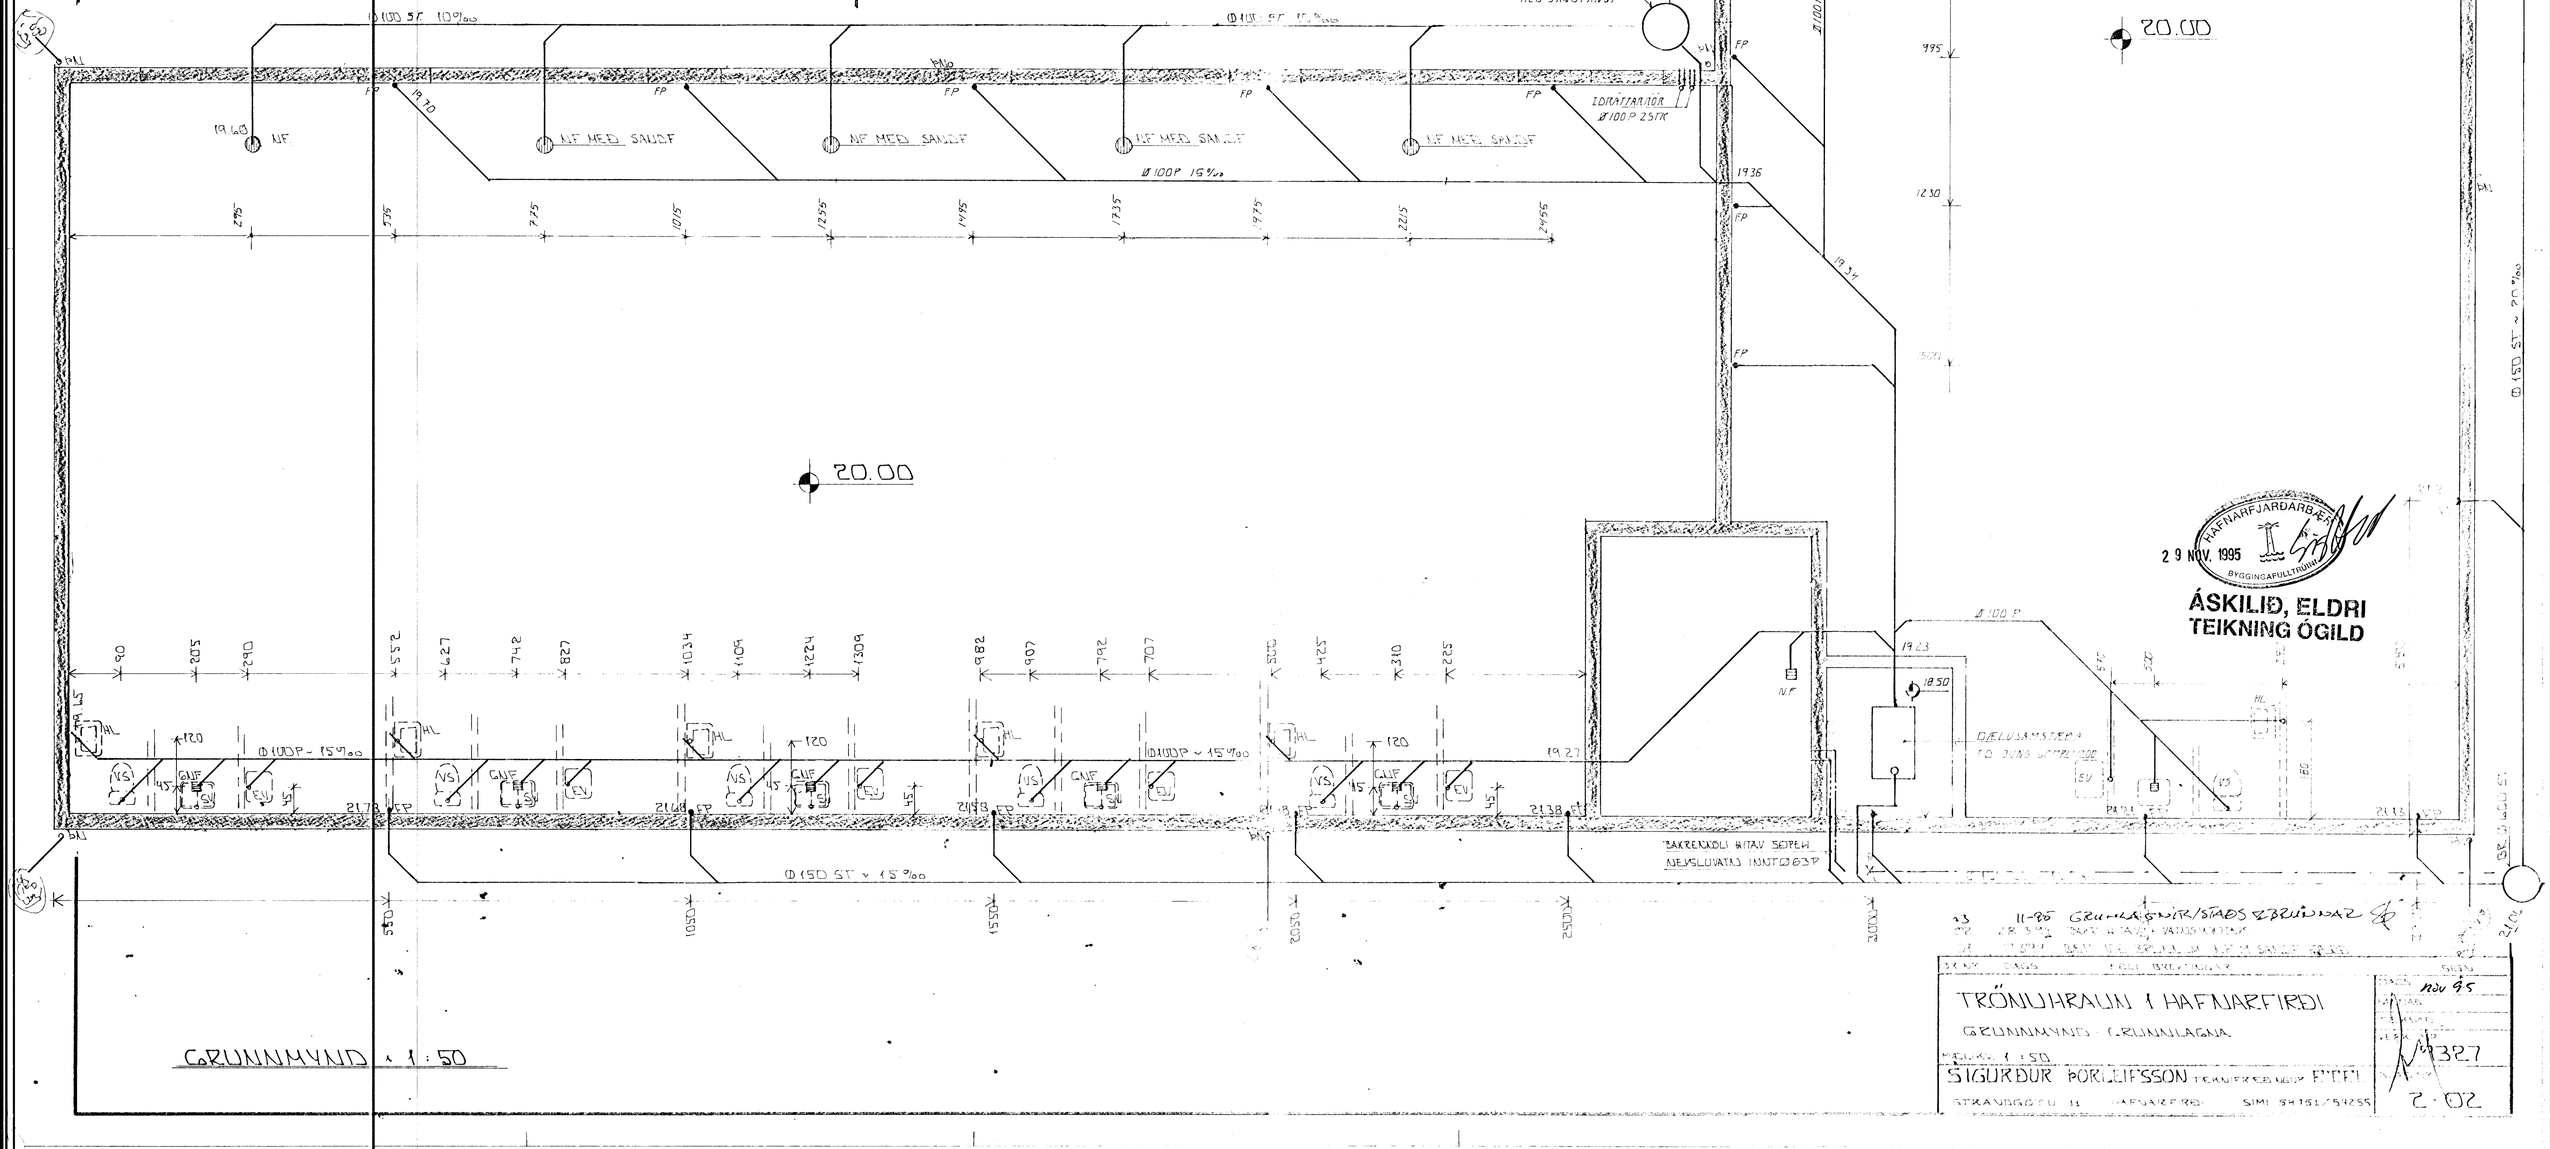


GRUNNMYND á 1:50

HEILBRIGÐISEFTIRLIT
HAFNARFJARÐARSVÆÐIS

Byggingafulltrúi Hafnarfjarðar
Bt. Sigurjóns Halldórssonar

Dags. 28. nóvember 1995 — Núm. 564/1995

Málið varðar: Trönuhraun nr. 1.

Eftirritið hefur borist teikning af Trönuhrauni 1, grunnmynd-grunnlagnir, gerð af Sigurði Þorleifssyni, tæknifræðingi. Athygli byggingafulltrúa er vakin á því að teikningin er merkt emg og fyrri teikning af sama húsi þó um að ræða hið fyrri teikningu.

Til þess að eftirlitið geti samþykkt slíka fráviksteikningu af þróðstofubú óháðarhuanæði þarf eftirfarandi að koma fram á teikningu:

**Mengunarvarnabúnaði á fráveitulögn skal komið fyrir samkvæmt nánari samþykkt heilbrigðisnefndar.**

Eftirritið gerir ekki aðrar athugasemdir við framkomna teikningu.

F.h. heilbrigðisefirlits.
Páll Stefánsson

Aðsetur: Heilbrigðiseftirlitið Strandgötu 1 Hafnarfirði – Pósthólf 440 – 222 Hafnarfirði – Sími 652830
Starfssvæði: Bessastaðahreppur Garðabær Hafnarfjörður

HAFNARFJARÐARBÆR
29 NÓV. 1995
BYGGINGAFULLTRÚI

ÁSKILIÐ, ELDRI TEIKNING ÓGILD

93 11-95 GRUNNAGNIR/STAÐSETNINGAR

TRÖNUHRAUN 1 HAFNARFIRÐI

GRUNNMYND GRUNNLAGNA

MKV. 1:50

SIGURÐUR ÞORLEIFSSON TÆKNIFRÆÐINGUR FÍSTÍ

STRANDGÖTU 11 HAFNARFIRÐI SÍMI 54151/54255

DAGS. nóv 95

NR. 327

2.02