


Samþykkt & fundi bygginga-
nefndar þ. 13. 15. 1965


BYGGINGAFLUTRÚINN
HAFNARFIRÐI

SJA ATHS. DL 1

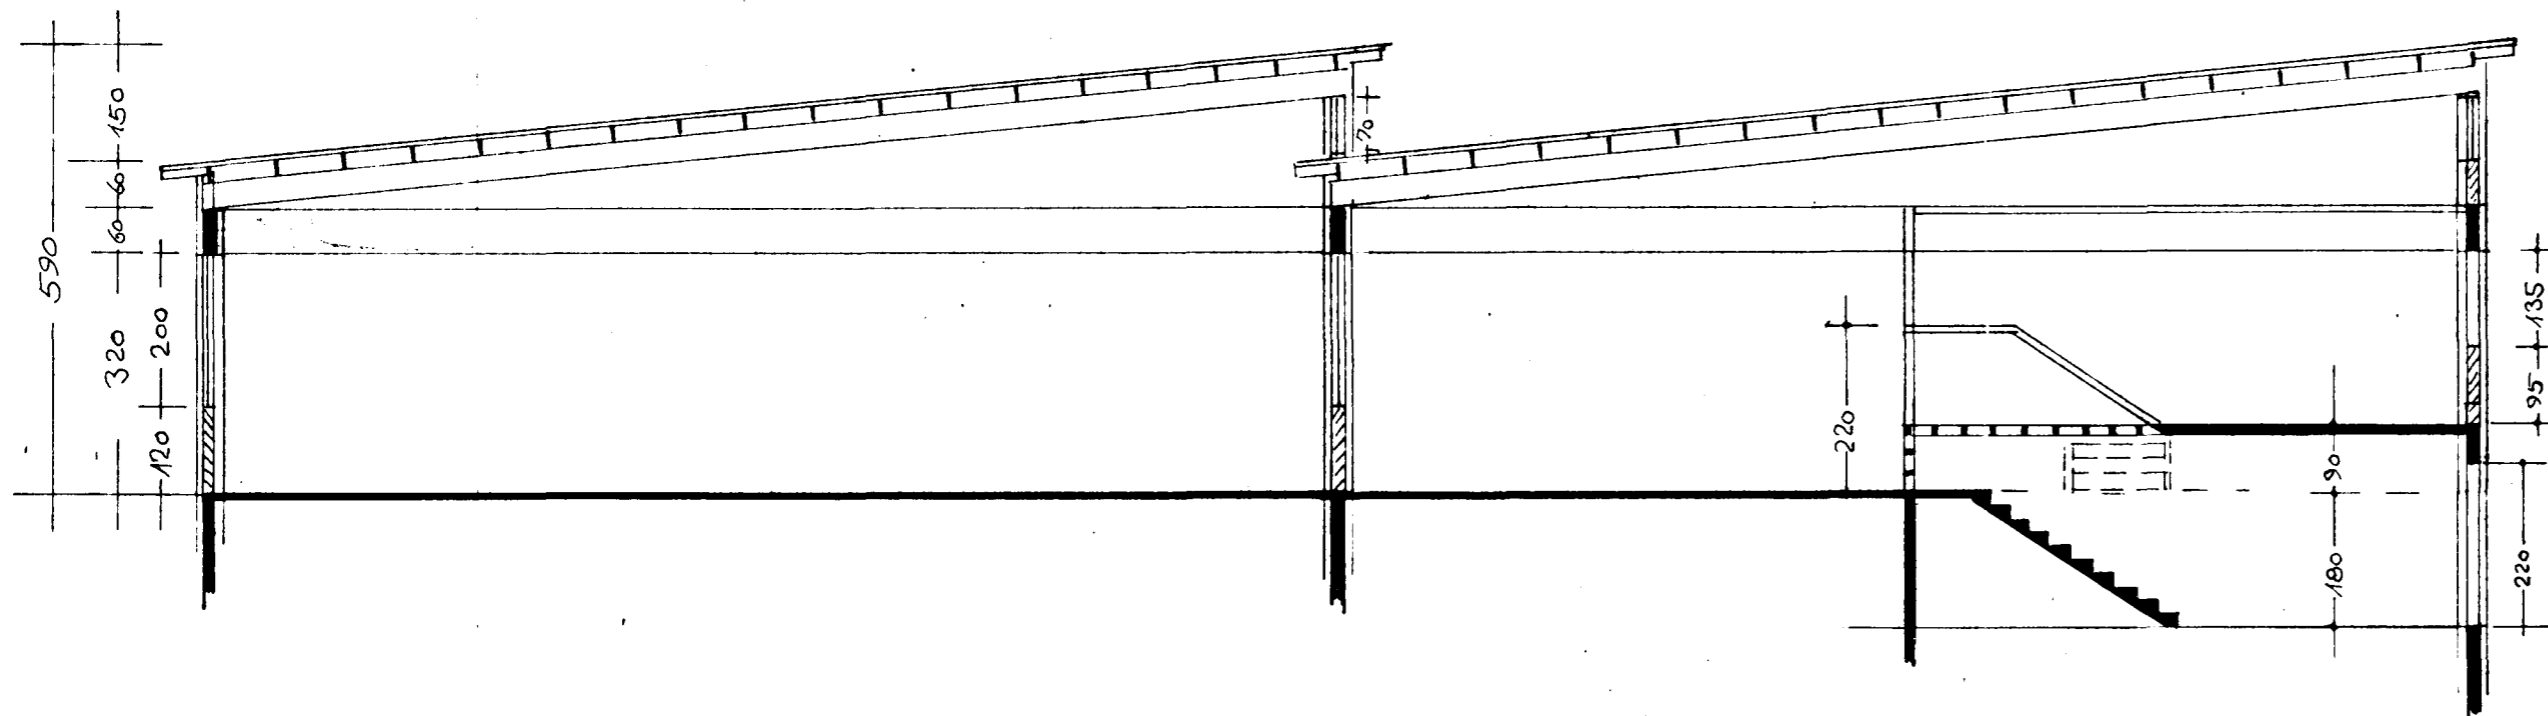

SNID N-S

tifftopdf - www.rubissoftware.com - Demo Version

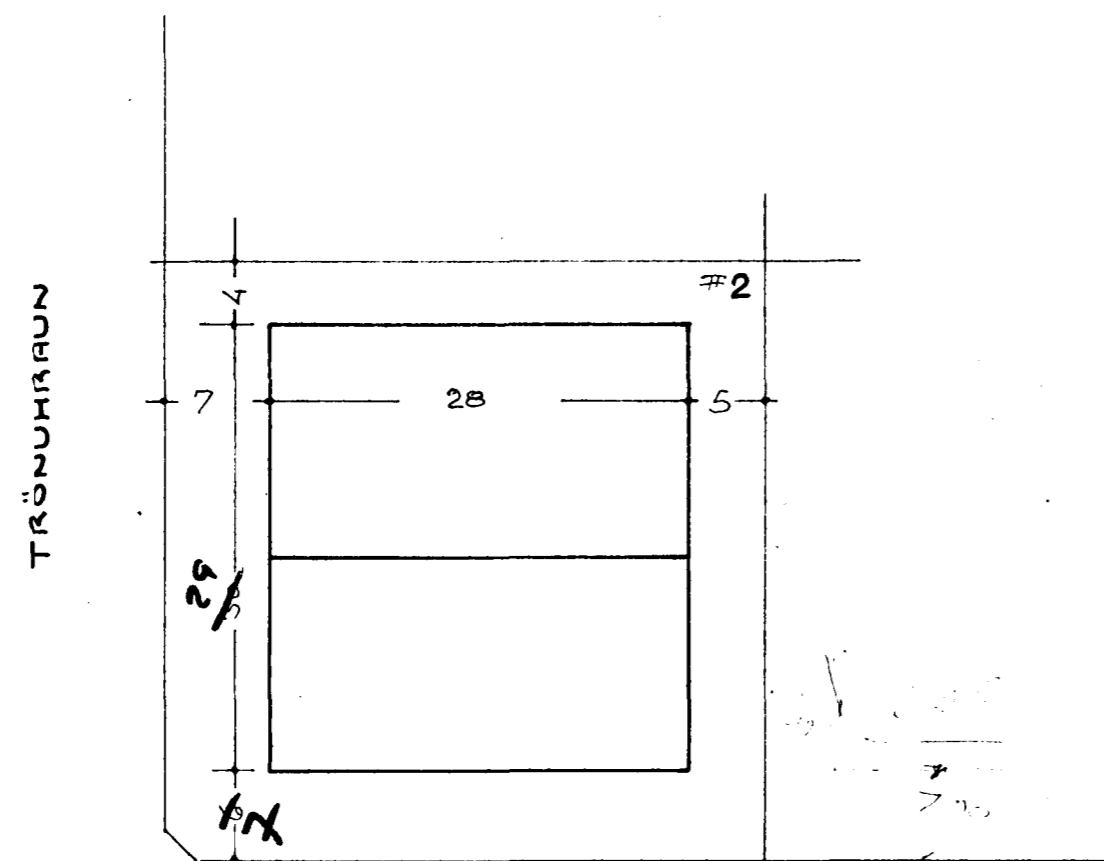

KJALLARI	52 m ²	140 m ³
IHFED	840 m ²	4234 m ³
LÖÐ	1600 m ²	4374 m ³

DAGS	BREYTING	GJÖRT
HANNAÐ J3	JÓN BERGSSON, VERKFR. Dipl. Ing. M.V.F.	BLAÐ 3
TEIKNAD J3	TRÖNUHRAUN 2	
YFIRFARIÐ	BJARMI H/F VÉLSMÍÐJA	
SAMÞYKKT	SNID, AFSTÖÐUNYND	
	M=1:100	DAGS MAI '65