
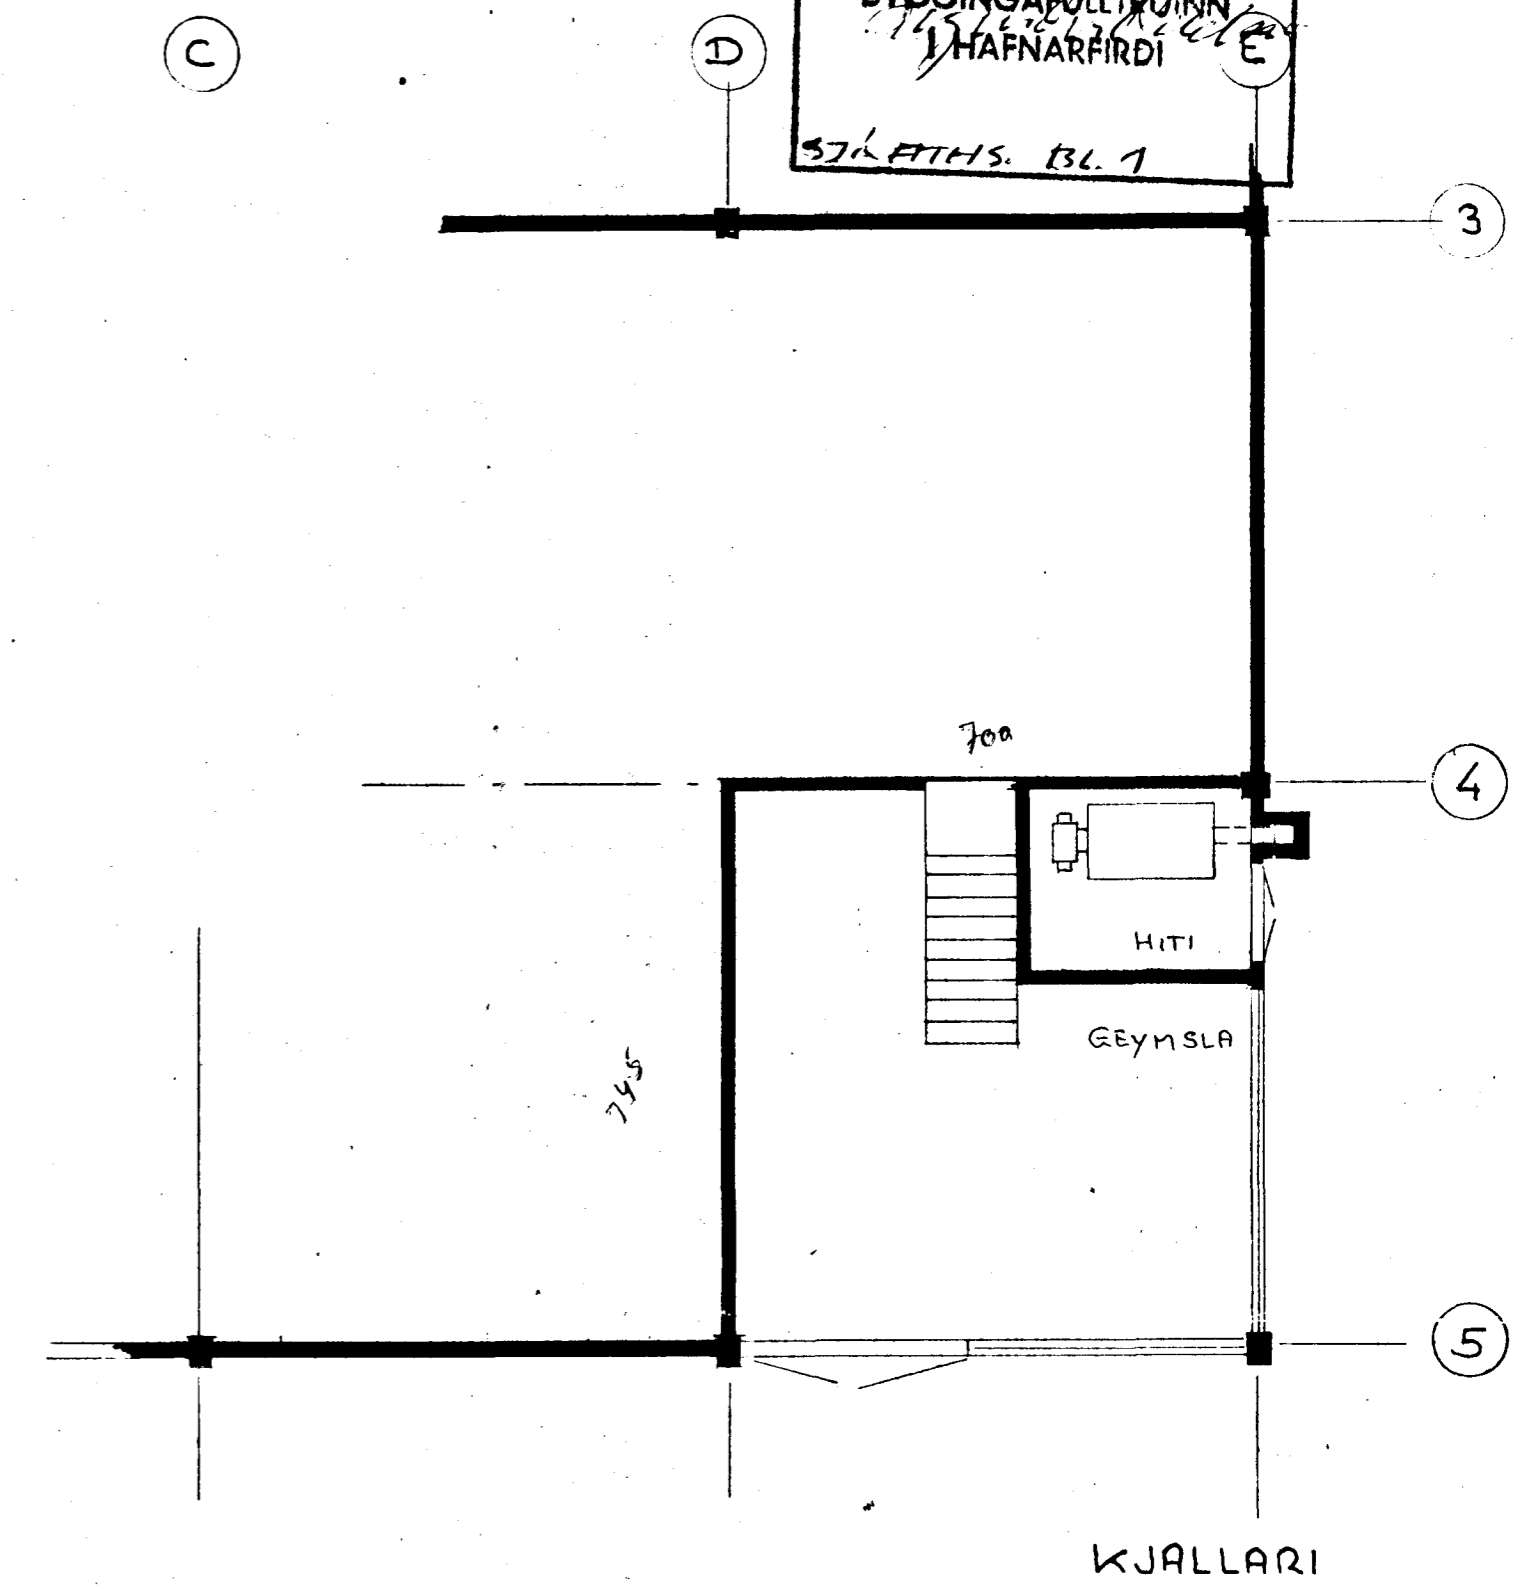


Samþykkt á fundi bygginga-  
nefndar þ. 19.15. 1965  
BYGGINGAULLTRUINN  
HAFNARFIRDI  
SÍL. ATHS. BL. 1

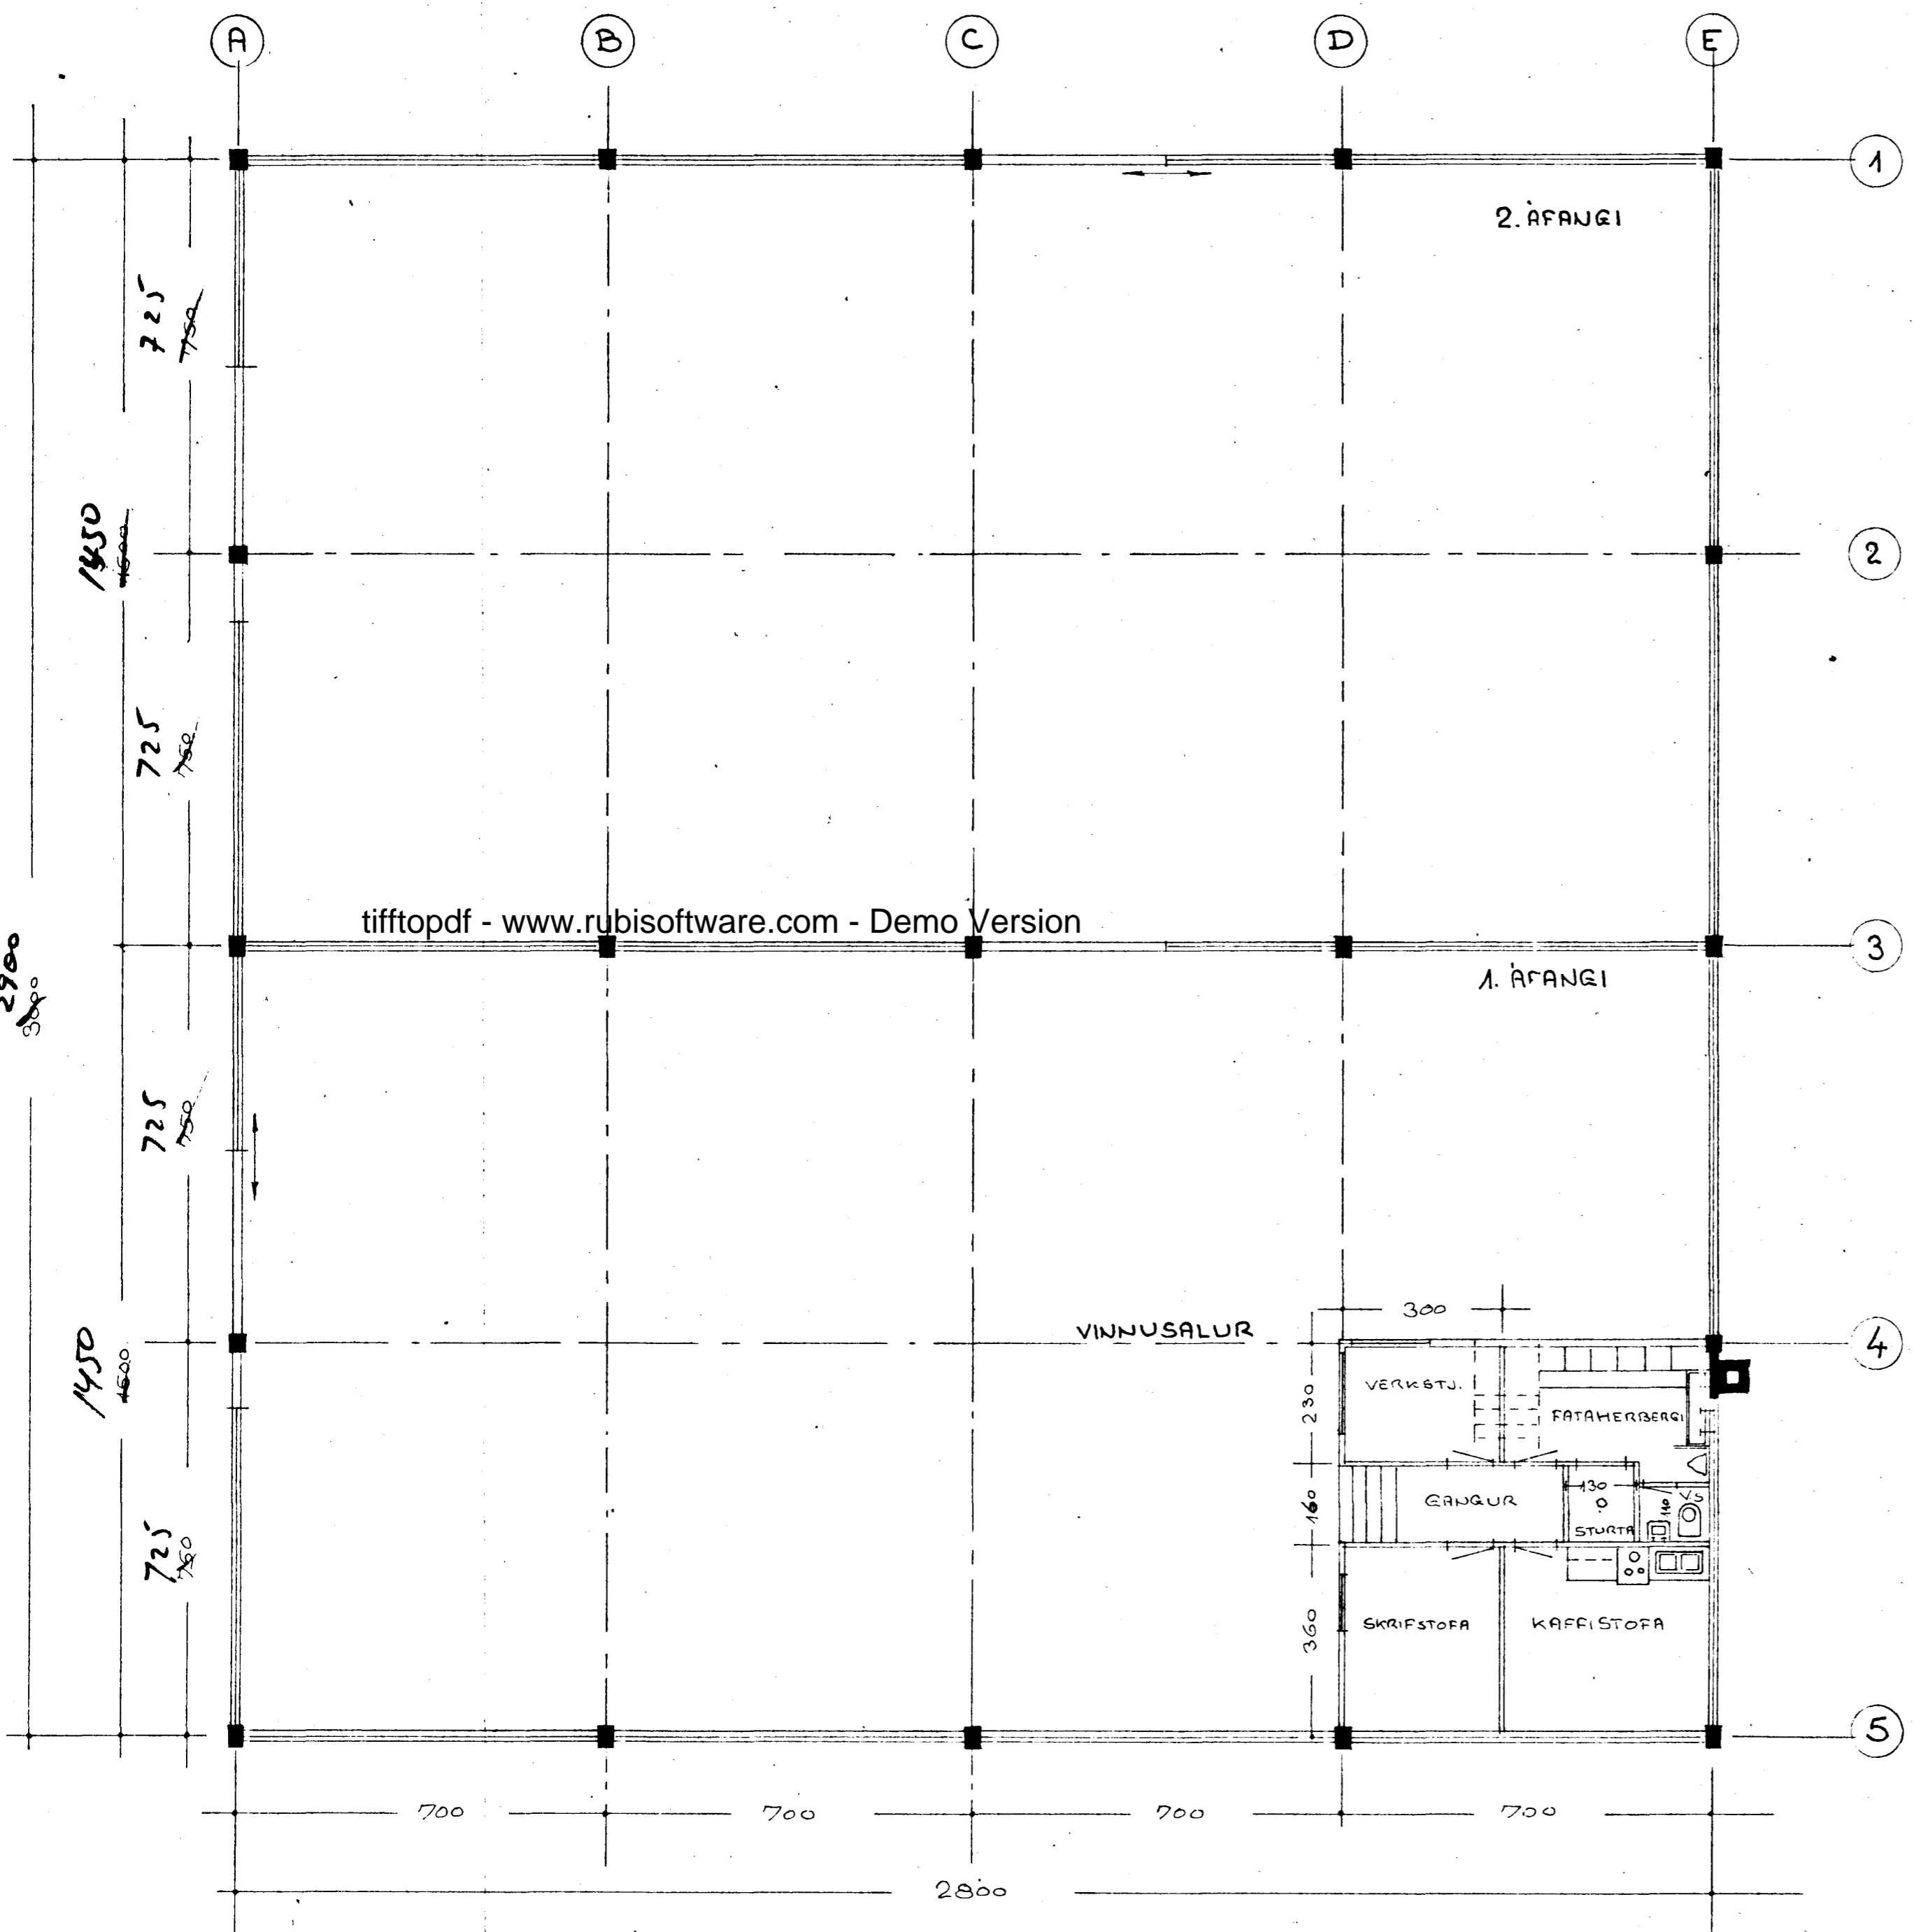

DAGS	BREYTING	GJÖRT
HANNAÐ JÞ	JÓNBERGSSON VERKA DIPL. ING. M.V.F.	BLAD 2
TEIKNAD JÞ	TRÖNUHRAUN 2	
YFIRFRID	BJARMI M/F VÉLSMÍÐJA	
SAMÞYKKT	GRUNNMYNDIR	
	M=1:100	DAGS MAI '65