
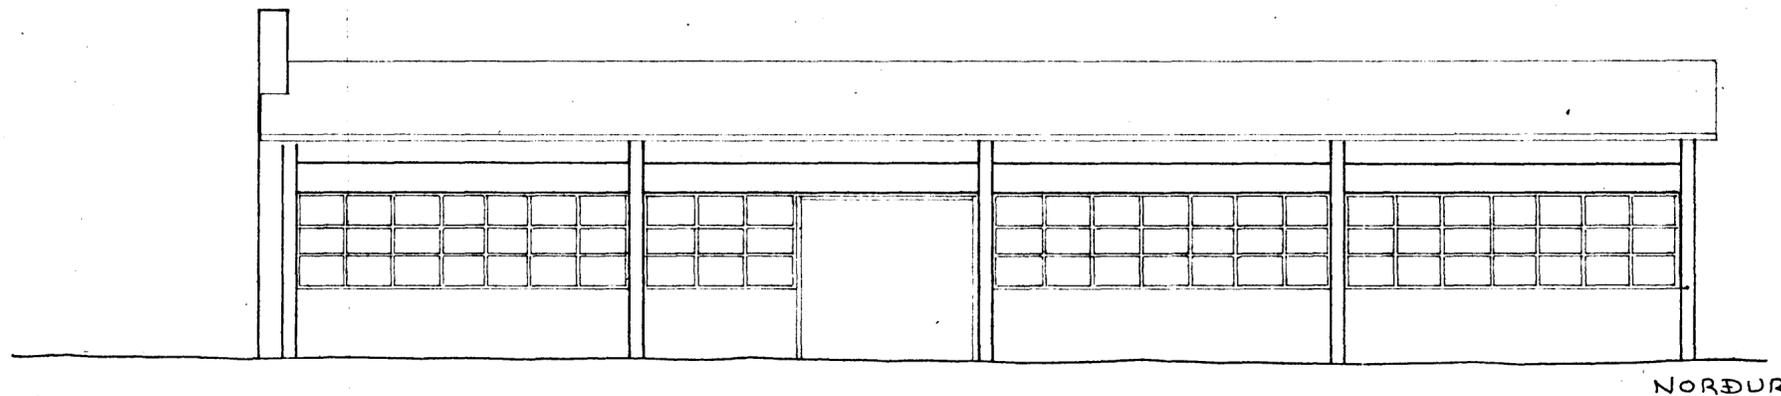




Samþykkt & fundi bygginga-  
nefndar þ. 19/5 1965

BYGGINGAFLUTRÚNN  
Í HAFNARFIRÐI

*Forgætau að þjallotrau  
því að vera 70 m. og  
því fyrir þjallotrau  
en 10 m.*

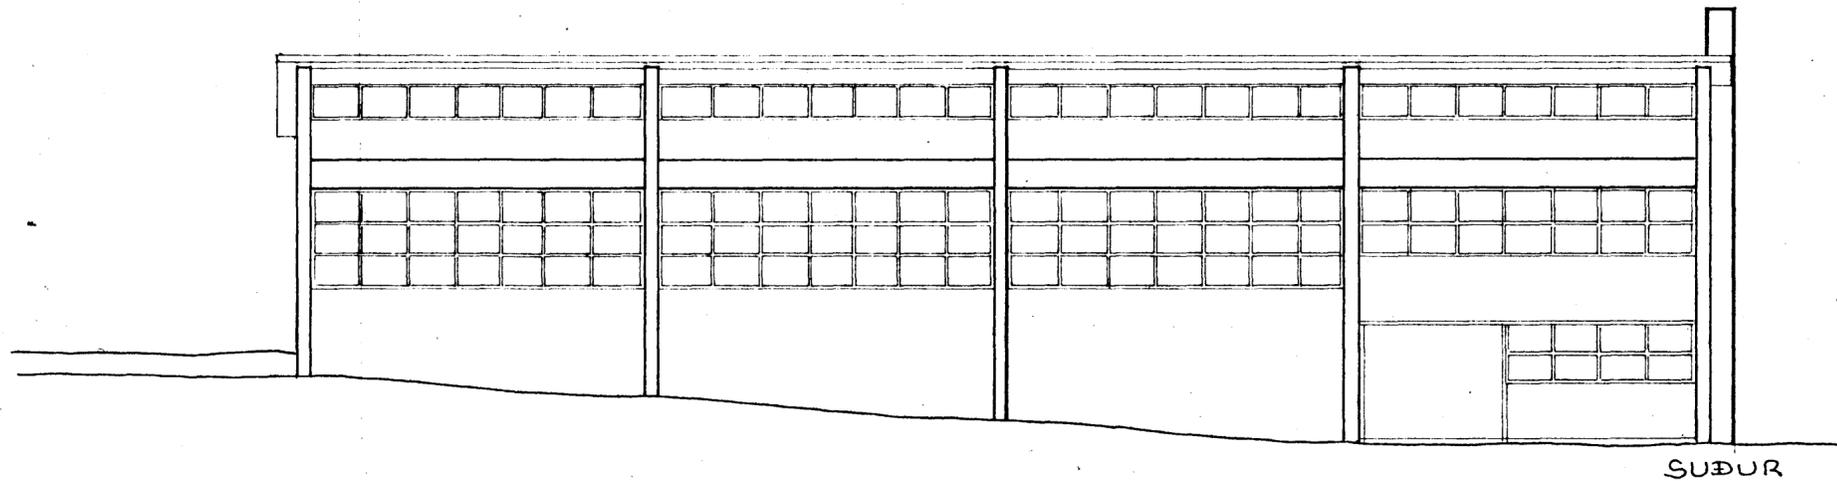

tifftopdf - www.rubissoftware.com - Demo Version

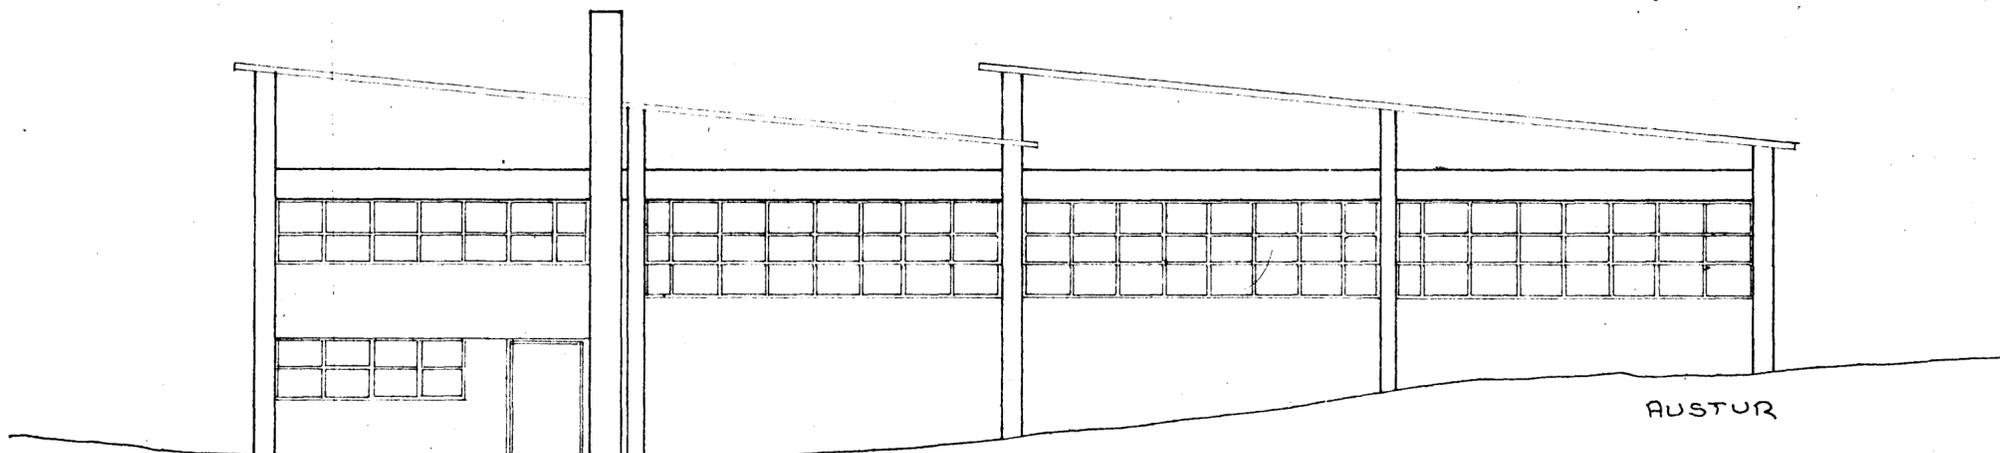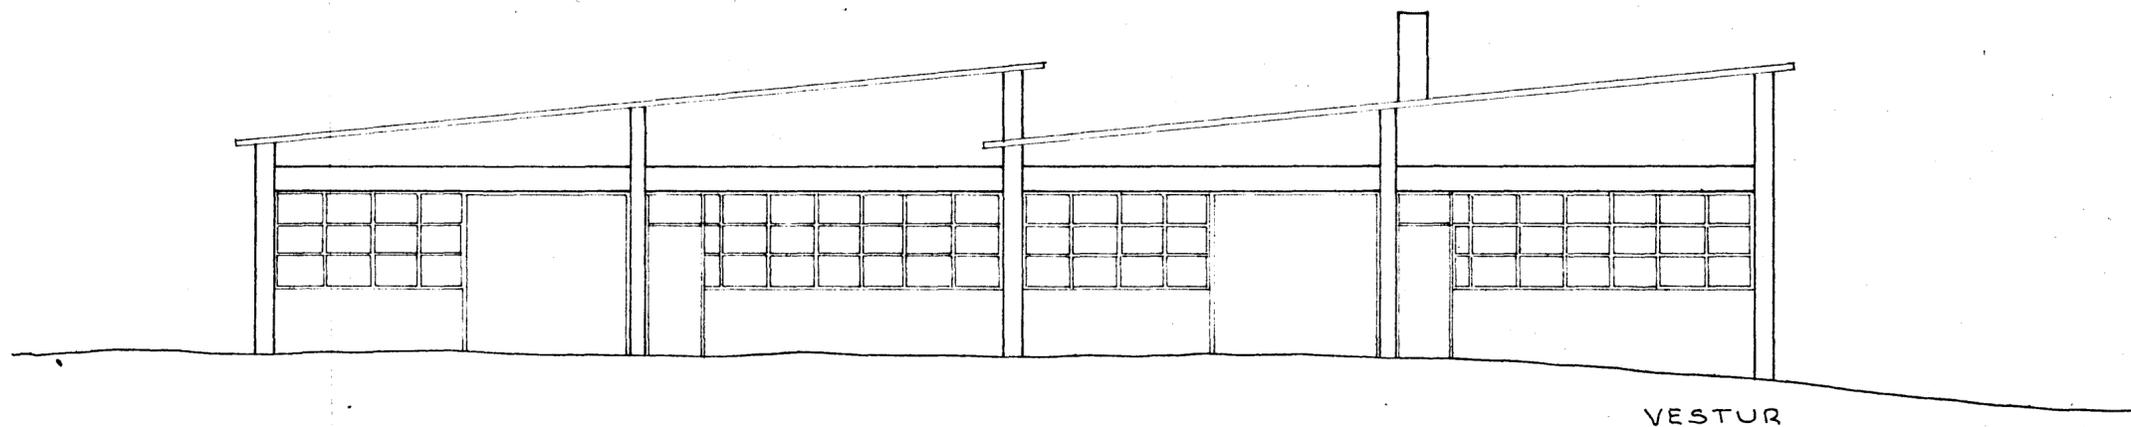

DAGS	BREYTING	BJÓRT
HANNAÐ J3	JÓNBERGSSON VEAKFR. Dipl. Ing. M.V.F.	BLAÐ 1
TEIKNAD J3	TRÖNUHRAUN 2	
YFIRFARÐ	BJARMI 4/8 VÉLSMÍÐJA	
SAMÞYKKT	ÚTLITSMYNDR	
	M = 1:100	DAGS: MAI '65