


Grunnmynd grunnlagna

mkv. 1:50

Götuð 100 PVC halli=1,0 %

Götuð 100 PVC halli=1,0 %

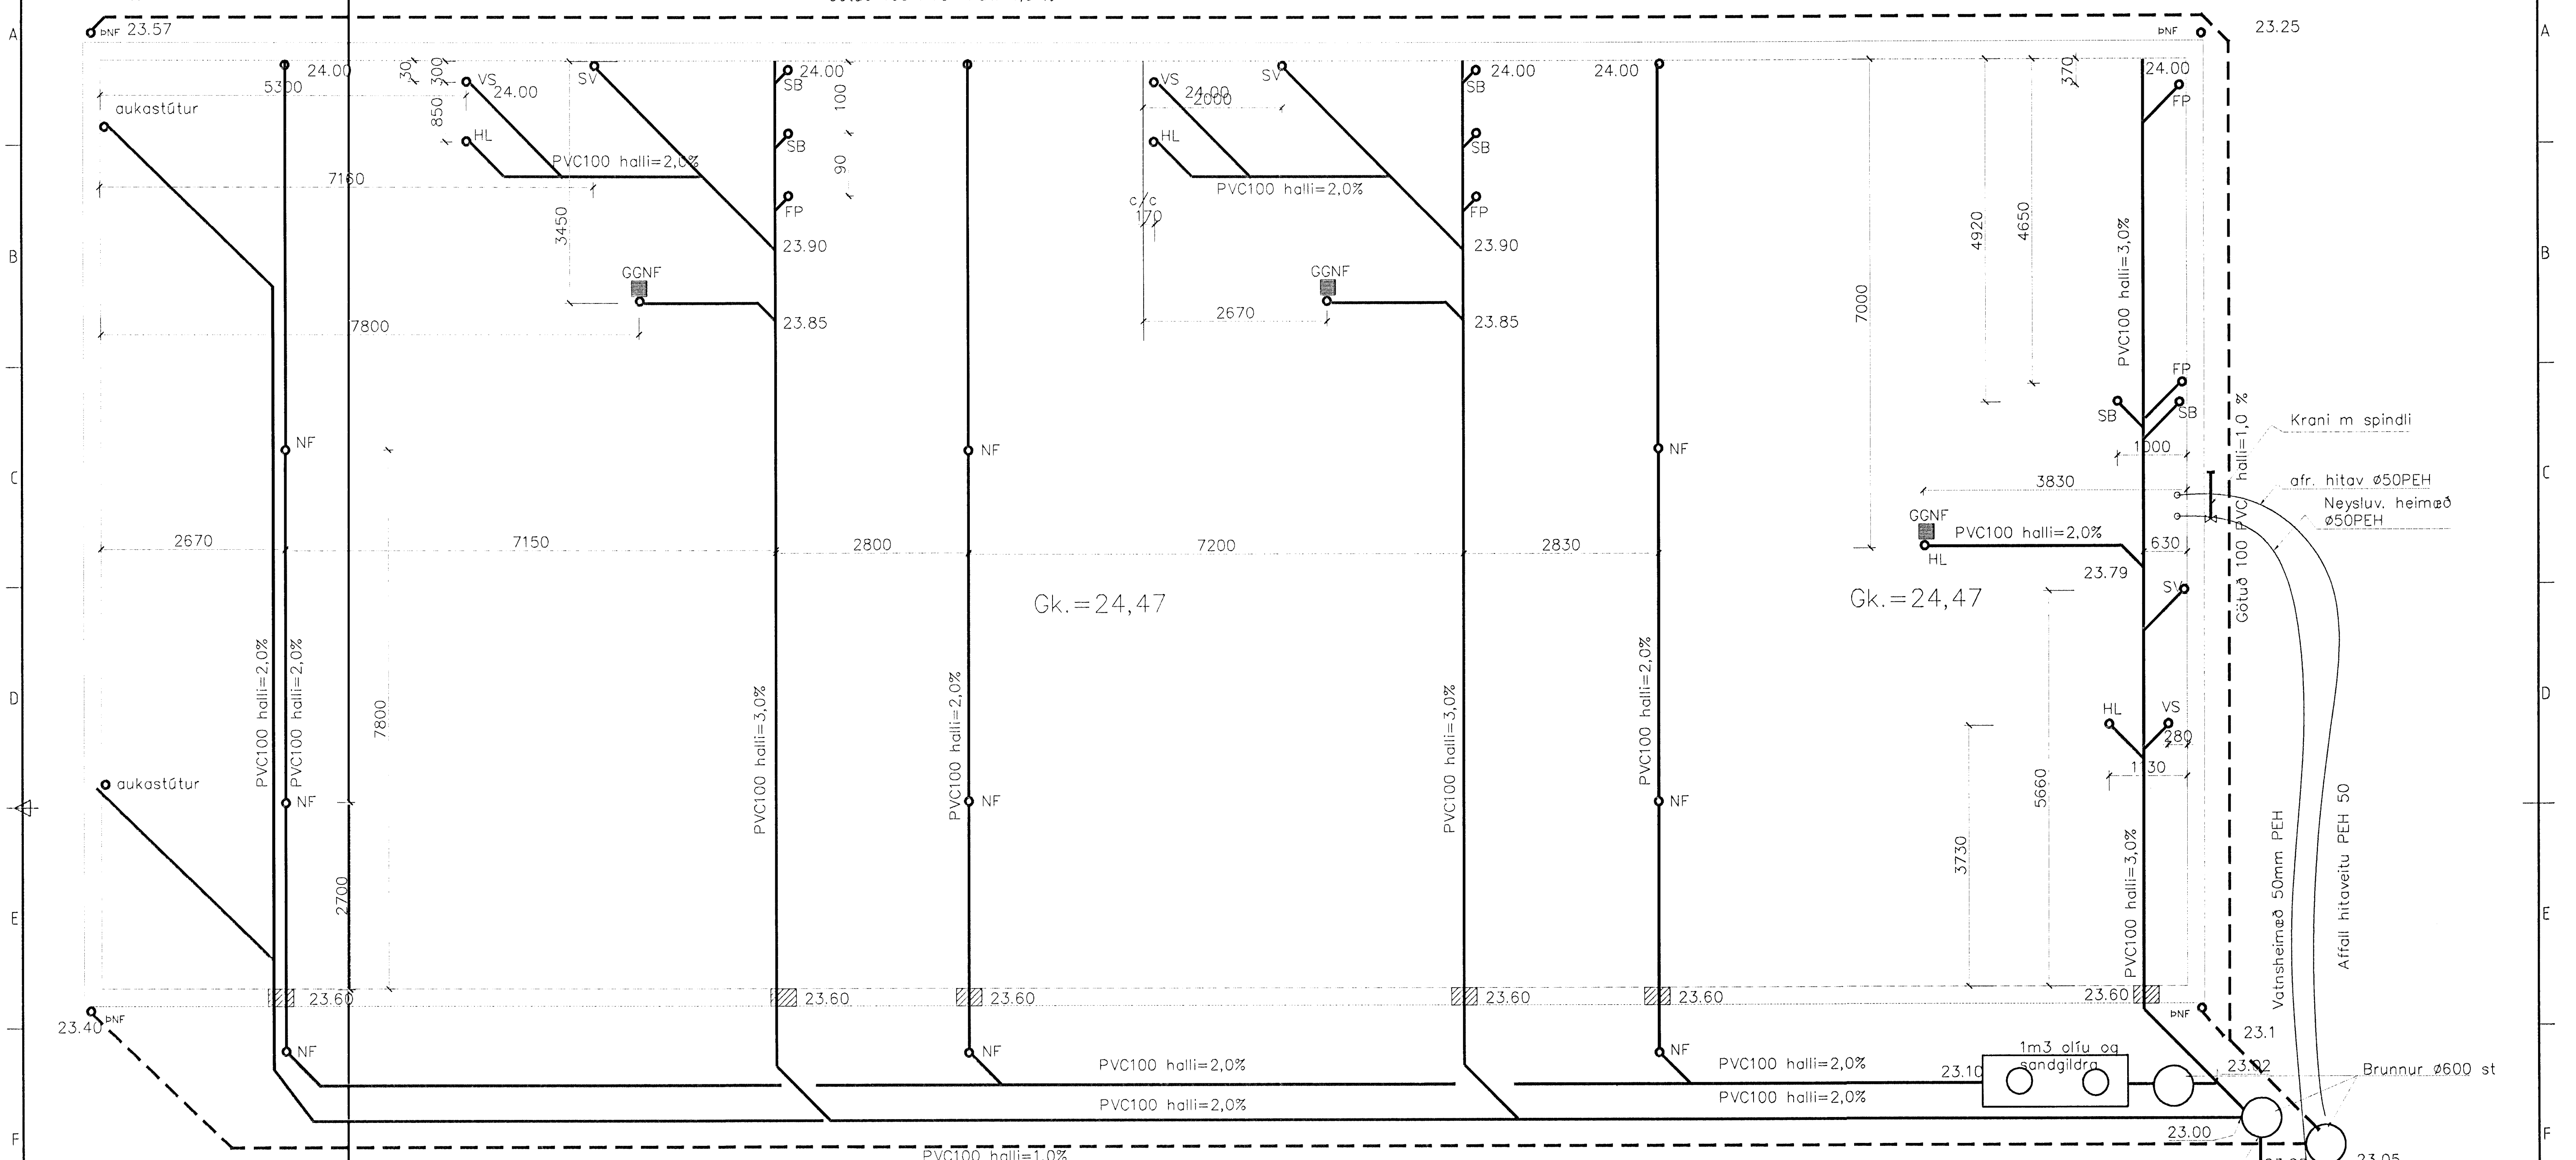

SKYRINGAR
 Allt efni og öll vinna uppfylli ókvæði viðeigandi staðla og reglugerða IST 65 IST 68 og IST 69
 Við alla stúta í botnplötu komi stökkur 25x25cm þannig að rúmt sé um stút, og ekki steypt að honum þar sem niðurföll með gegnumrennsli eru í gólfi komi stökkur 20x50cm sem nái undir aðliggjandi teki

Ó Samþ. Vantar Skipti heilbrigðisfullen

Breyting nr.	Lýsing breytinga	Dags breytt	Undirrit.	Yfirforið
TEIKNISTOFNAN NYBYLI		Nýbýlavegur 22 200 Kópavogur Sími 554-0098 Kt. 180449.4699		
Tilvis	Magn	Undirritun	Sigurður Ingi	Verk nr. 304
Hannað af Sig Ingi	Yfirforið af	Samþykkt af	Skráarnafn L01	Dags. / 5 / 7 00/00/00
TRÖNUHRAUN 3 HAFNARF. Frærennislagnir		Grunnlaginir		
		32	Útgáfa 0	Blað 1/2