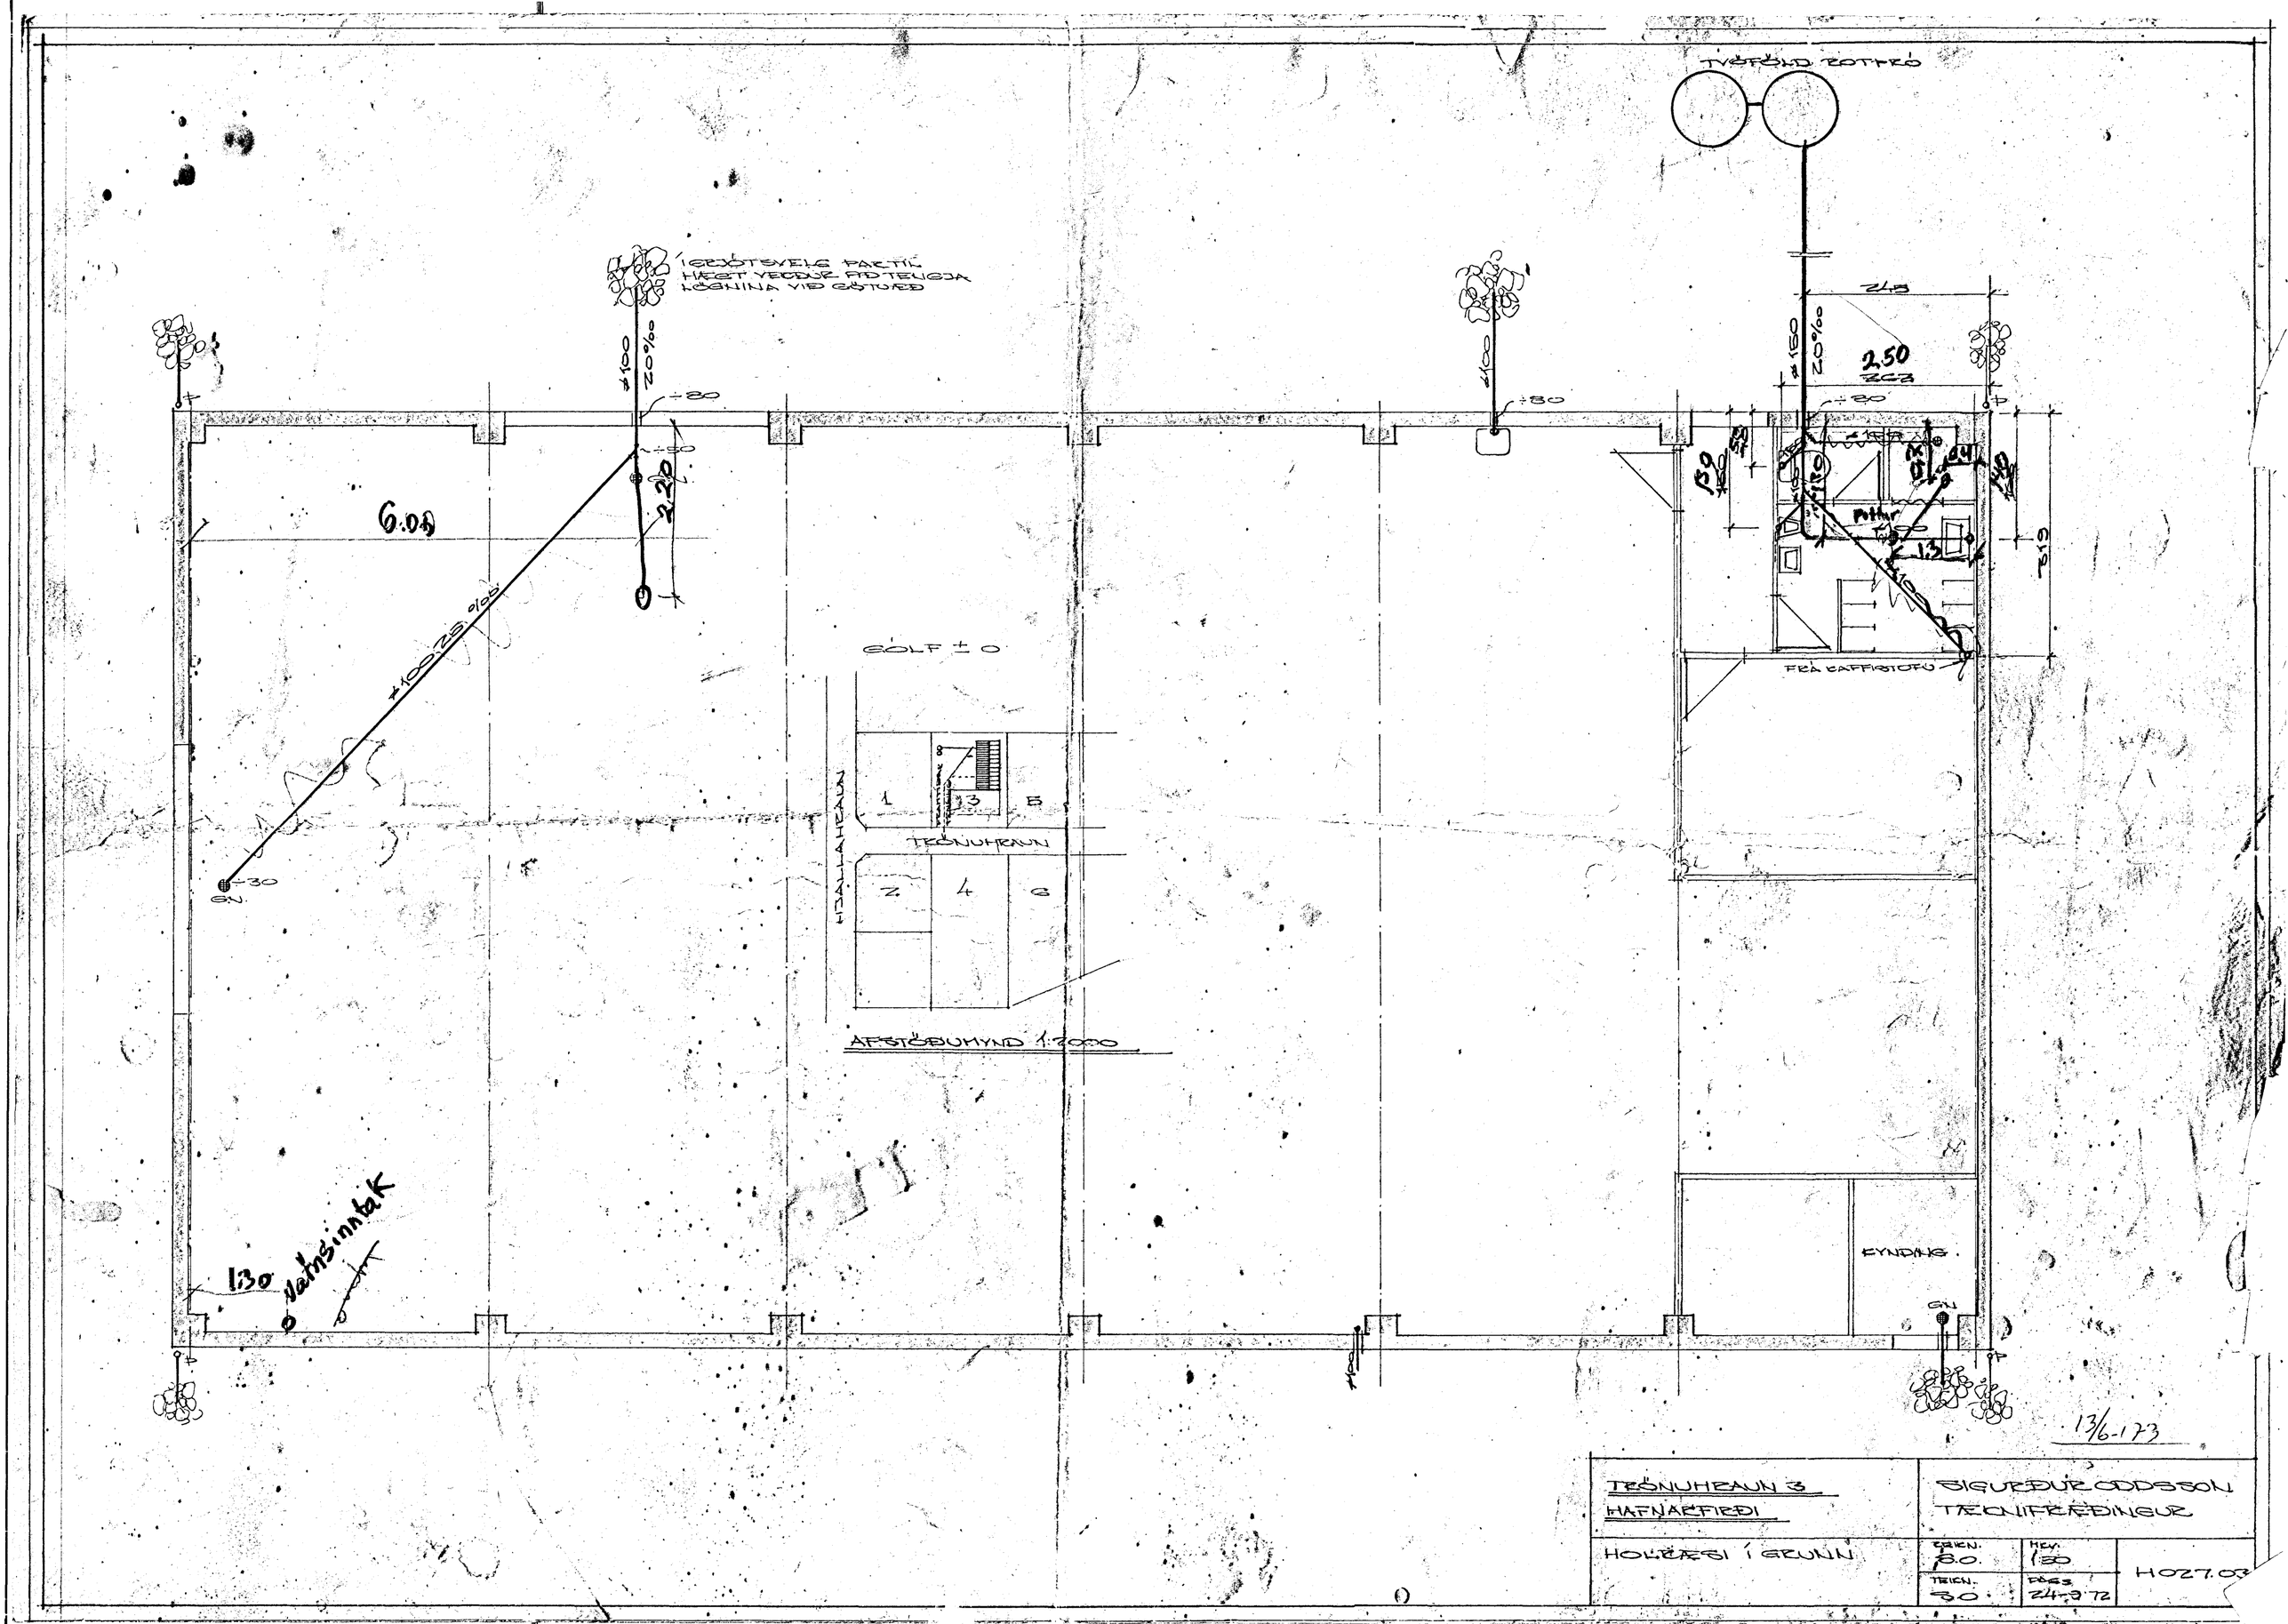

TVÖFÖLD ROTFRÓ
ÍGRJÓTSVELG PARTÍL HÆGT VERÐUR FÍÐ TENGJA LÖGNINA VIÐ GÖTUÆÐ
6.00
2.20
2.50
GÓLF ± 0
TRÖNUHRAUN
1
3
5
2
4
6
AFSTÖÐUMYND 1:2000
FRÁ KAFFISTOFU
KYNDING
1.30
Vatnsinntak
13/6-1973
TRÖNUHRAUN 3
HAFNARFIRÐI
HOLRÆSI Í GRUNN
SIGURÐUR ODDSSON
TÆKNIFRÆÐINGUR
TEIKN. S.O.
MKV. 1:50
TEIKN. S.O.
DAGS. 24-9-72
H027.03