



Árþykt á fundi bygginga-
ráðs d. 22. 9. 1971

BYGGINGARFRUMIN
I-ÁFANGI
E. Jónsson

Vegna I-áfangs:
Leggja þarf fram sýpdrátt af
Sýnir m.a. þrögum, kumbólfi og
Kúppislar.

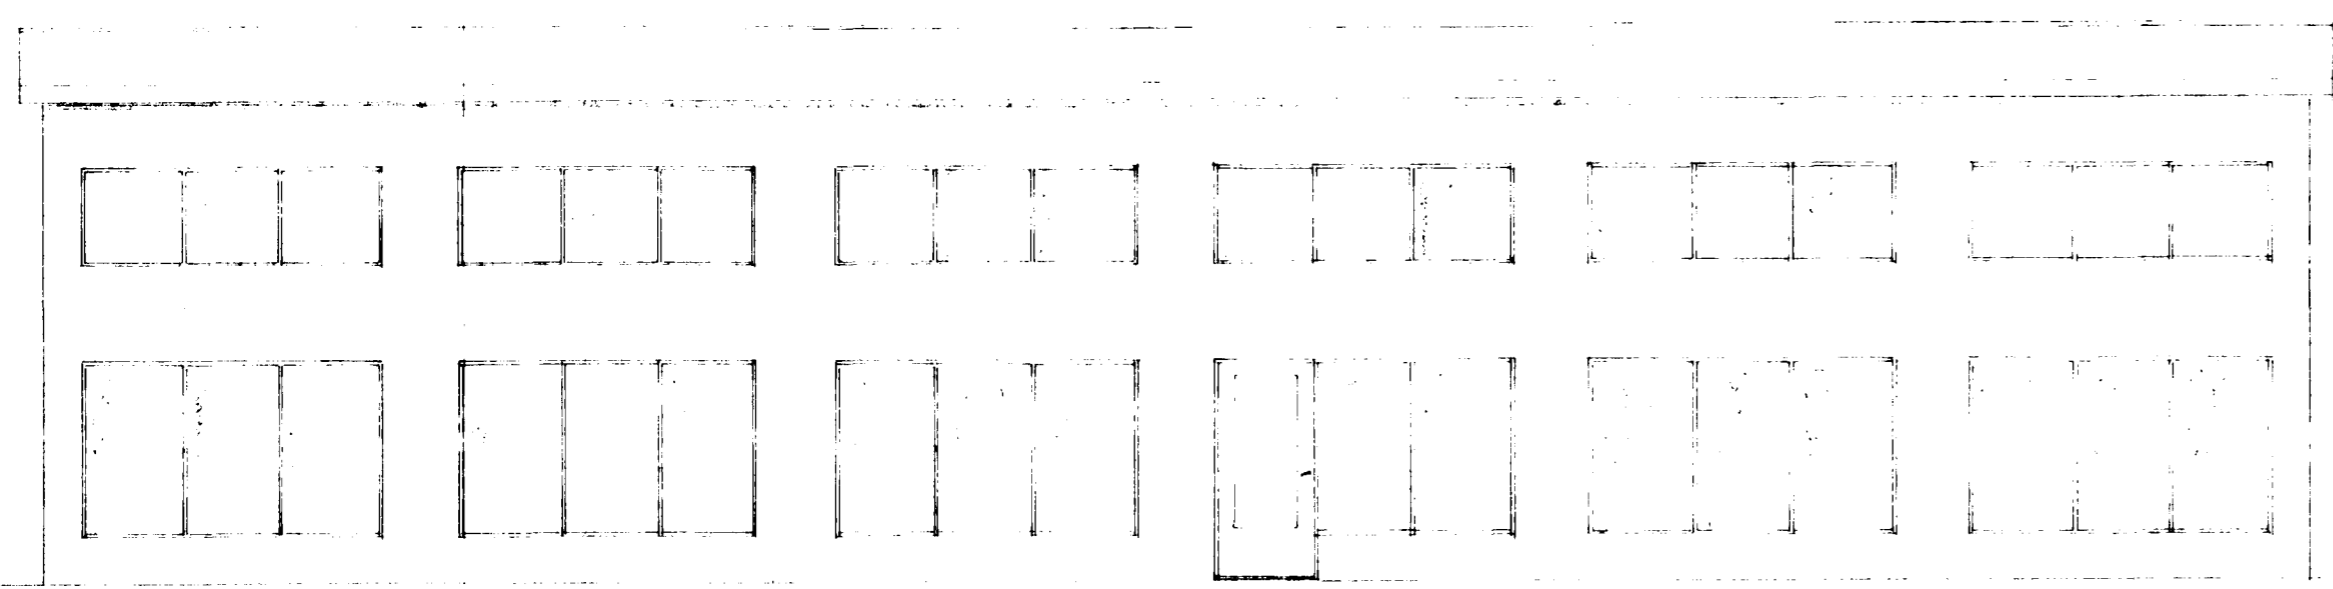


Vestur

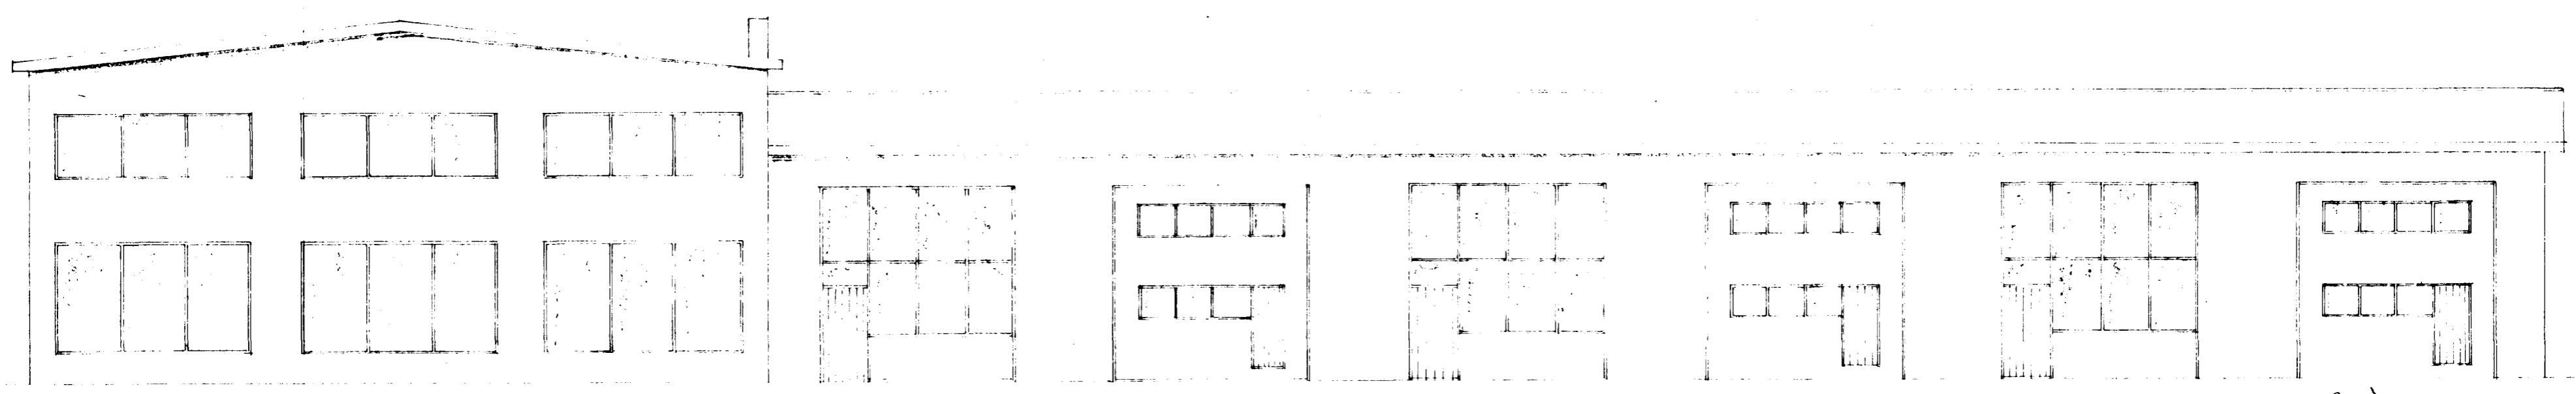


Suður

tifftopdf - www.rubissoftware.com - Demo Version

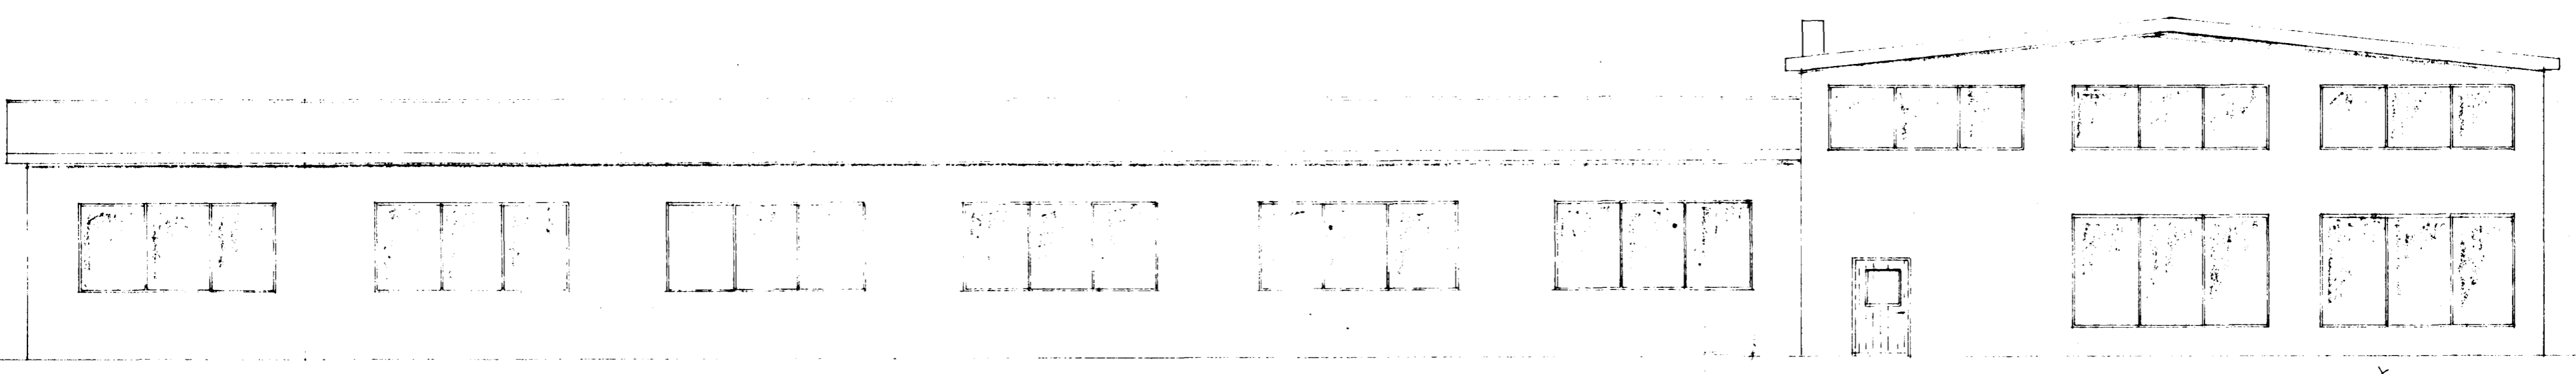

Norður

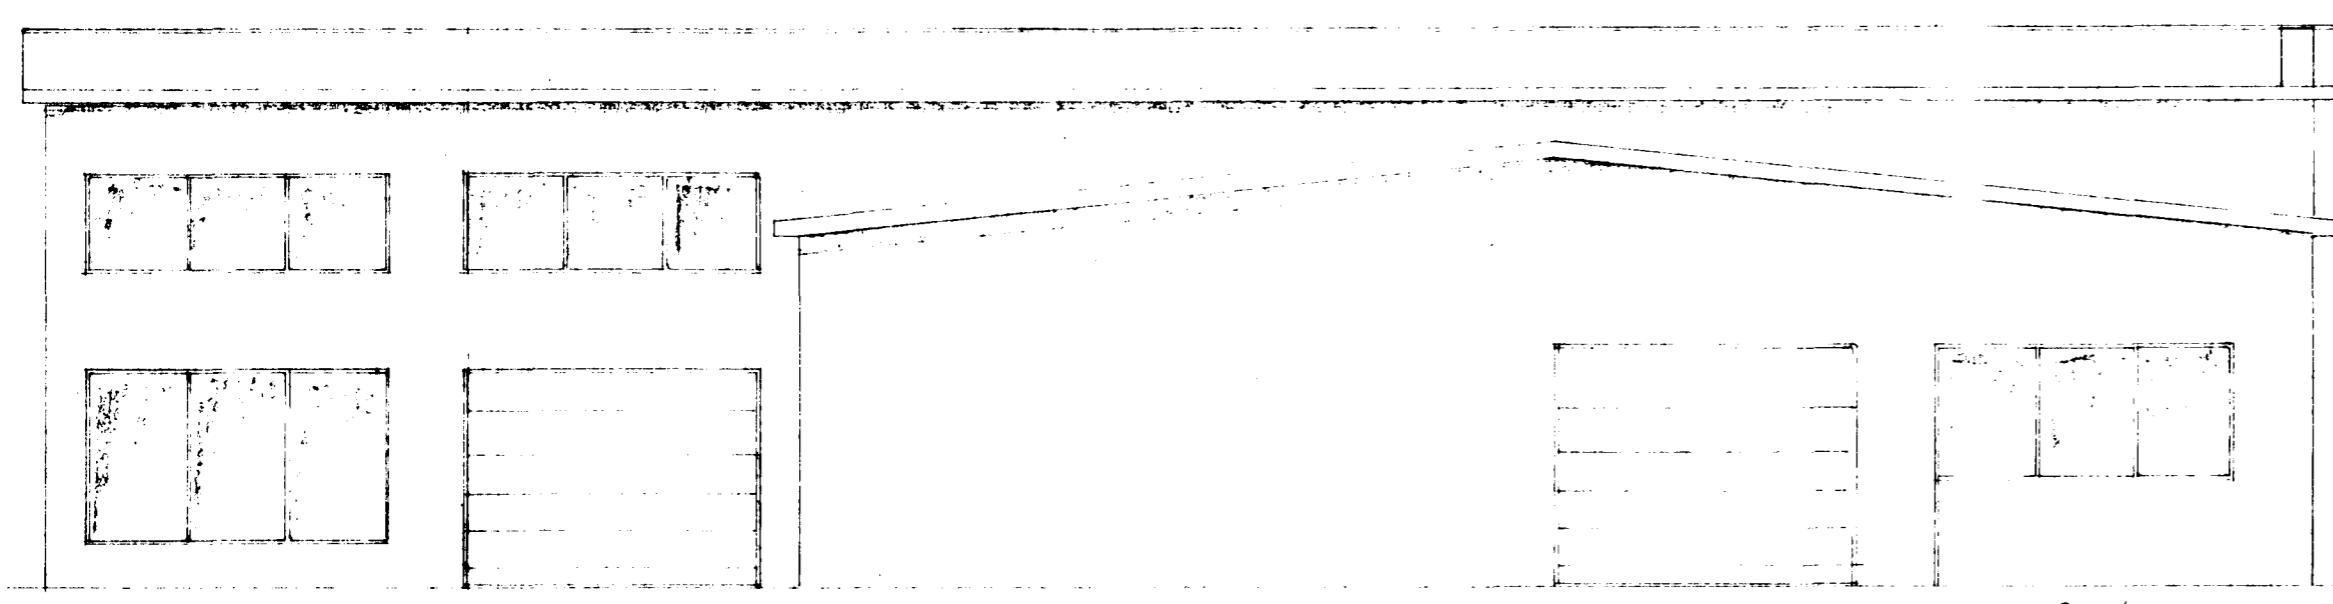

Austur

DAGS.	BREYTING	GJORT
HANNAÐ J.B.	JÓN BERGSSON DIPL. ING.	VERKFR. M.V.F.I.
TEIKNAD J.B.	TRÖNUHRAUN 4.	VERK.
YFIRFARIÐ J.B.	Útlitsmyndir.	
SAMDYKKT	M=1:100	DAGS. Sept 71