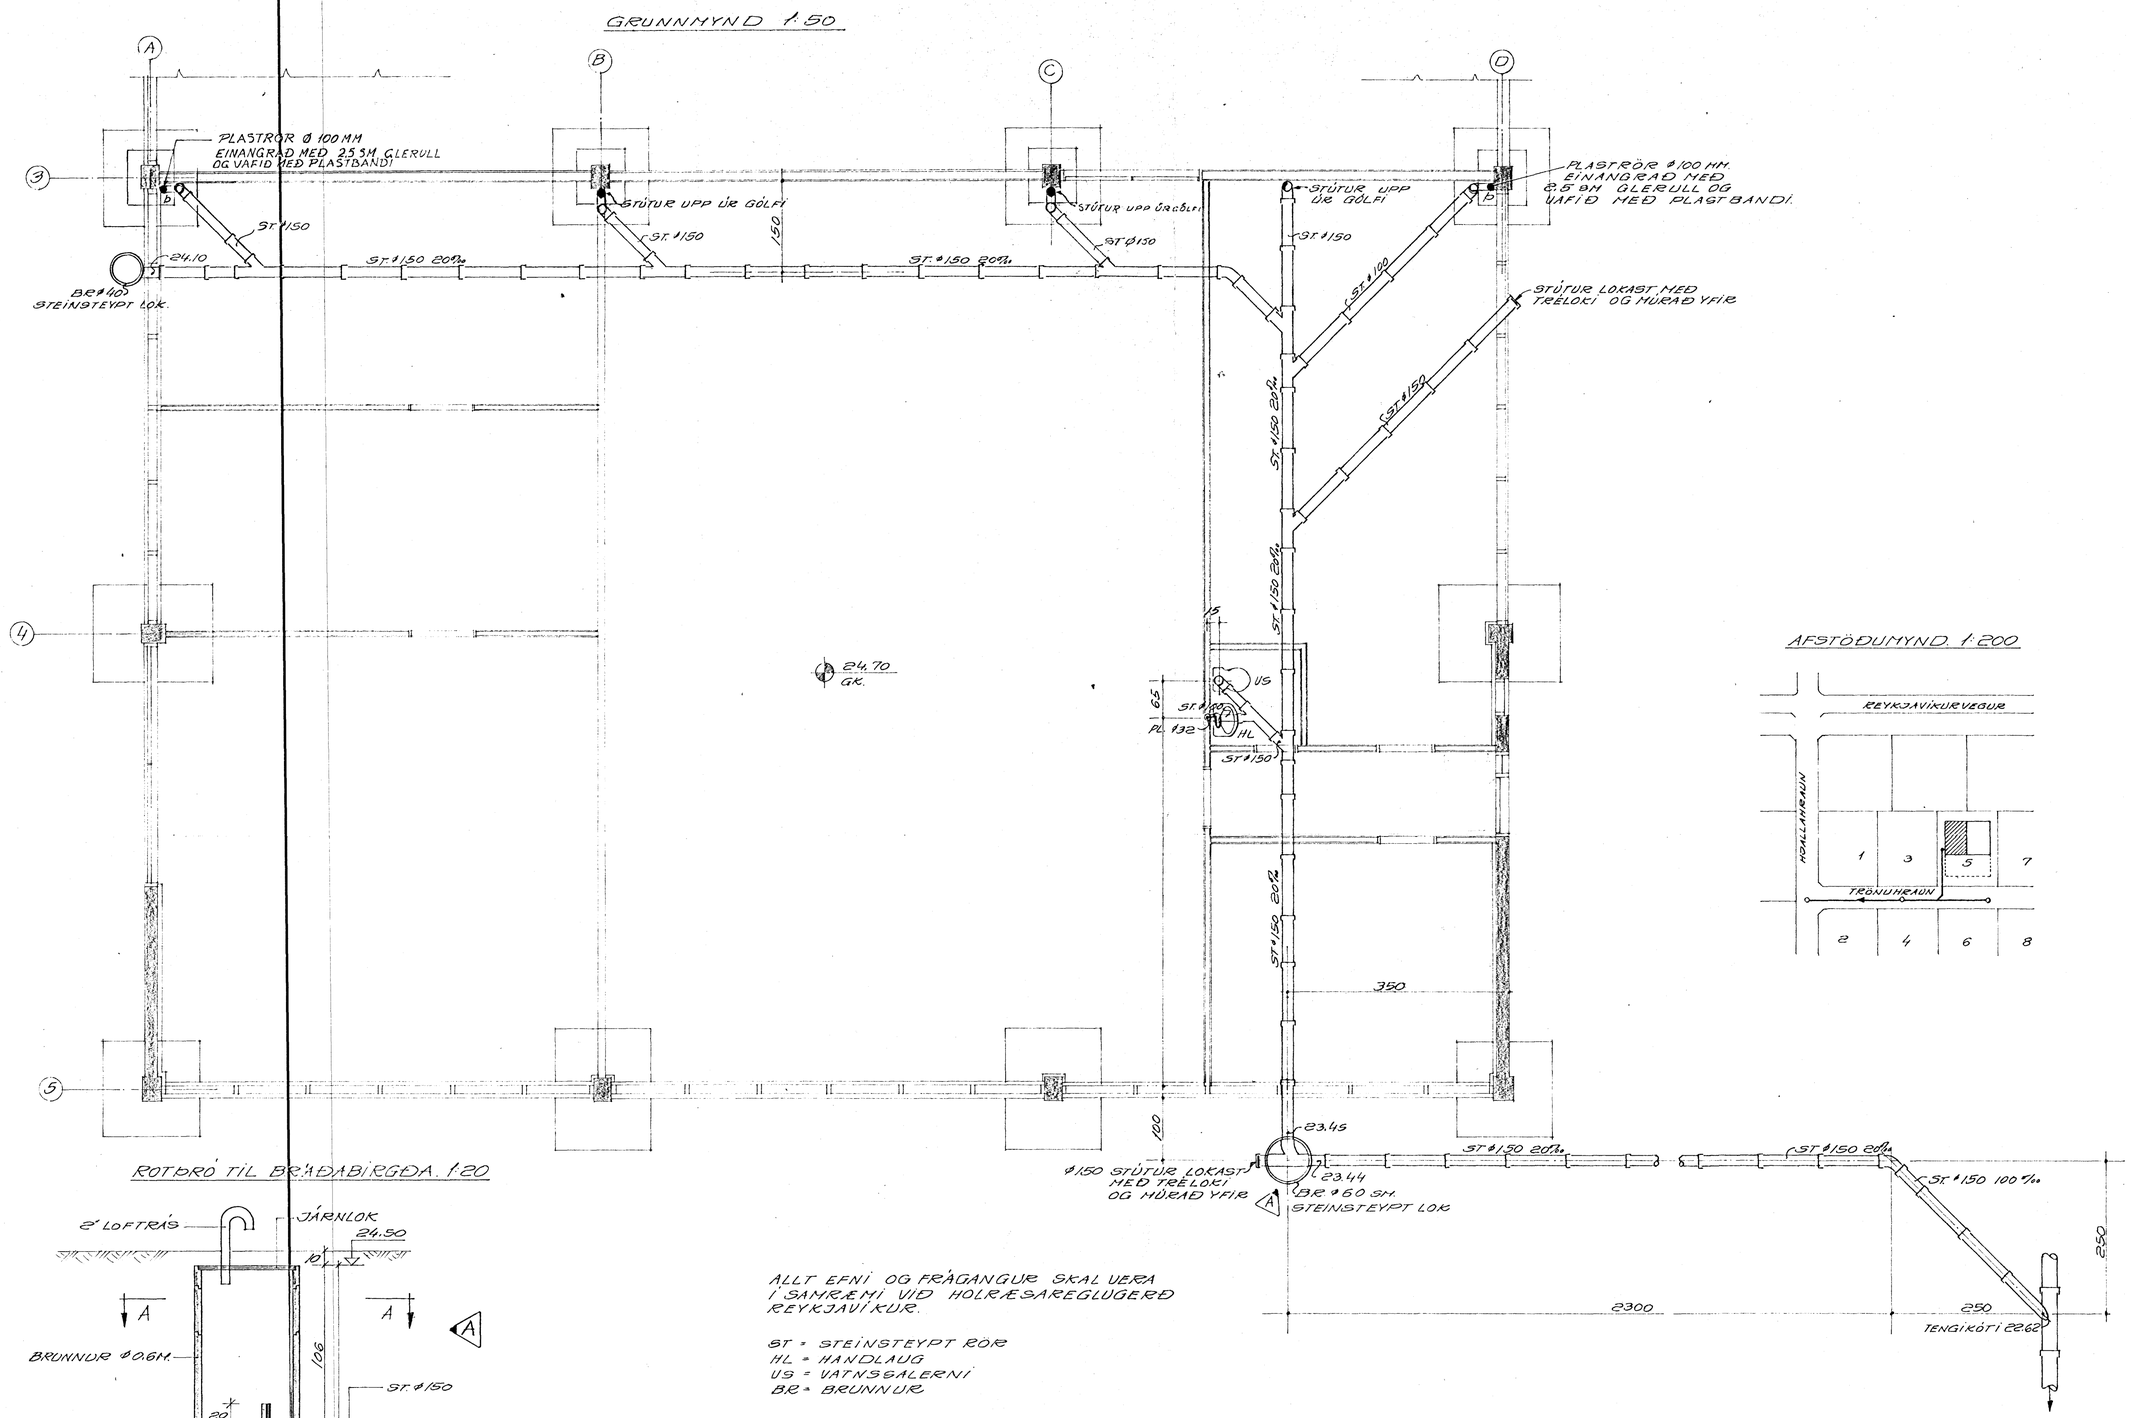
GRUNNMYND 1:50

AFSTÖÐUMYND 1:200

ROTÞRÓ TIL BRÁÐABIRGÐA 1:20

ÞEGAR BRUNNUR TENGIST GÖTULÖGN, SKAL FYLLA UPP Í BRUNN MEÐ SANDI OG STEYPA NÝJAN BOTN MEÐ RÁSUM, Í HÆÐ VIÐ RÖRIN, OG KROSSVIÐSSPJALD FJARLÆGIST.

ALLT EFNI OG FRÁGANGUR SKAL VERA Í SAMRÆMI VIÐ HOLRÆSAREGLUGERÐ REYKJAVÍKUR.

ST = STEINSTEYPT RÖR
HL = HANDLAUG
US = VATNSSALERNI
BR = BRUNNUR

SNIÐ A-A 1:20

HAFNARFJARÐARBÆR
12. júní 1974
BYGGINGAFULLTRÚINN

Þakniðurfall skal ekki tengjast Sorpró F. Sig.

TRÖNUHRAUN 5 HAFNARFIRÐI					VERK NR.
FRÁRENNSLISLÖGN. GRUNNMYND					TEIKN. NR. 2-01
KVARÐI 1:50 1:200	TEIKN.	REIKN.	ATH.	SAMÞ.	DAGS. SEPT. 73
A 6/6 74	VIÐBÓT: TEIKN. AF ROTÞRÓ NOTUÐ TIL BRÁÐAR	VERKFRÆÐISTOFAN ONN sf. F.V.			SKIPHOLTI 17A SÍMI 26695