



AUSTUR

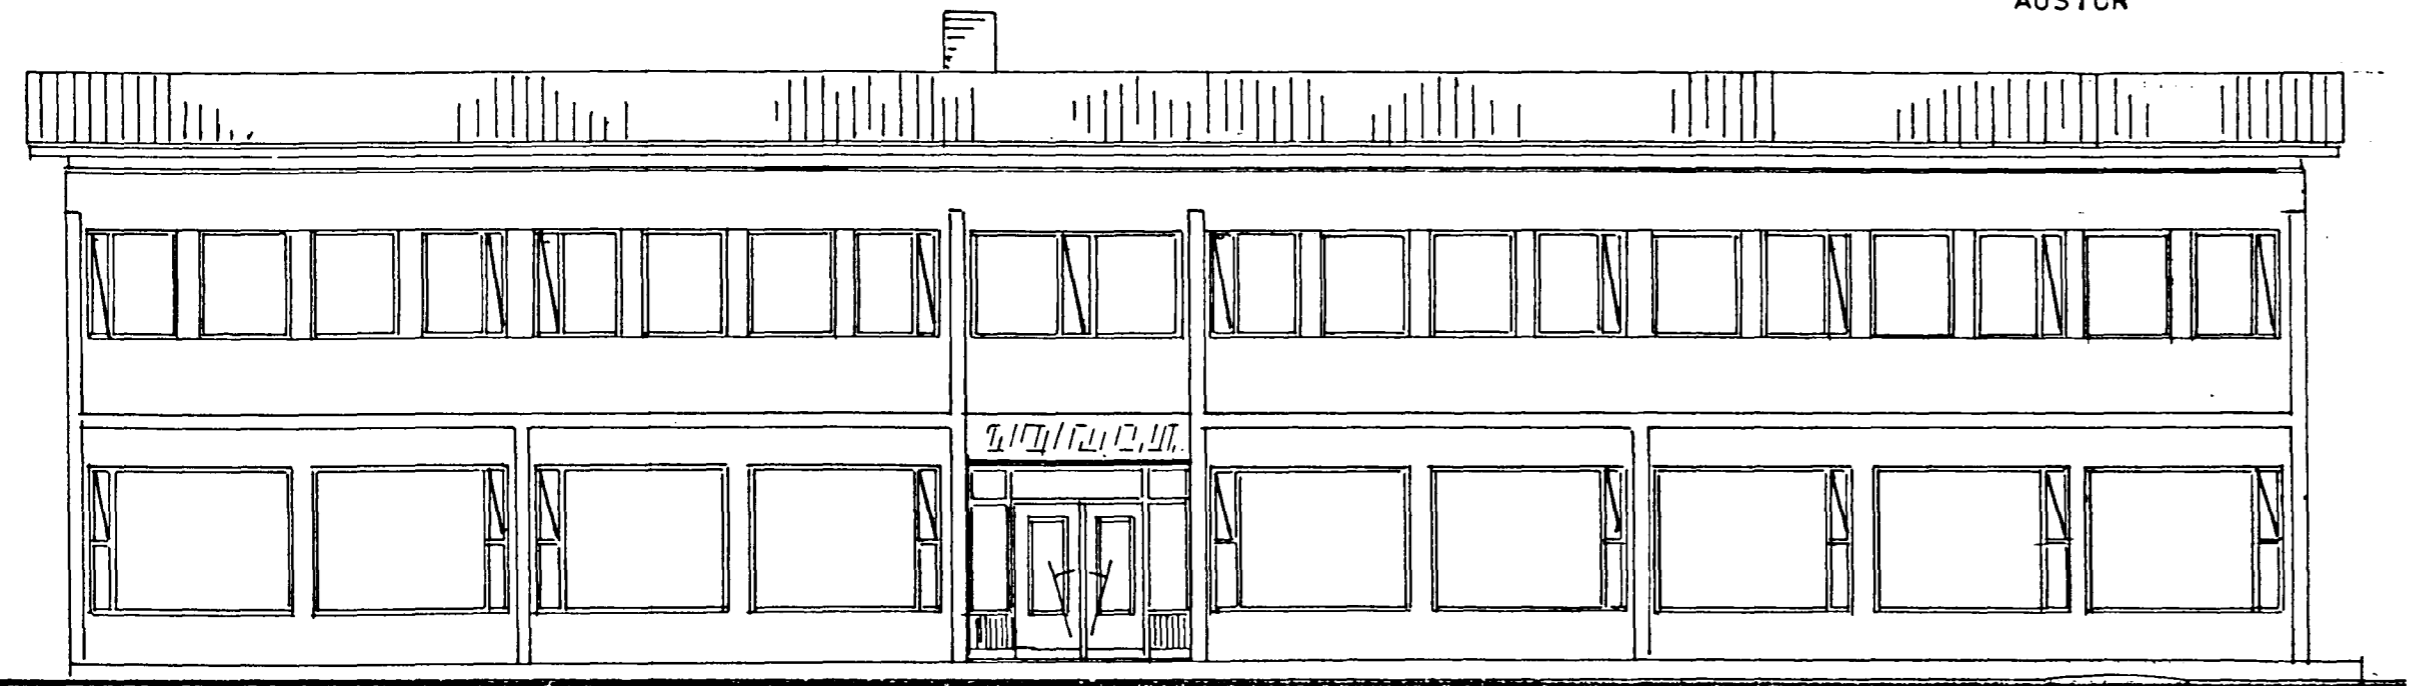


VESTUR

tifftopdf - www.rubissoftware.com - Demo Version

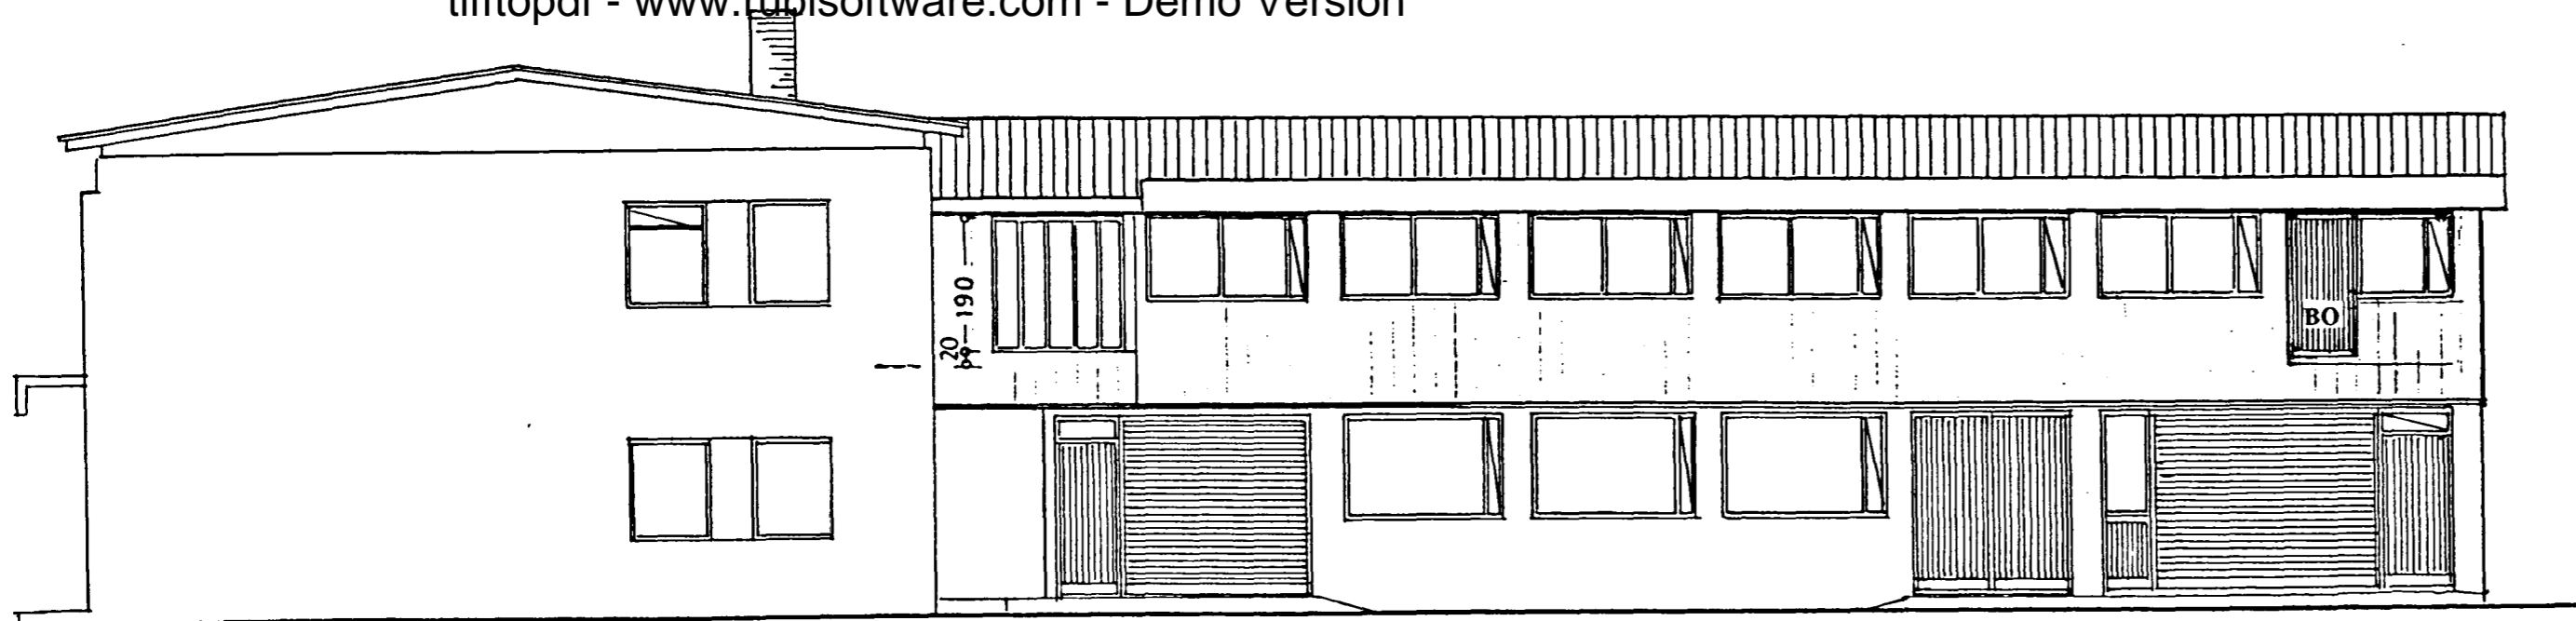

SUBUR

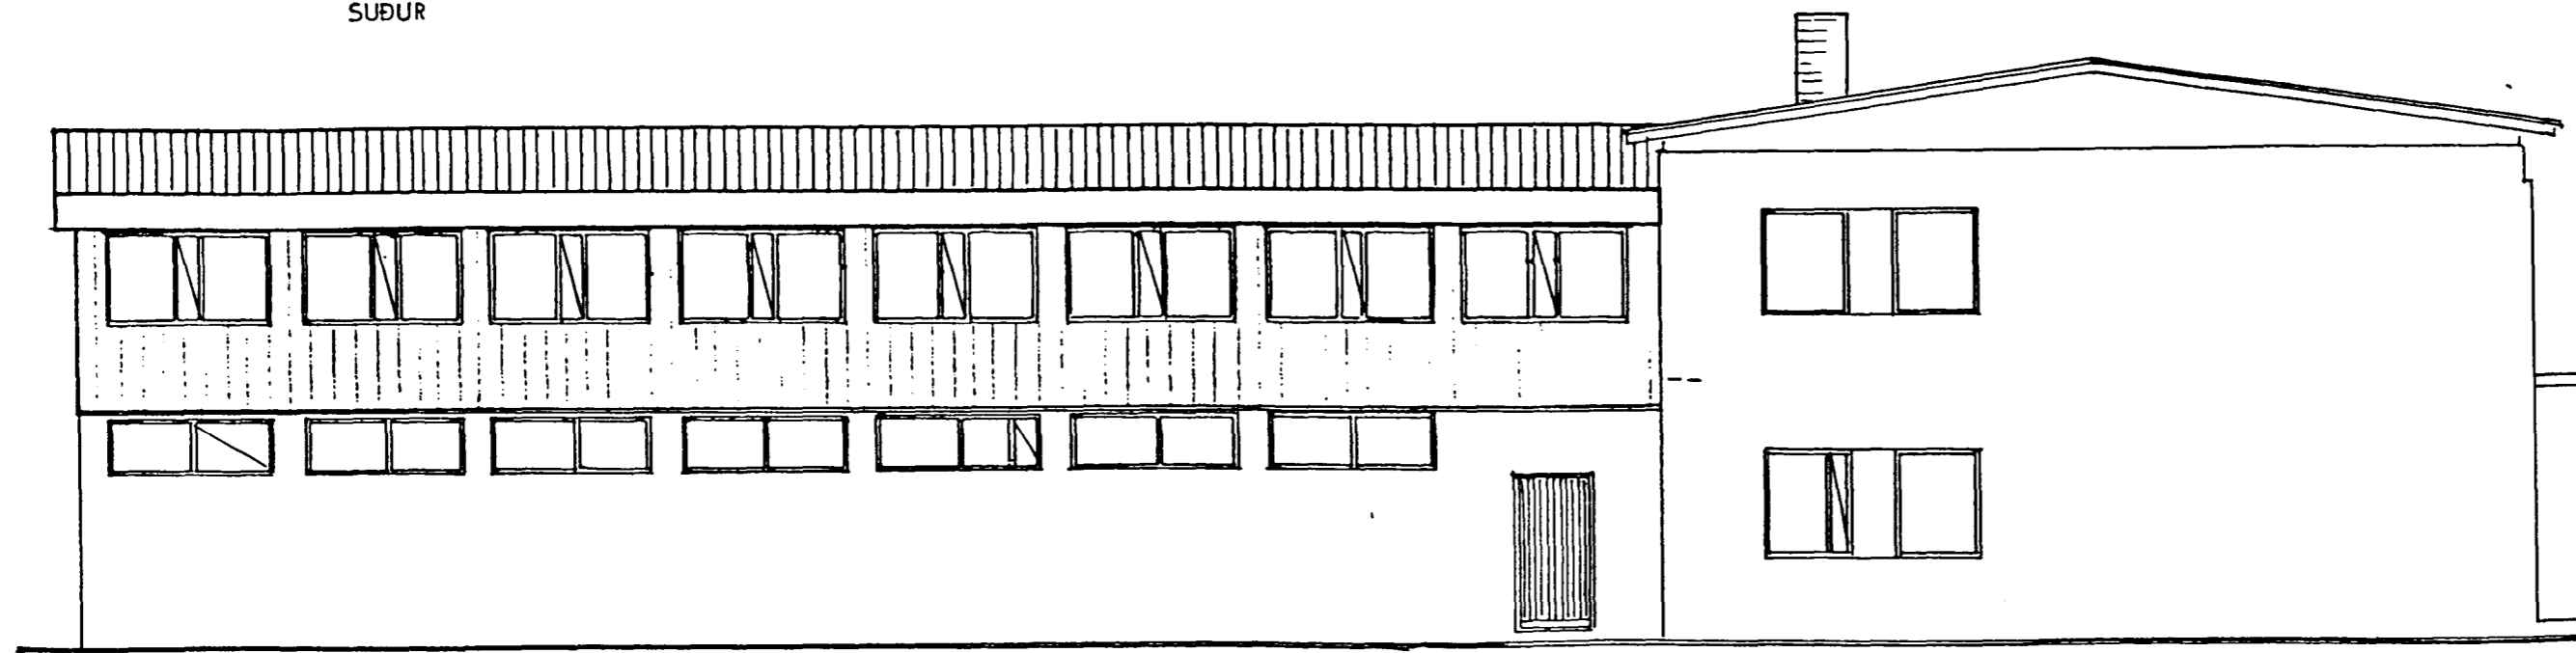

NORÐUR

HEILBRIGÐISEFTIRLIT
HAFNAREJARDARSVÆÐIS
Heilsugæslustöðinni Solvangi
Pósthólf 440 - 222 Hafnarfjörður
Sími 565 2600


2. apríl 1998
Soppgáttur sé á lóð
Einar & Einarsson
AFSTÖÐUMYND
1:500



Samþykkt þann

06 APR. 1998

Byggingafulltrúinn í Hafnarfirði
Erlendur Hjálmarsson

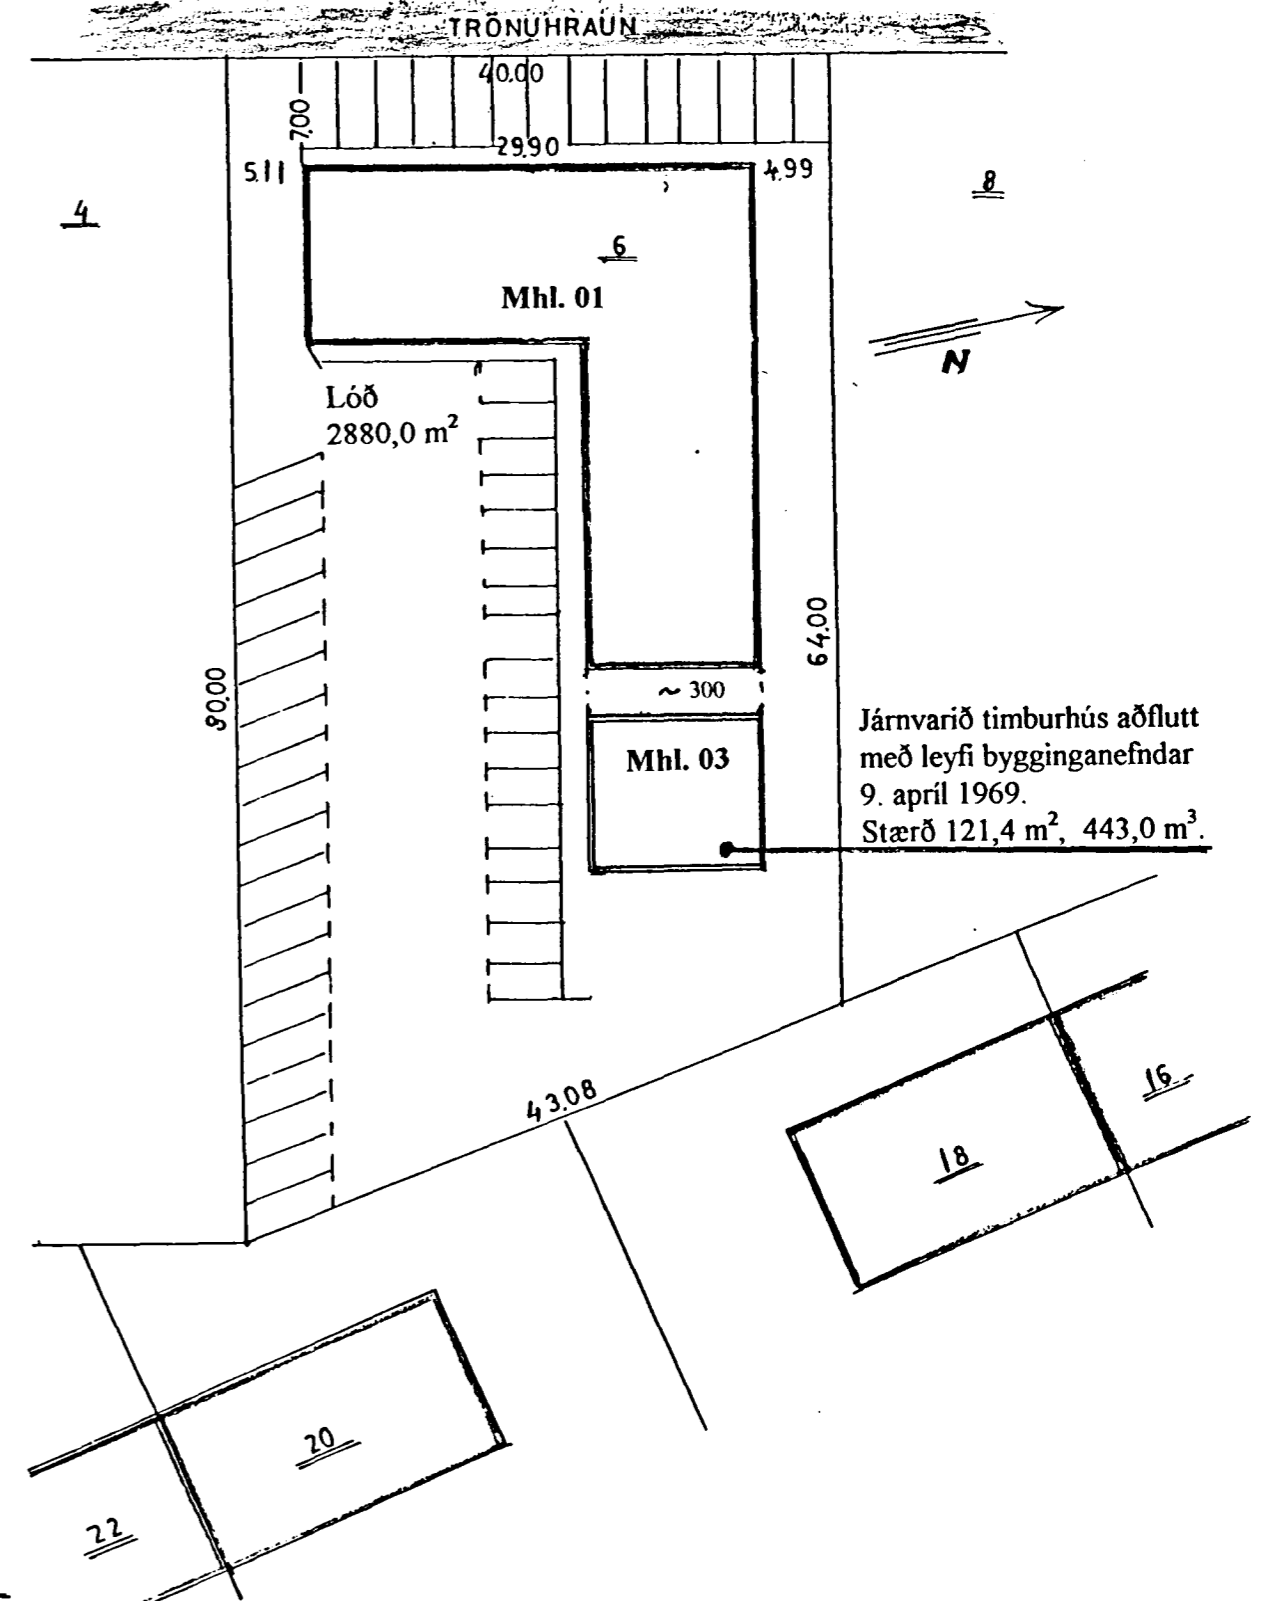

BLAD 3

TRÖNUHRAUN 6
Hafnarfirði

Útlitsmyndir
1 : 100
Afstöðumynd
1 : 500

Hafnarfirði, 18. mars 1998

Fríðbjófur Sigurðsson