
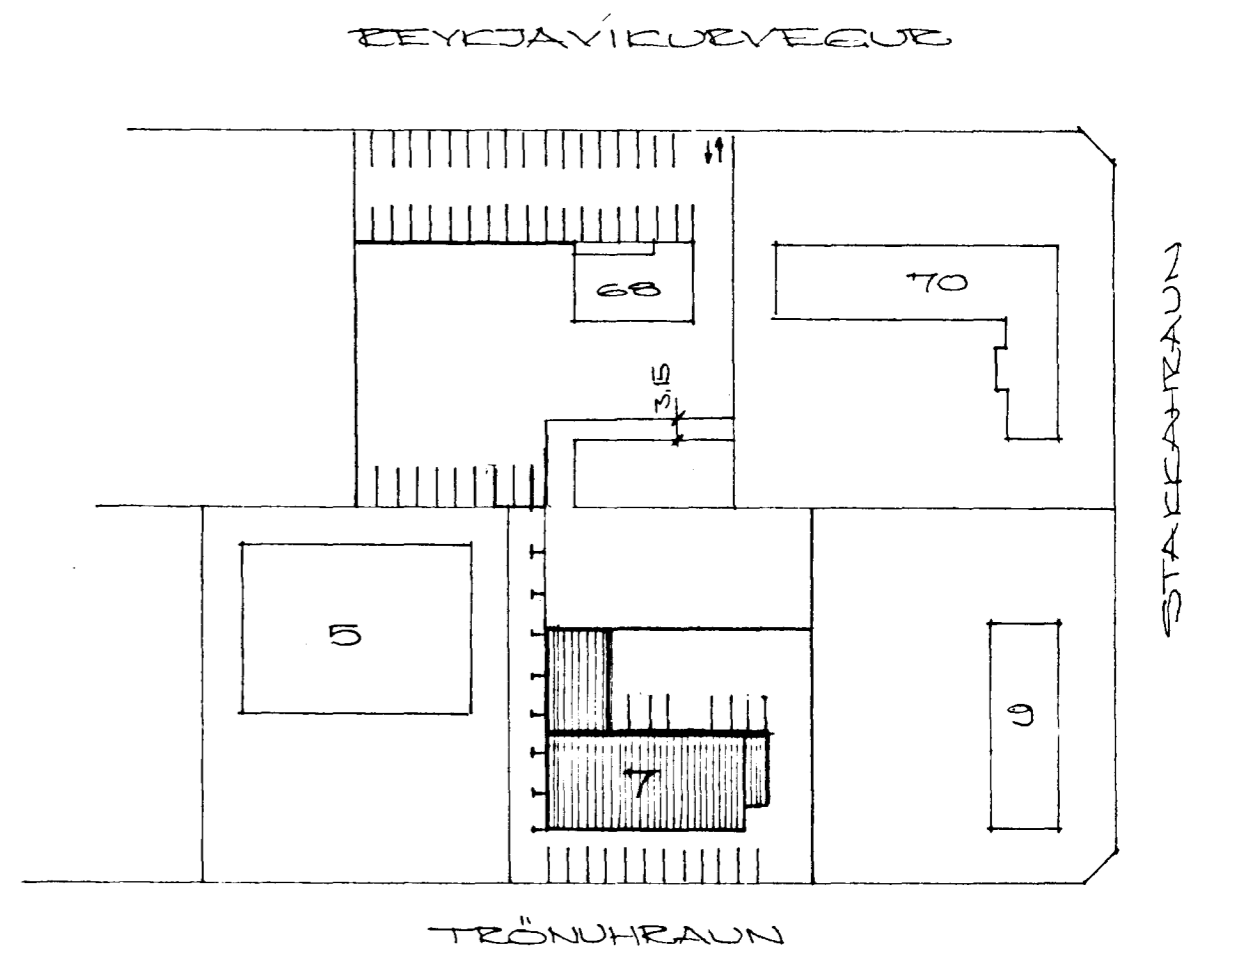


- (D) 3/4" BRUNASLANGA Á KEFLI, L=30m
- (B) 6 kg. PÚRRDUFT-HANDSLOKKVITÆKI ÖPRÝST HLADIÐ MED CO<sub>2</sub>

Nota skal óbrennanlega einangrun og klæðingu á þak hússins.

SAMÞYKKT 9.3 1976  
 SBR. BRÉE DAGS. 19  
*Ólafur Þorvaldsson*  
 BRUNAMÁLASTOFNUN RÍKSINS

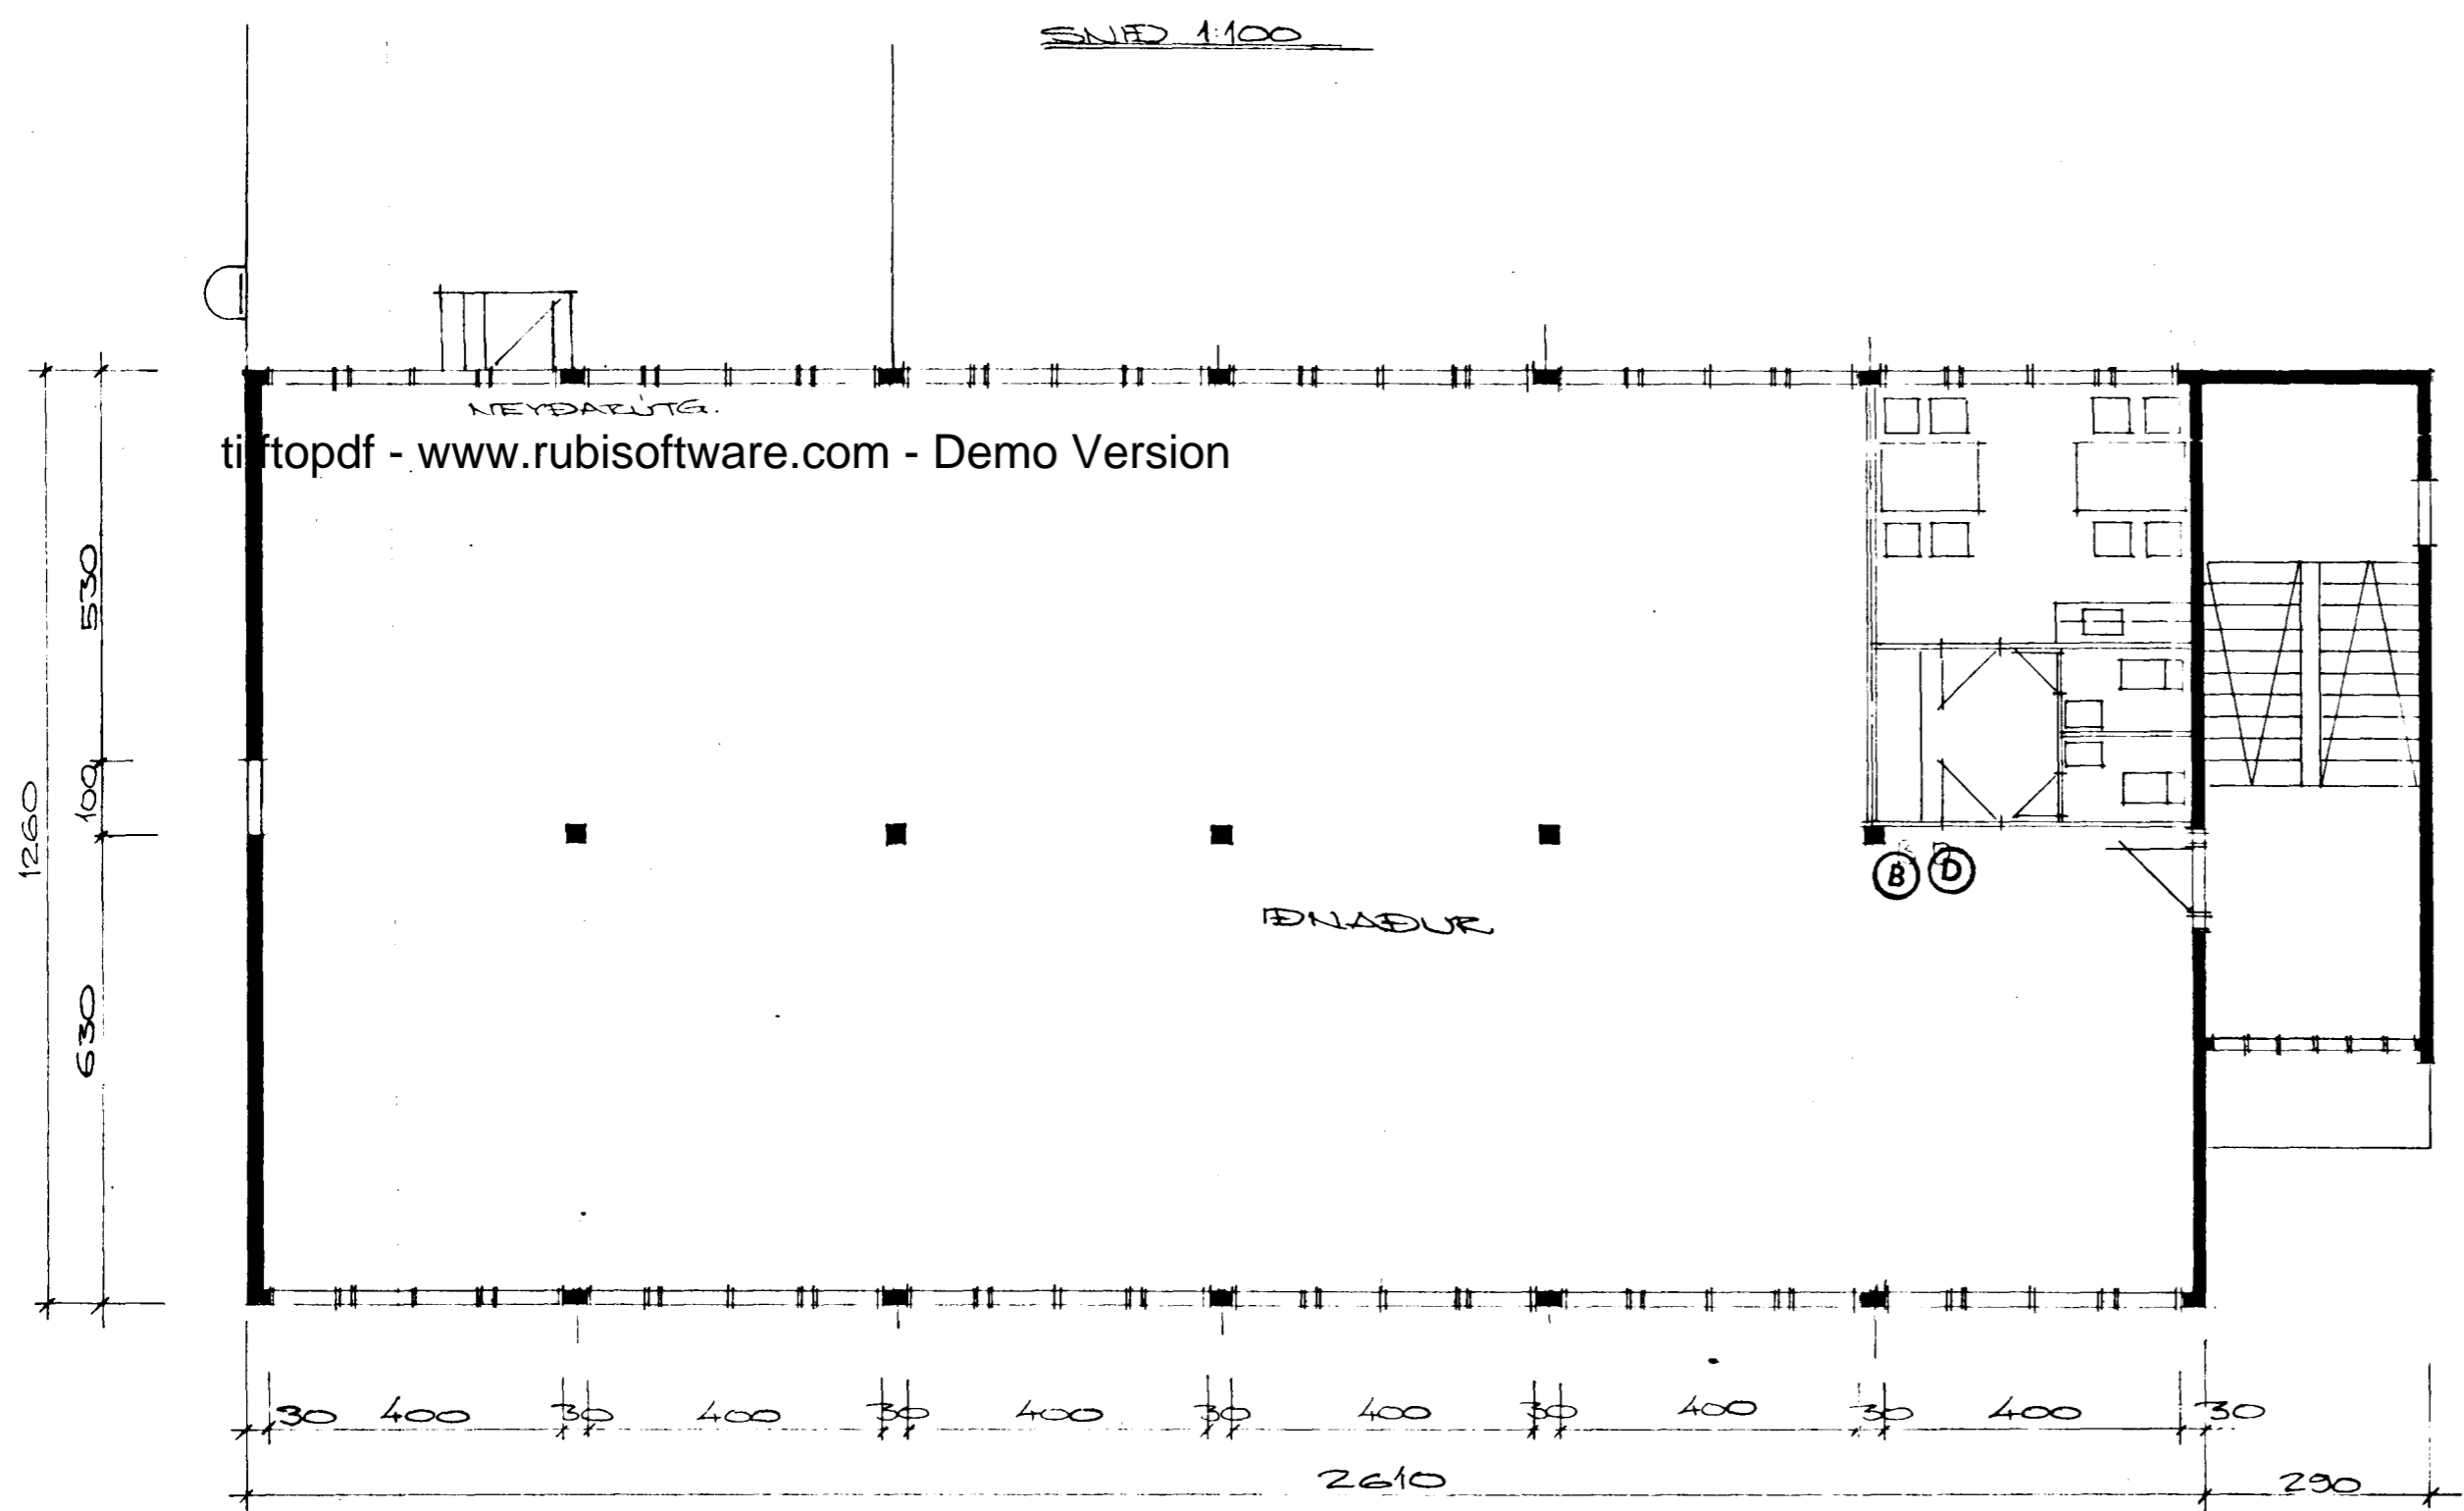

GRUNNMYND 2. HÆÐ

AFSTÖÐUMYND 1:1000

		<b>TEIKNINGARVERKSTÆÐI</b>	
1 6276 TIMBURG. FELD HÍÐUR		<b>BJÖRN OLAFSSONAR</b>	
BR.	DAGS.	VIÐ REYKJAVÍKURVEG NR 68	
VERKFRÆÐISTOFA ÁRMÚLA 1		LIANNAD	KVARÐI 1:100
REYKJAVÍK - SÍMI 83844		TEIKNAD 50	DAGS. 50-1175
<i>Ólafur Þorvaldsson</i>		YFIRFARIÐ	NR. BL. 4