


Pipur einangint m. 15 um glerull  
 eða öðru jöfn gíðu og veljint  
 síðan m. sísl pappir. Attaleh:  
 galv. at öðru leiti slv. reglugeit.

Pröfuð 29.9.72

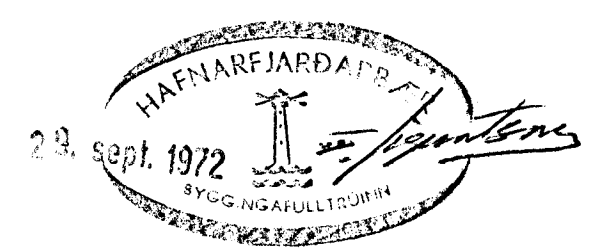

TRÖNUNARUN 8 VARNISLAGNIÐ	DAG.	19.9.72
	Fek.	Koll
Kolbenis & G. Jónsson Væling	TEIKN.NR	7230
	Bl. 2.	