



Sambýkt á fundi bygginga-
nefndar þ. 22/10 1975
BYGGINGAFULLTRÚKIN
Í HAERAPÍRDI
E. Sigurðsson

*Endurskoðun af ástandi
þess í dæmningu við byggingu-
samþykkingu FSÍ.*


A →

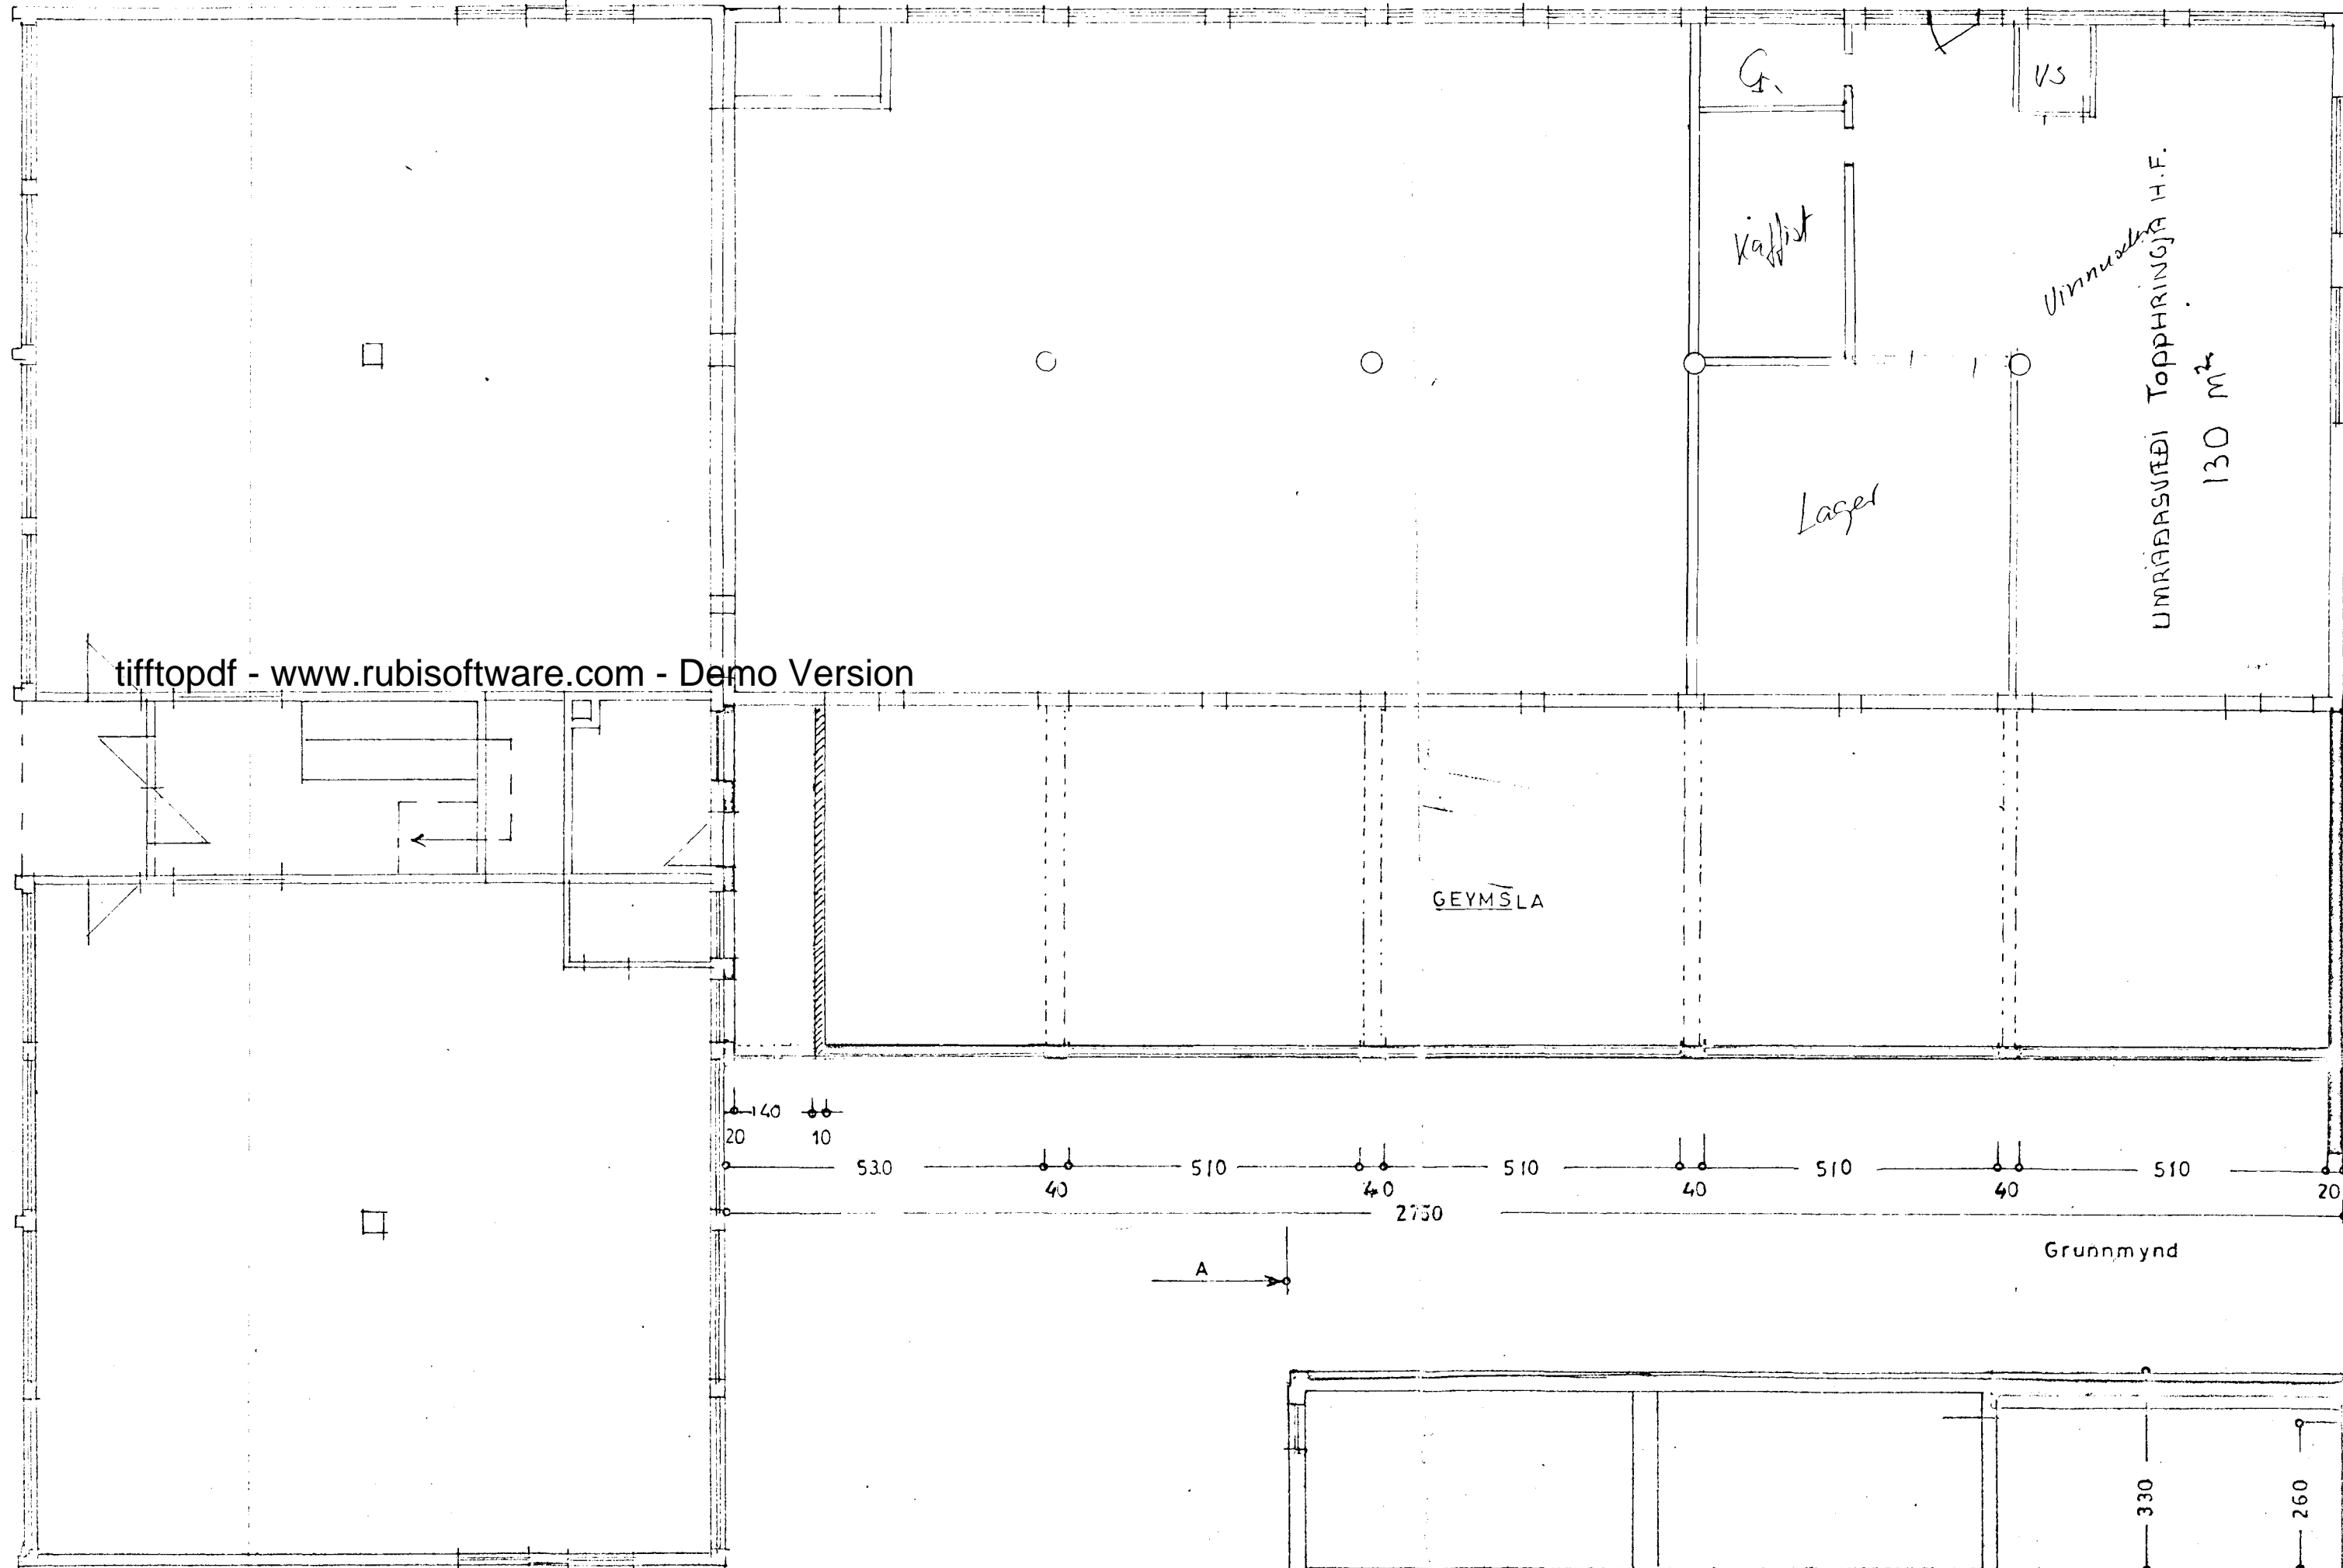

tifftopdf - www.rubissoftware.com - Demo Version

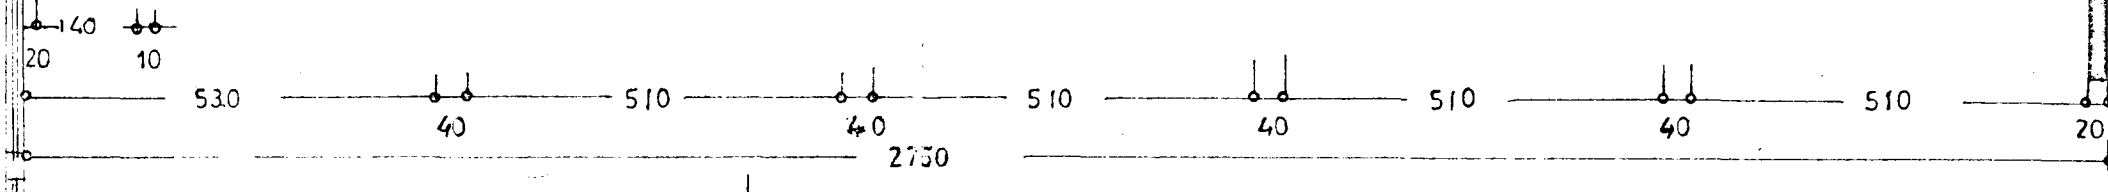

A →

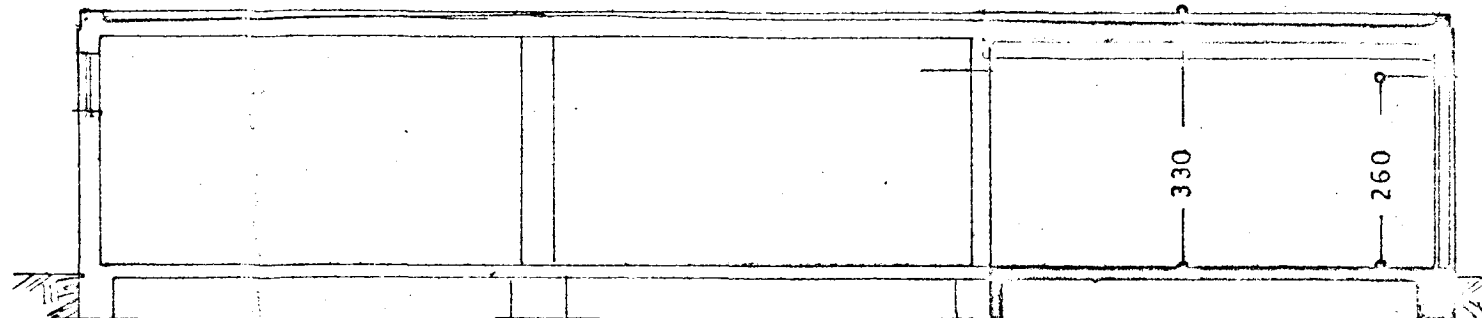

Snid: A-A

TRÖNUHRAUN NR. 8	
IV. AFANGI	
Grunnmynd	BLAD 2
Snid	1:100
<i>Hafnararbíró 2 sept. 1975</i>	
TEIKN.	
<i>E. Sigurðsson</i>	