


*[Signature]*

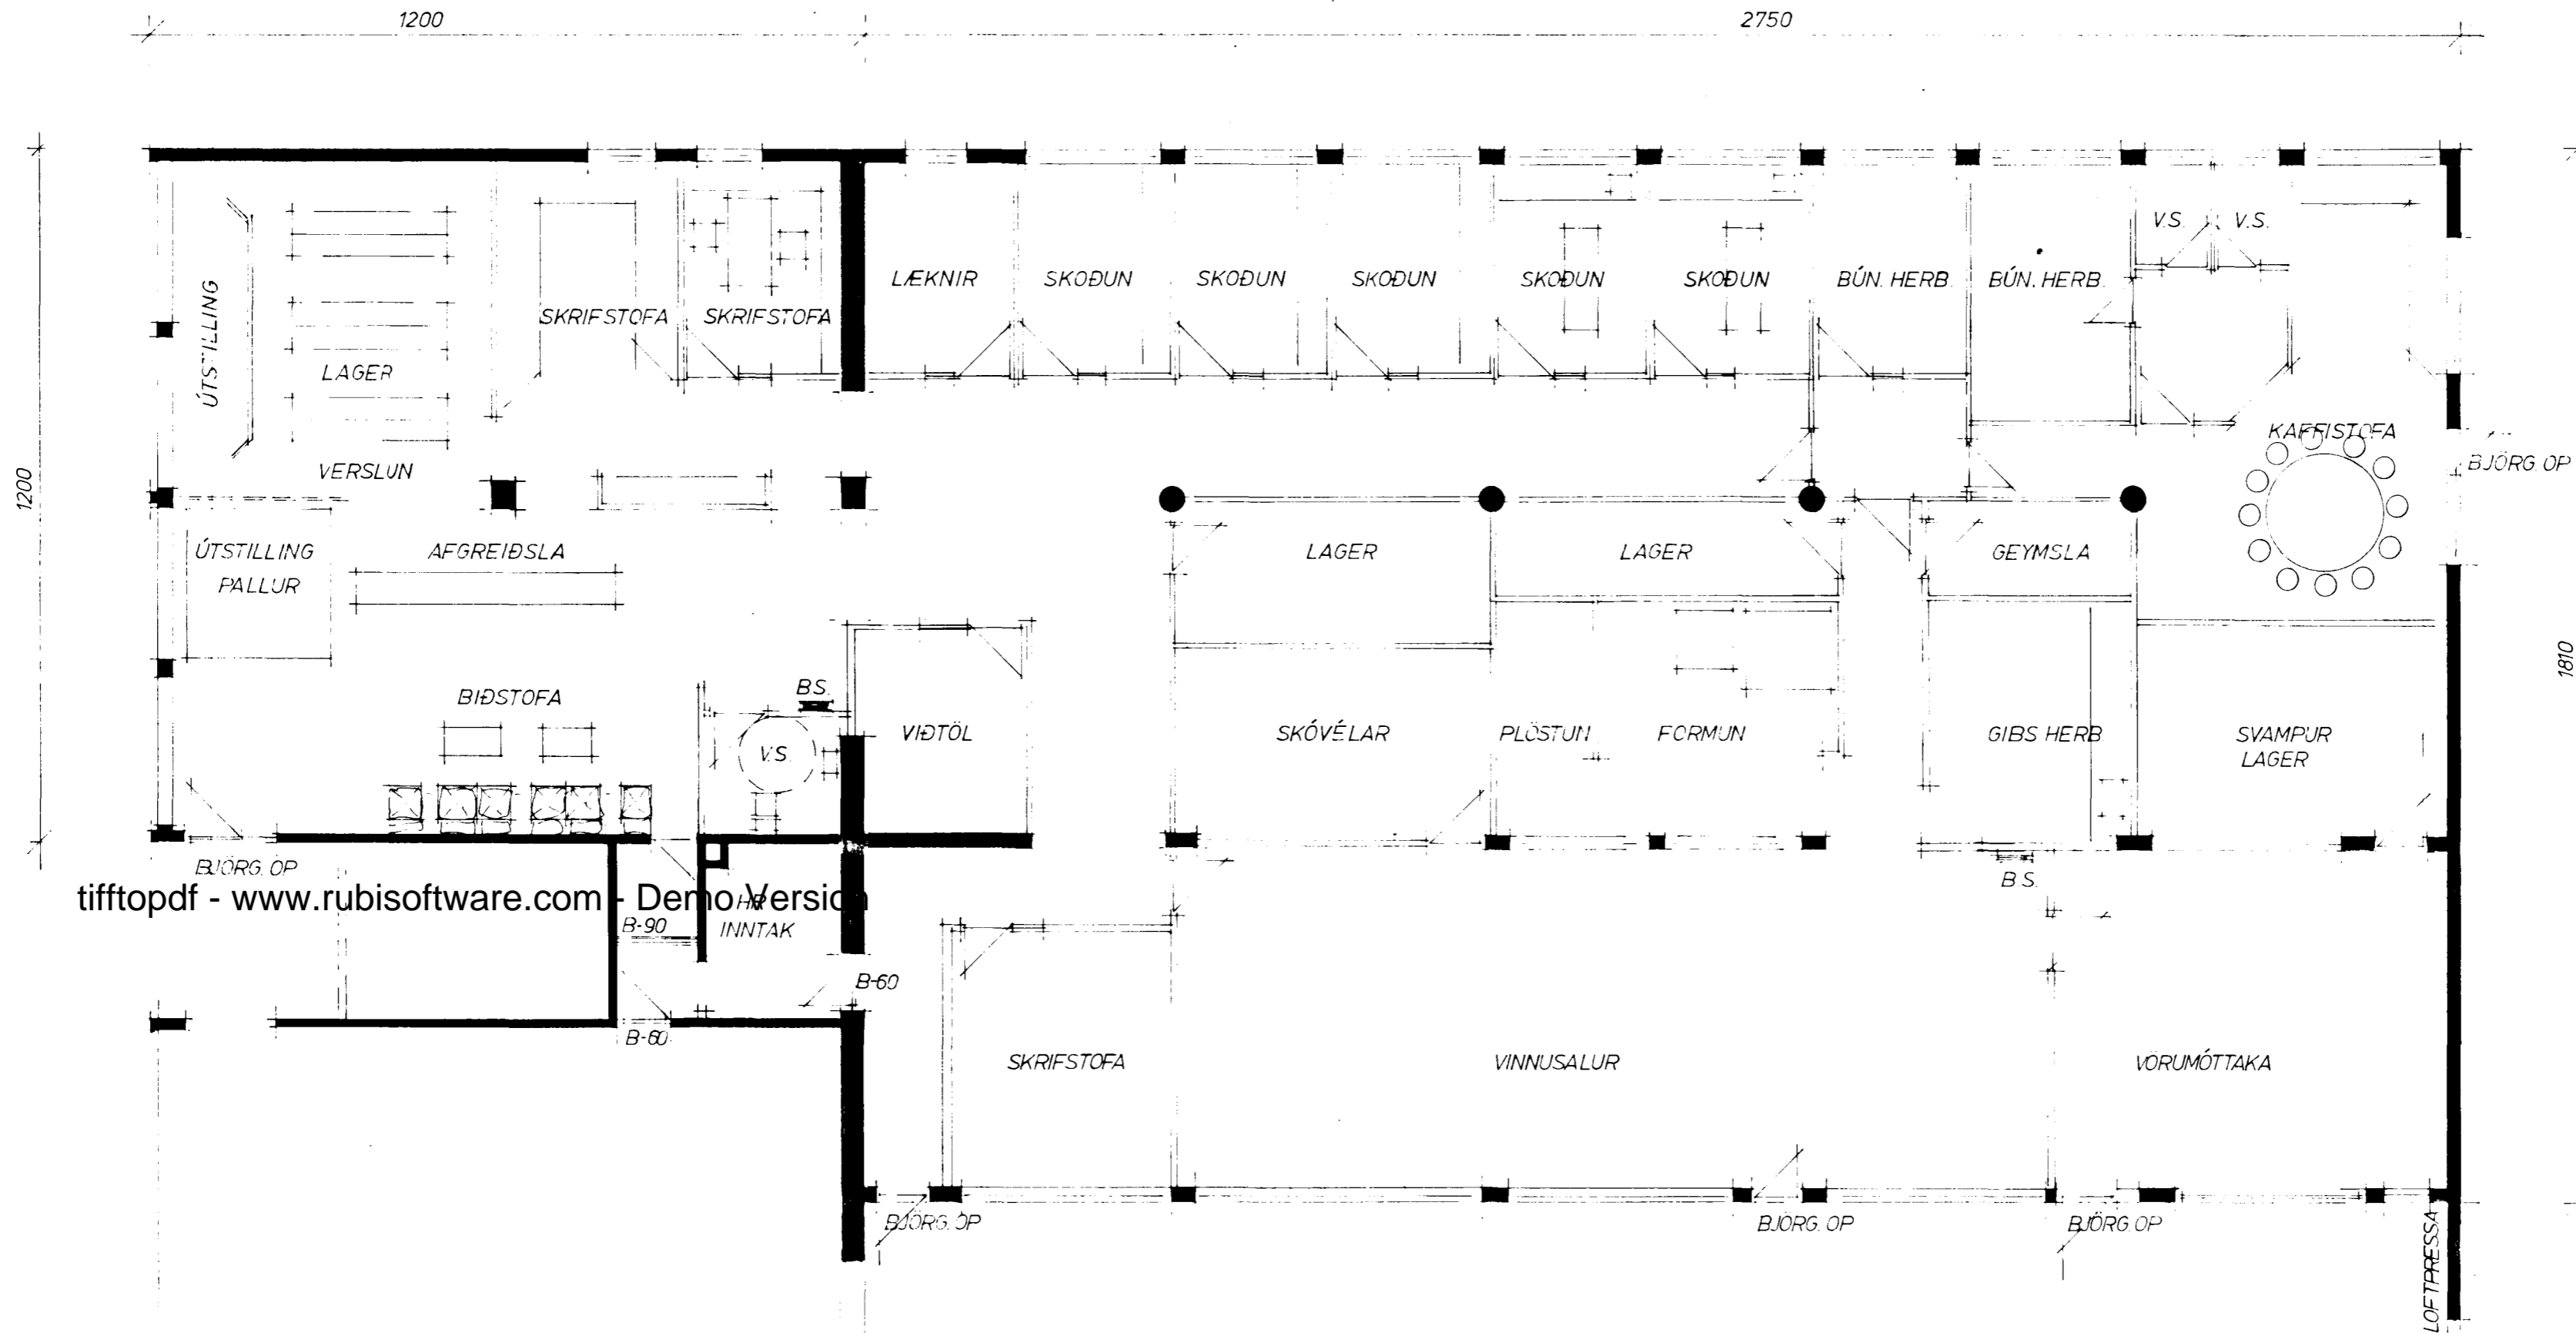

SKÝRINGAR  
BREYTINGAR Á INNVEGGJUM Í APRÍL 1991 ERU BARA LITLAR.  
TEIKNINGIN SÝNIR STÖÐUNA Í MAÍ '91. KLÆÐNINGAR Á  
MILLIVEGGJUM ERU Í FLOKKI 2. BJÖRGUNAROPUM HEFUR  
FJOLGAÐ OG SNYRTING FATLAÐRA ER NÝ.

STÆRÐIR	
SKRIFSTOFUR OG VERSLUNARRÝMI	373,0 m <sup>2</sup>
LÉTTUR IÐNAÐUR	268,0 m <sup>2</sup>
SAMTALS	641,0 m <sup>2</sup>

INNRETTING Í  
HÚSNÆÐI STODAR H.F. AÐ  
TRÖNUHRAUNI 8, HAFNARFIRÐI

GRUNNMYND

1:100

DAGS

APRÍL 1991

TEIKNAD

MHÓL S.J.

Magnús H. Ólafsson arkitekt FAÍ TEIKNISTOFA  
Skólbraut 21, 300-Akranes, sími 93-12210

*[Signature]*