



ATHUGASEMDIR.

1. PÍPUR FYRIR KALT VATN Í RAUFUM, SKULU BIKAÐAR TVÍSVAR, EINANGRAÐAR MEÐ 2cm GLERULLARHÖLKUM EÐA ÖÐRU JAFNGÖÐU OG VAFÐAR MEÐ SÍALPAPPA. PÍPUR Í NEÐSTA GÓLFI SKULU AUK ÞESS VAFÐAR MEÐ HESSIANSTRIGA EFTIR FYRRI UMFERÐ MEÐ BIKI.
2. OFANSKRÁÐ GILDIR EINNIG FYRIR HEITT VATN.
3. SÝNILEGAR PÍPUR SKAL AUK ÞESS VEFJA MEÐ GRISJU, LÍMBERA OG TVÍMÁLA.
4. ALLT EFNI PÍPUR OG FITTINGS SKAL VERA GALVANISERAD.
5. KERFI SKAL ÞRÝSTIPRÓFA MEÐ KÖLDU VATNI OG 6 KG/cm<sup>2</sup> ÞRÝSTINGI.
6. BALLOFIX RENNILOKAR SÉU VID HVERT TÆKI.
7. EINSTREYMISLOKI VID ÞVOT TAVÉL.

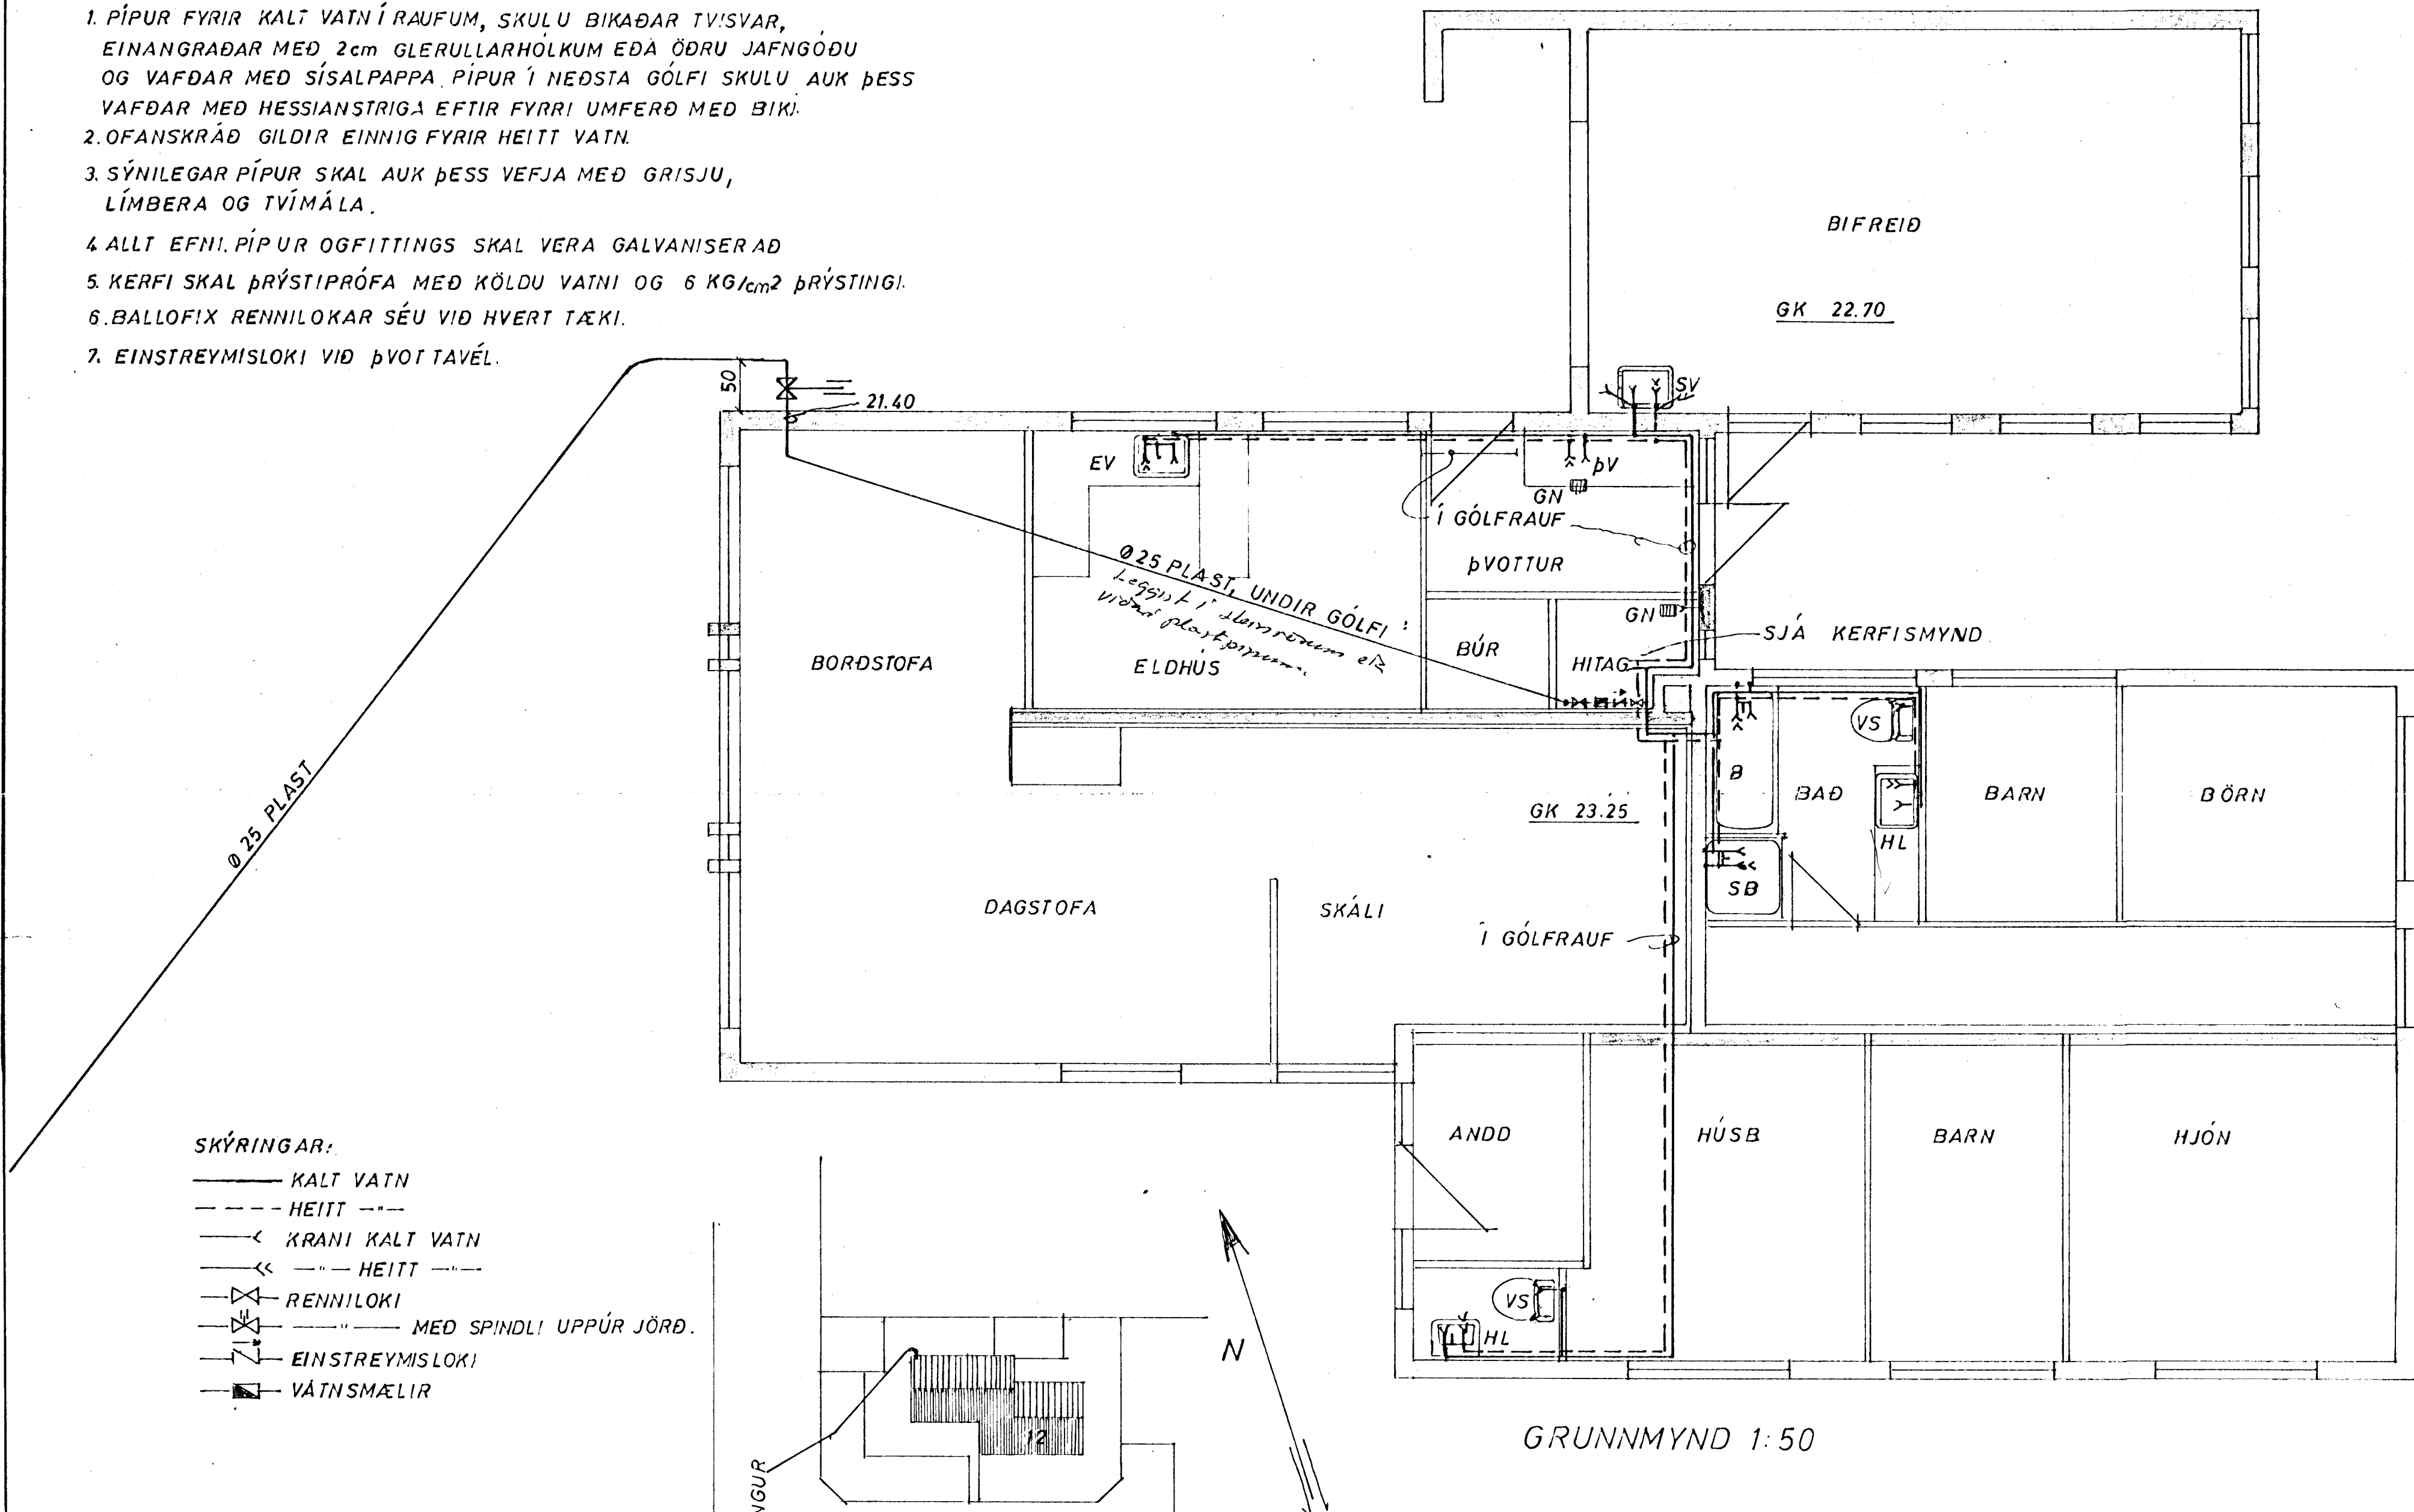

- SKÝRINGAR:
- KALT VATN
  - - - HEITT
  - ← KRANI KALT VATN
  - ← - - - HEITT
  - ⊗ RENNILOKI
  - ⊗ - - - MED SPINDLI UPPÚR JÖRÐ.
  - ⊏ EINSTREYMISLOKI
  - ⊏ VÁTNSMÆLIR

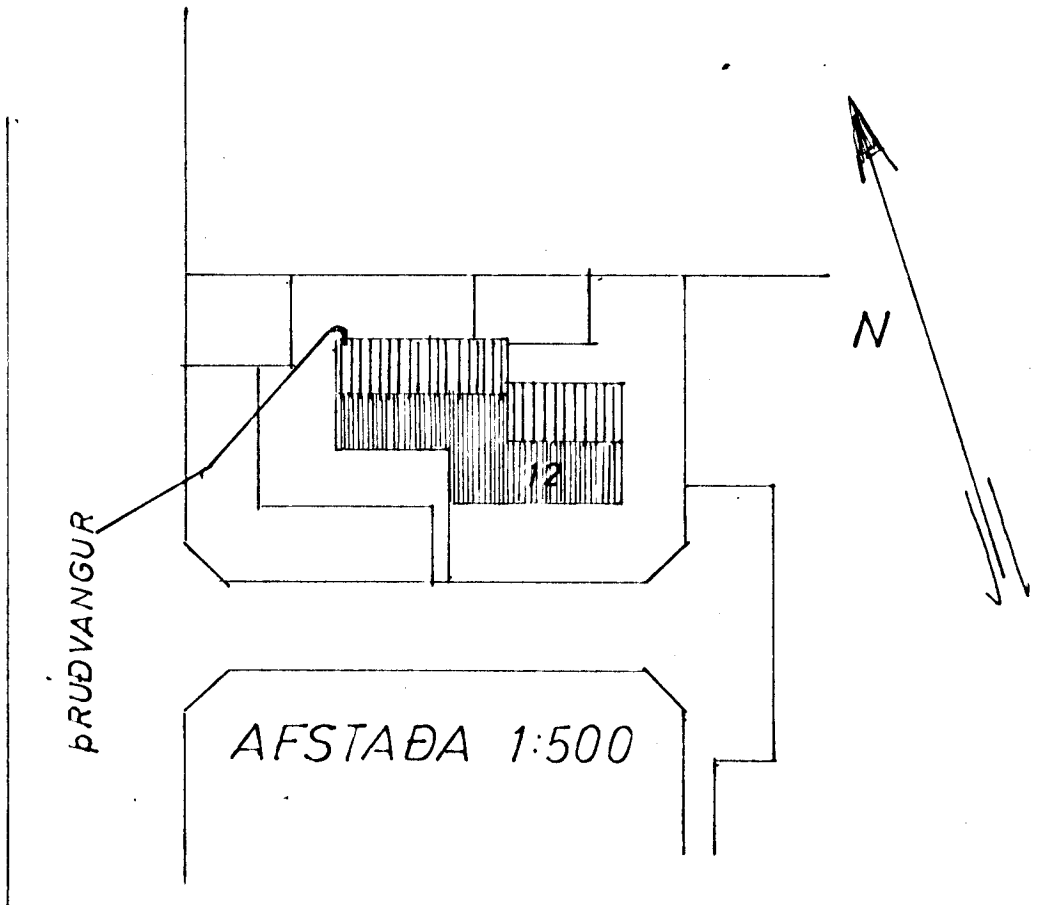

GRUNNMYND 1:50

DRÚÐVANGUR 12 HAFNARFIRÐI	M: 150 1 500	VERK 7111	TEIKN.NR 6
VATNSLÖGN	H: J.G.B. T: B.B.	Y S J.G.B.	DAGS JÚLÍ '71
JÓHANN GUNNAR BERGÞÓRSSON VERKFR MVFI KÖLDUKINN 9	BR		SÍMI 52895