


NORÐUR

13

FRÓÐVANGUR

AFSTÖÐUMYND
KLAR 1:500

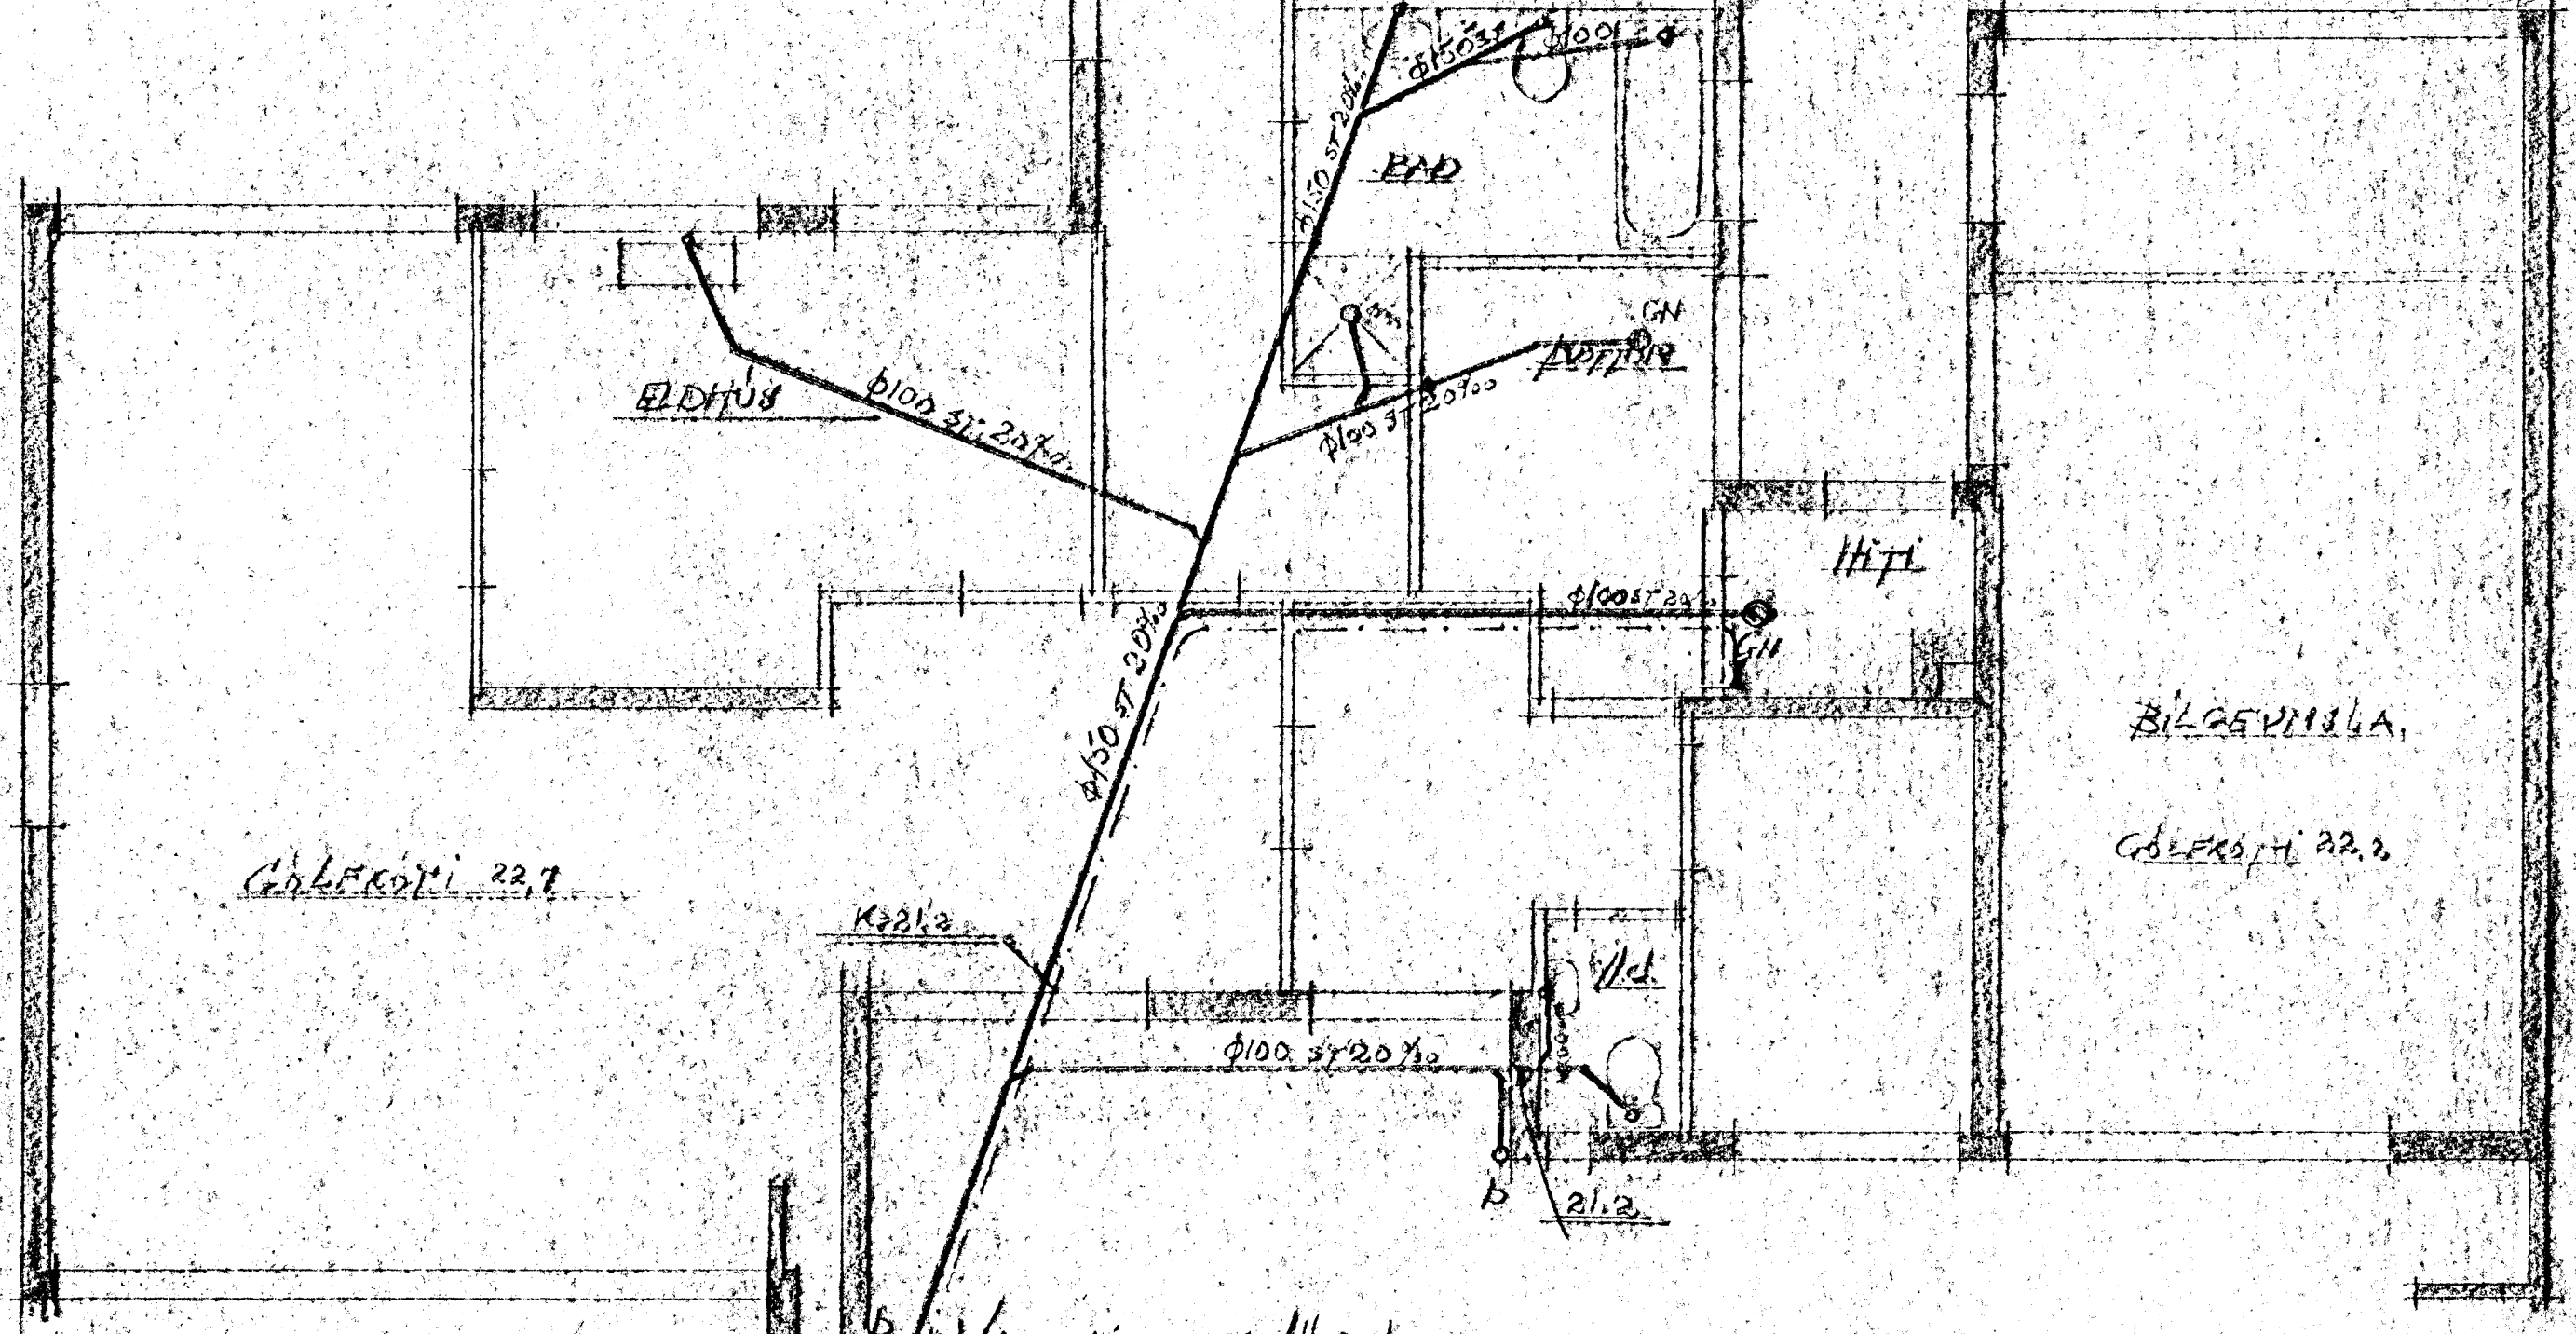

GRUNNMÝND
KLAR 1:50

BREYTT 1 OKT '69. Rólf Sigulfaos

FRÓÐVANGUR 13
SKOLELÖGN Í GRUNNI

Hafnarfjörður 4 apríl 1969
Rólfur Sigulfaos

TENGIKOTI VIÐ GÖTU 21.0