KN kerniðurfall
STN Sturtuniðurfall
Þ. Þakniðurfall
V.S. Salerni
HL Handlaug
EV Eldhúsvaskur
B Baðker
GN Gólfniðurfall.
Leiðslur skv. reglugerð Skólpv. Hf.
Skv. Skolvaskur.
Þv. Þvottavél

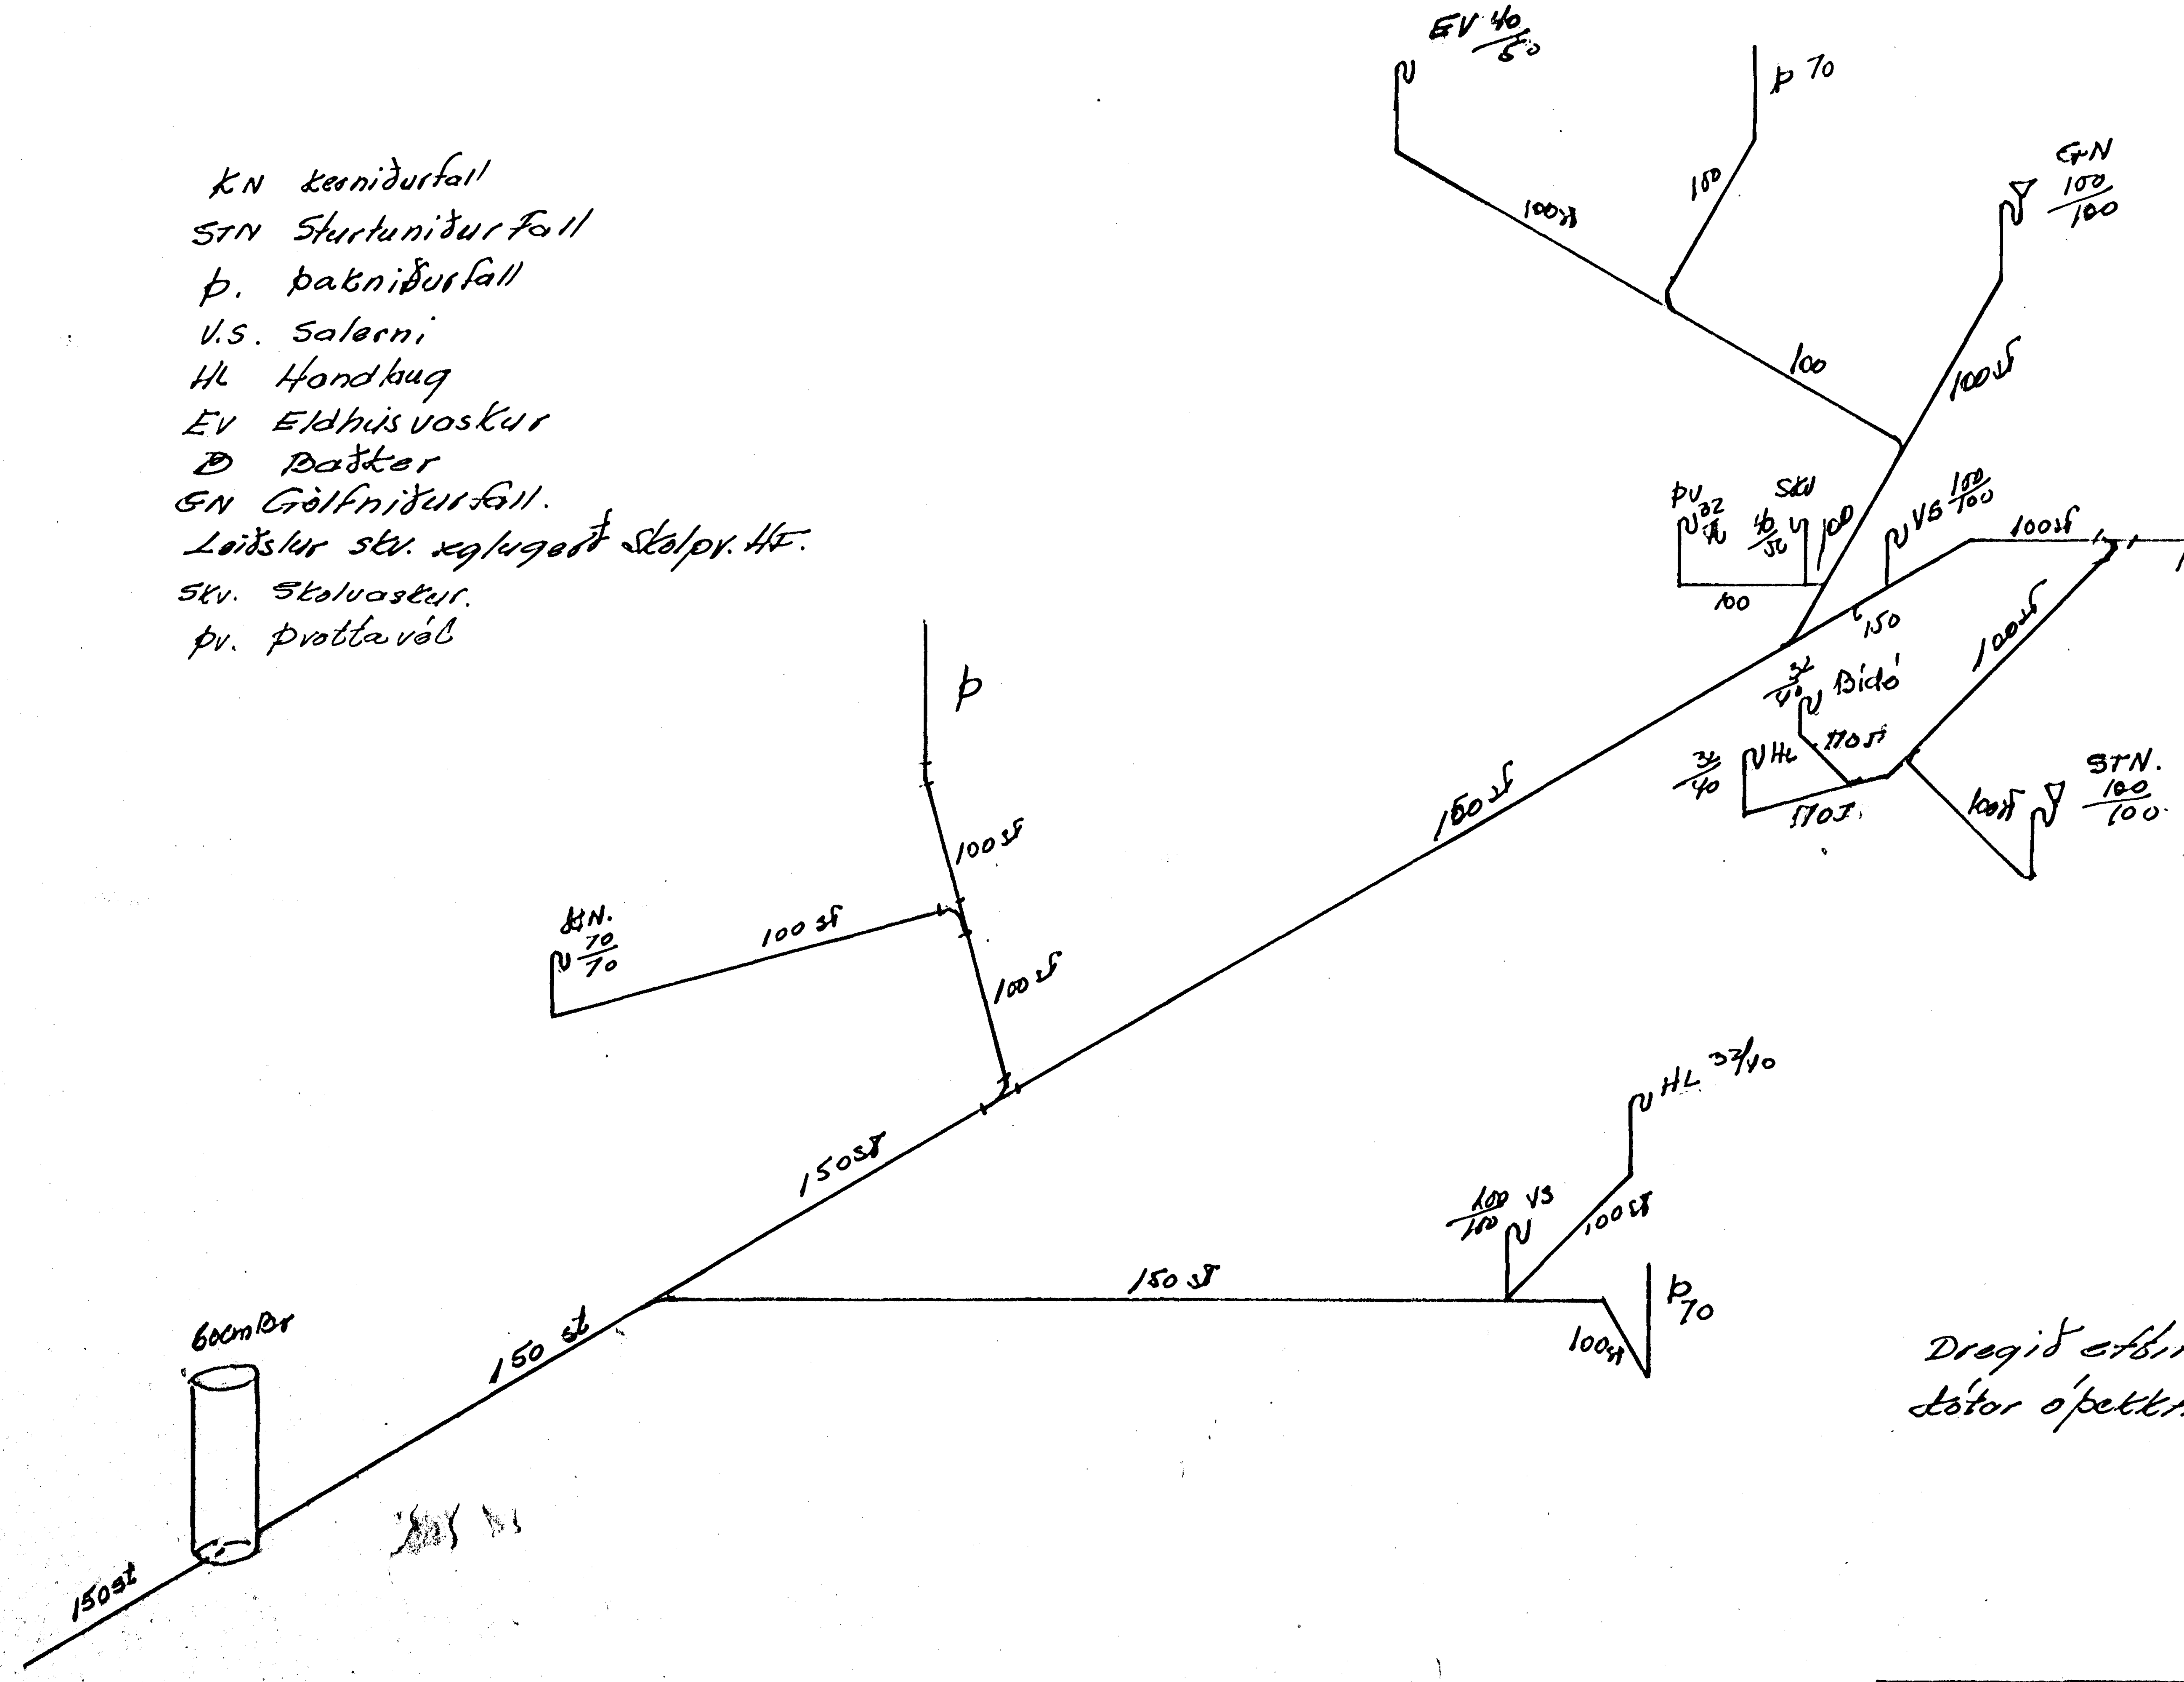

Dregið eftir skissu. Guðm. Jóhannesdóttur óþekktir án ábyrgðar Kth.T.

HAFNARFJARÐARBÆR
21. febr. 1972
BYGGINGAFULLTRÚINN

Breiðvangur 18 Skólp	Teik. Kkb Reikn. Dags. 9.1.72
Kolbeinn Kr. Jónsson Tæknifr. Hfi.	Teikn. nr 7301 Bl. 4