


BLÓMVAÐANGUR.

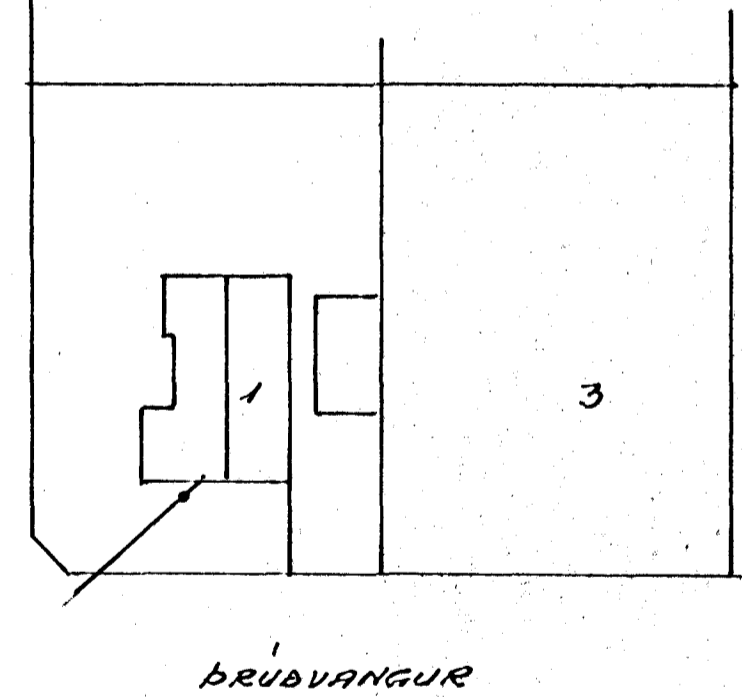

DRÉYTT 19.5.71
Lsh.

DRÚBVAÐANGUR 1. SKOLD	TEIKN.	K066
	DAÐS.	19.3.71
KOLBEINN K.G. JONSSON TEIKN. FR. HTEI	TEIKN. NR.	7110 DL 1.