



EFNI OG FRÁGANGUR SE SAMKVÆMT REGLUGERÐ UM FRÆRENSLISLAGNIR.

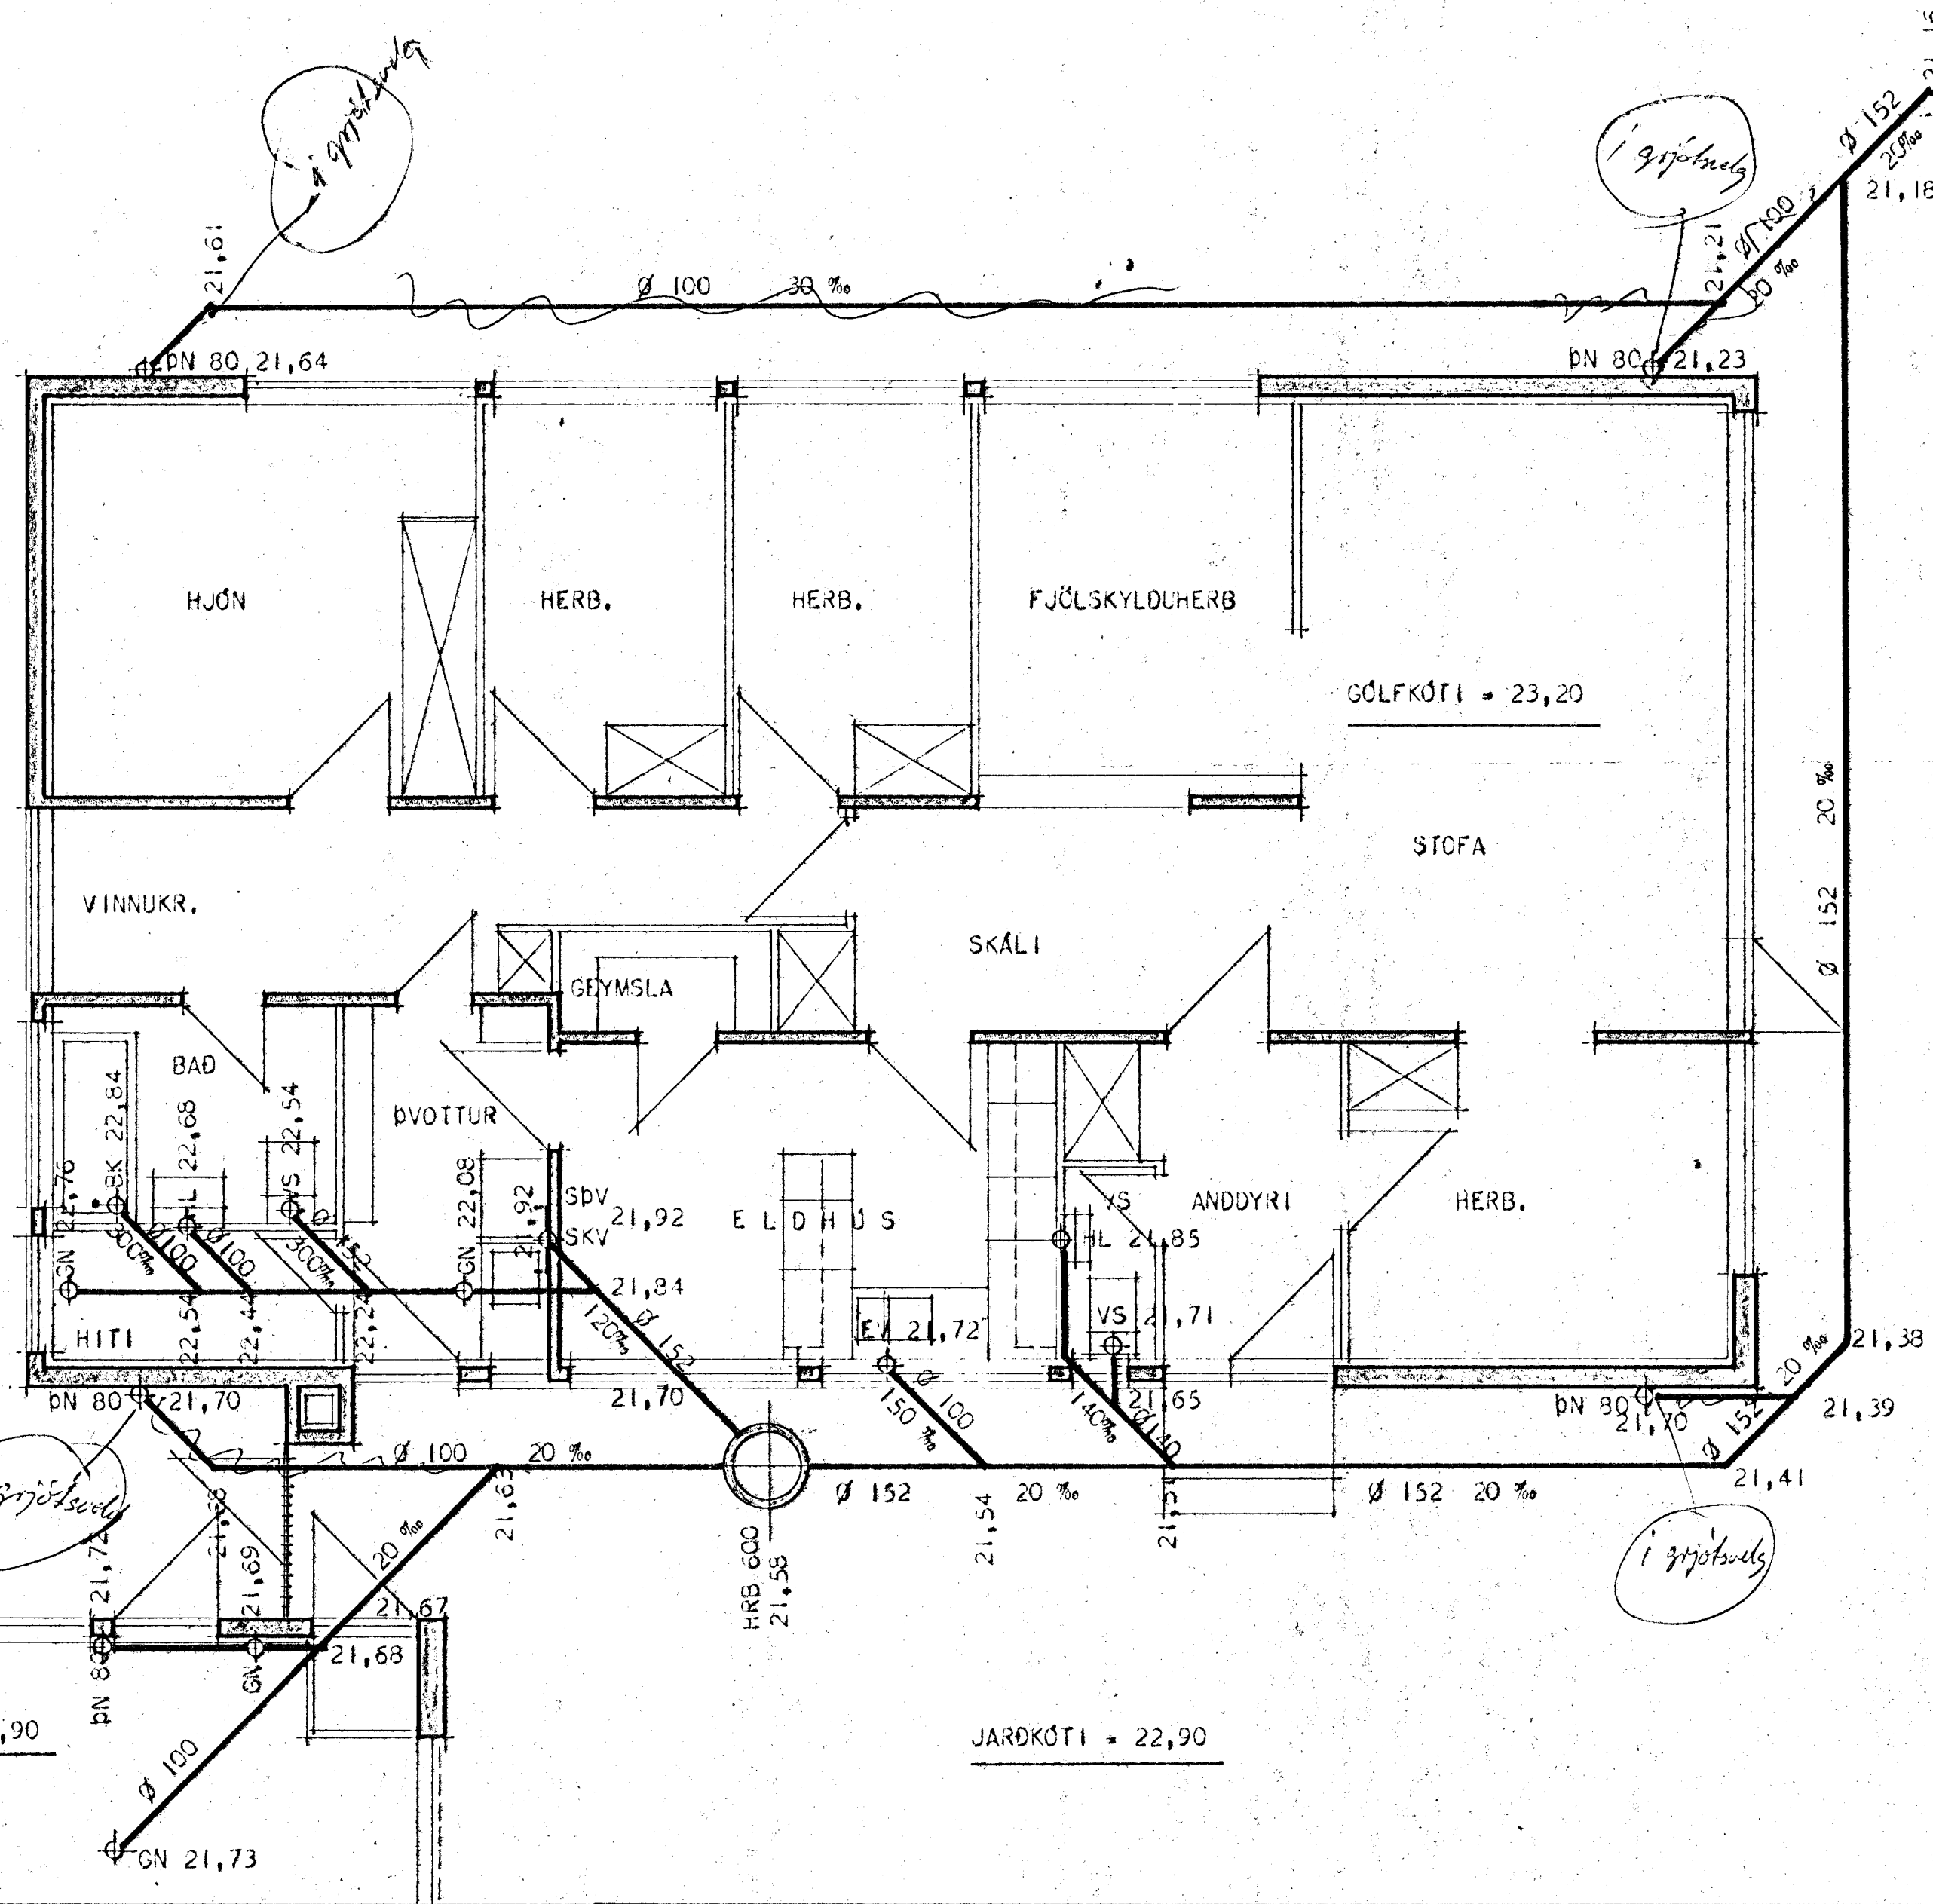

- MERKINGAR:**
- HRB = HREINSIBRUNNUR
  - SDV = SJÁLFVIRK DVOTTAVEL
  - SKV = SKOLVASKUR
  - GN = GÓLFNIDURFALL
  - VS = VATNSSALERNI
  - BK = BADKAR
  - BD = BIDET
  - ST = STURTA
  - HL = HANDLAUG
  - EV = ELDHÚSSVASKUR
  - DN = ÞAKNIDURFALL
  - FS = HÆÐ A SKOLPHEIMED
  - G = HÆÐ A GÖTU VIÐ LÖÐAMÖRK

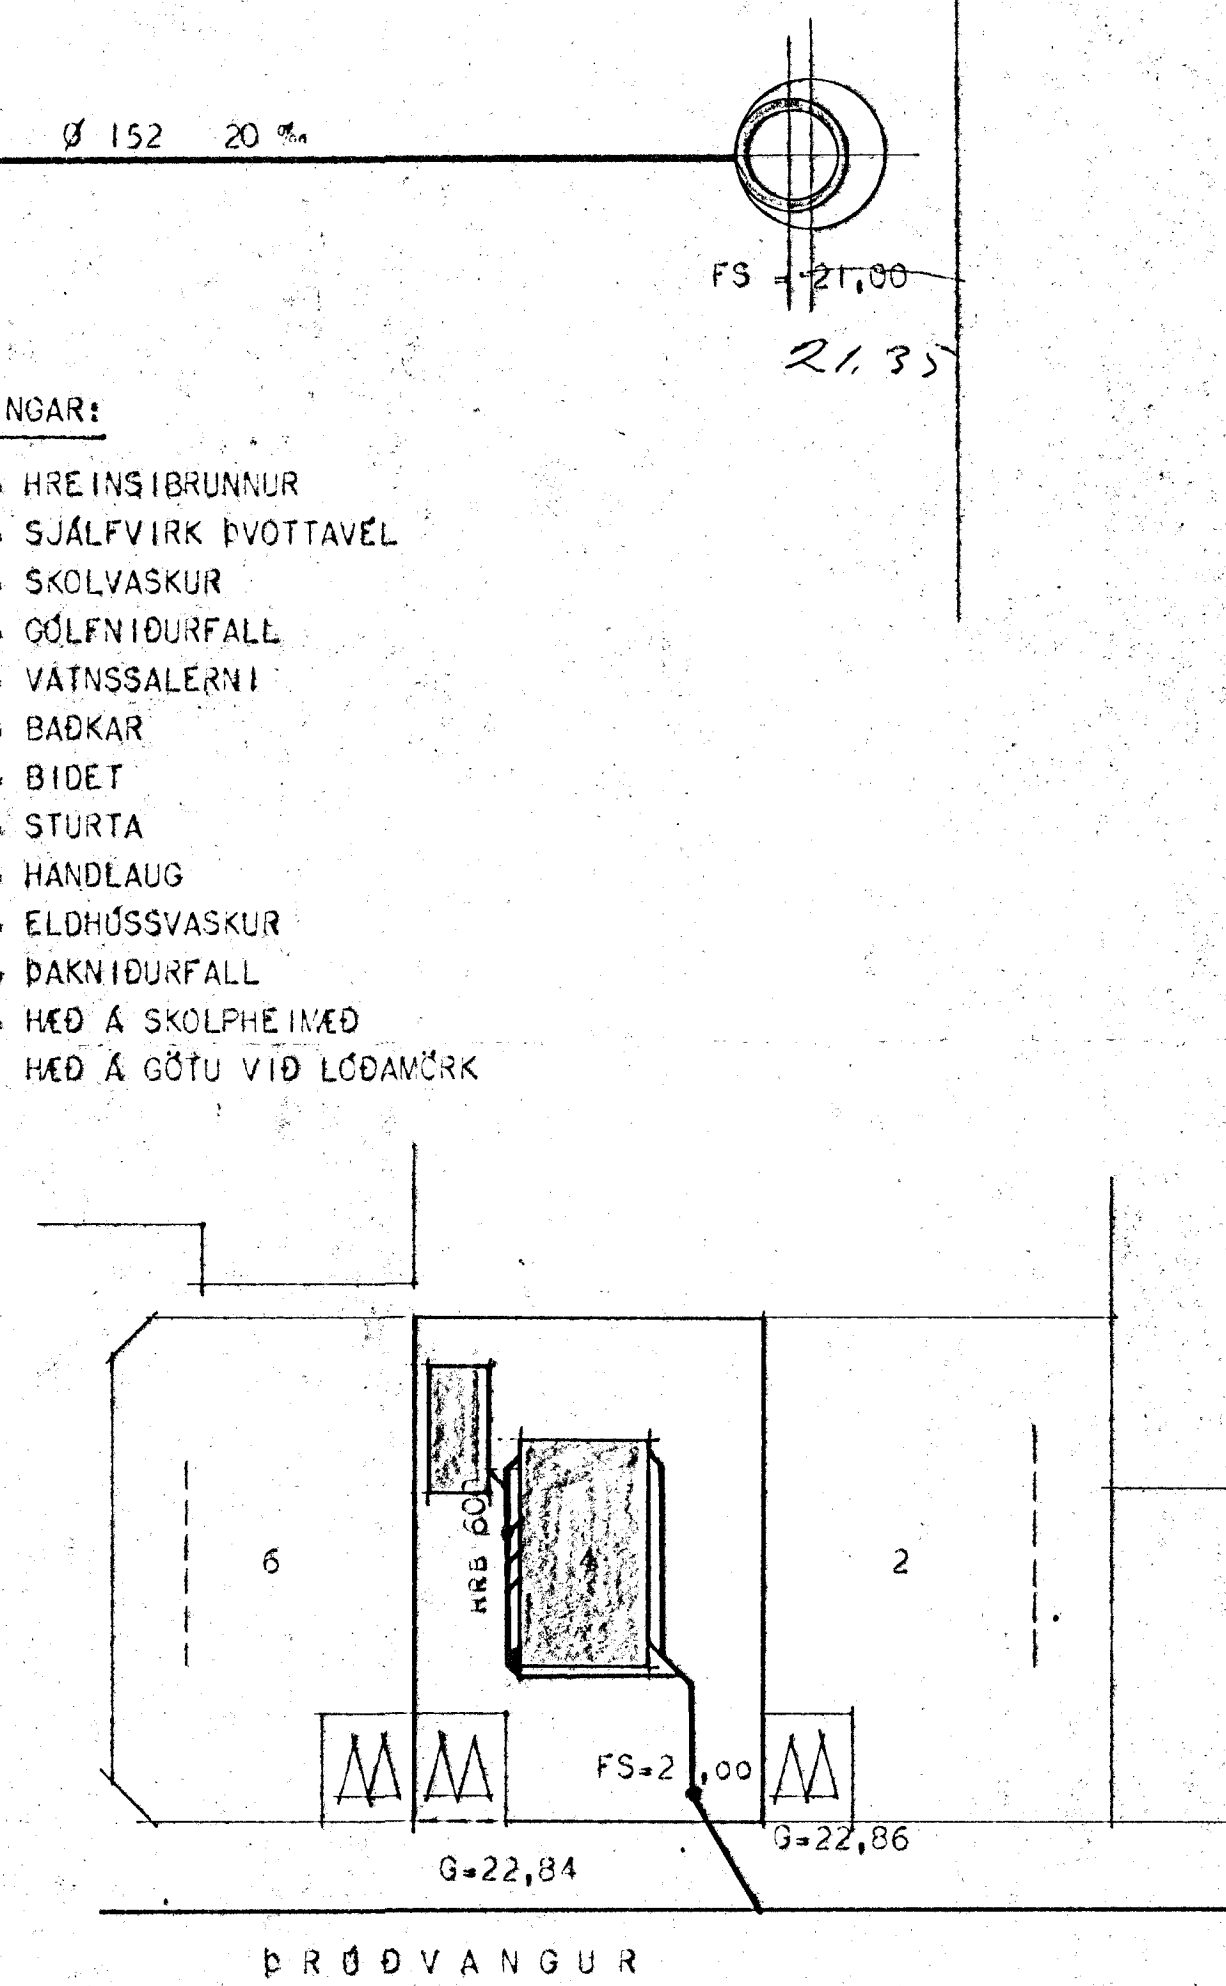

AFSTÖÐUMYND MÁL 1:500

HÚSNÆÐISMÁLASTOFNUN RÍKISINS	
FRÆRENSLISLAGNIR	EINBYLISHÚS
GRUNNMYND	VERK NR. 1052
MÁL 1:50	BLAÐ I AF I
	MARZ 1969

*Magnús Jón Jónsson*  
*Ólafur Þ. Þorsteinsson*