
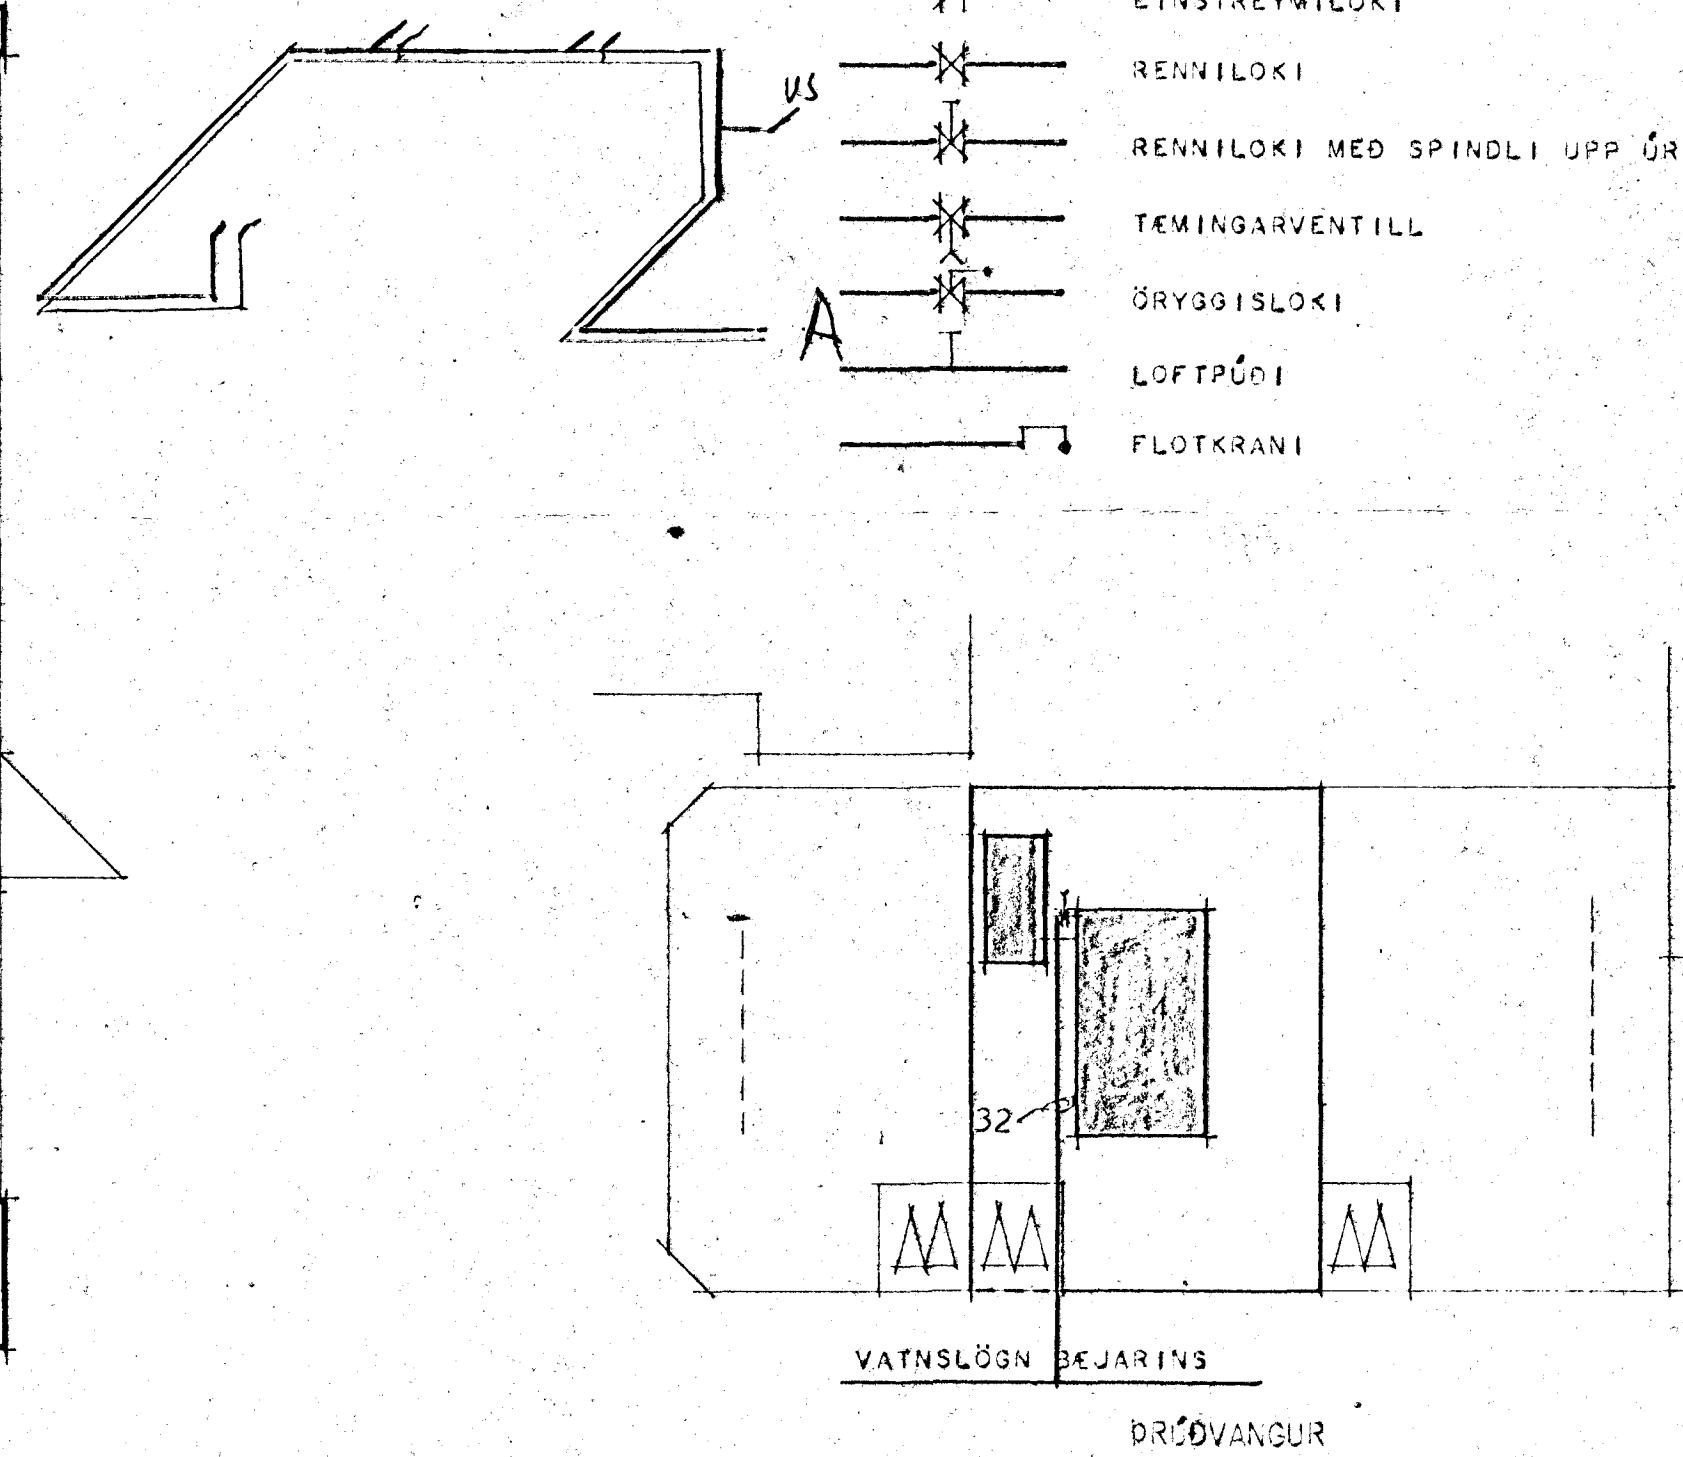
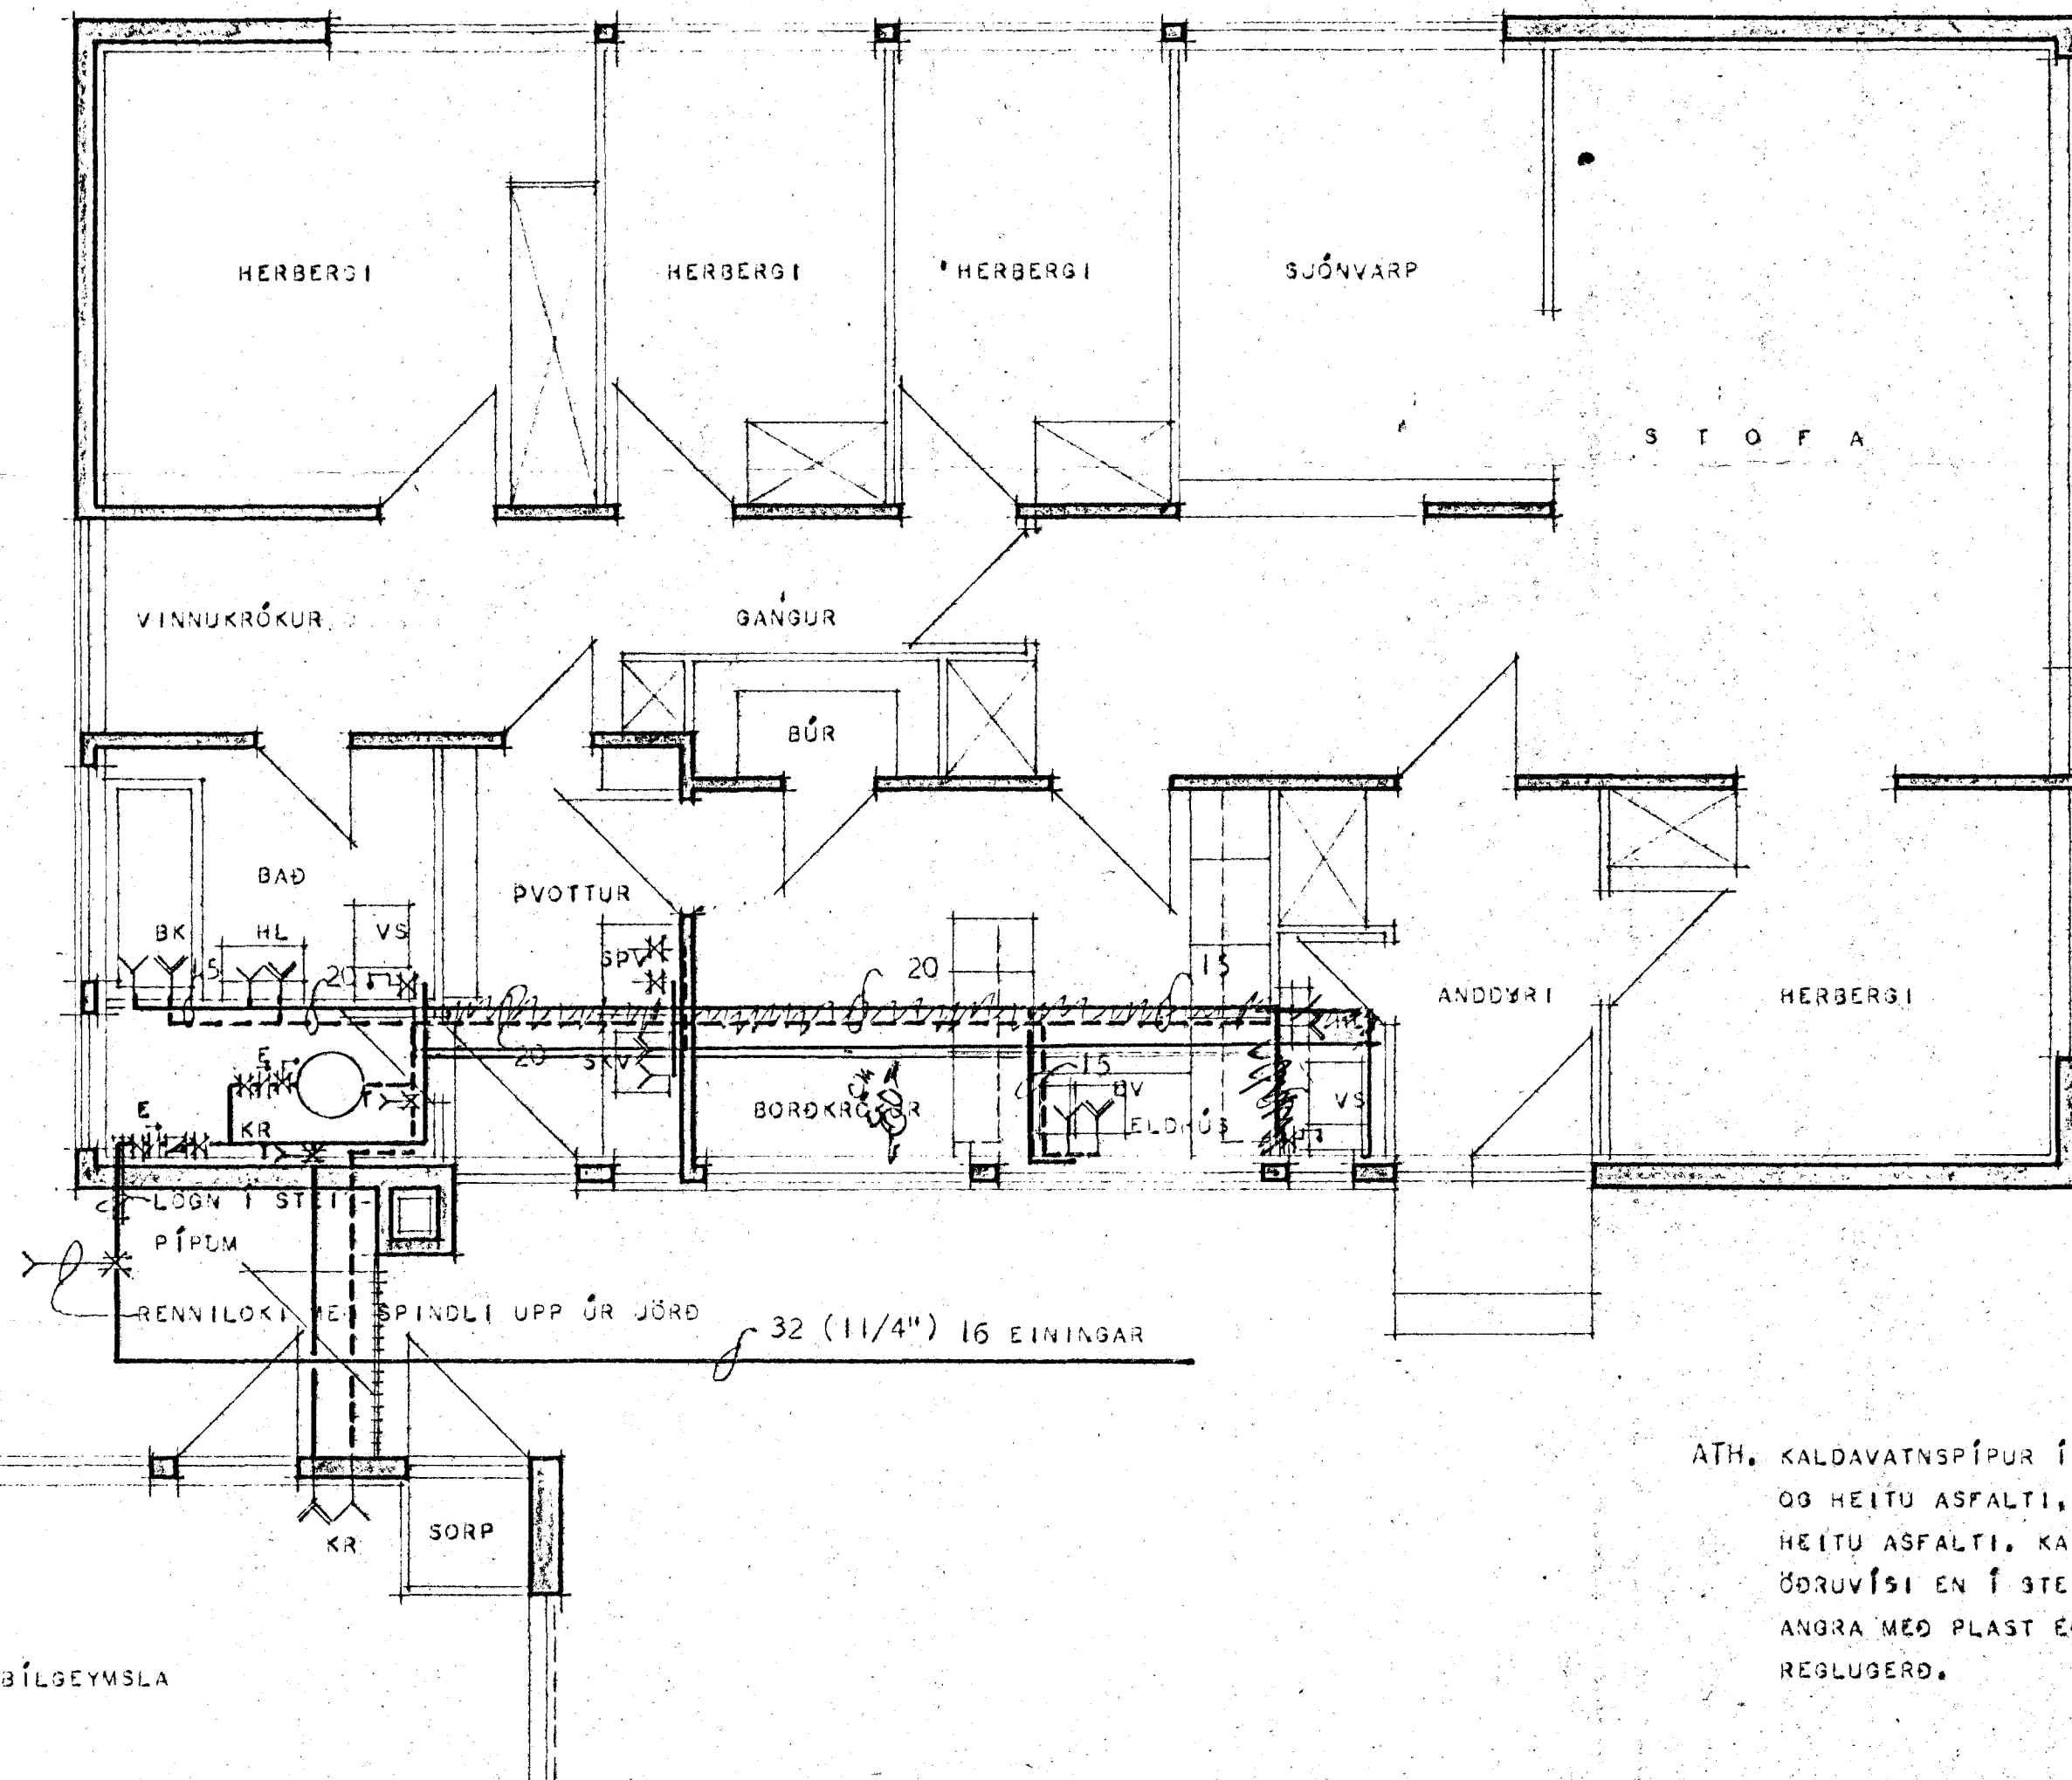
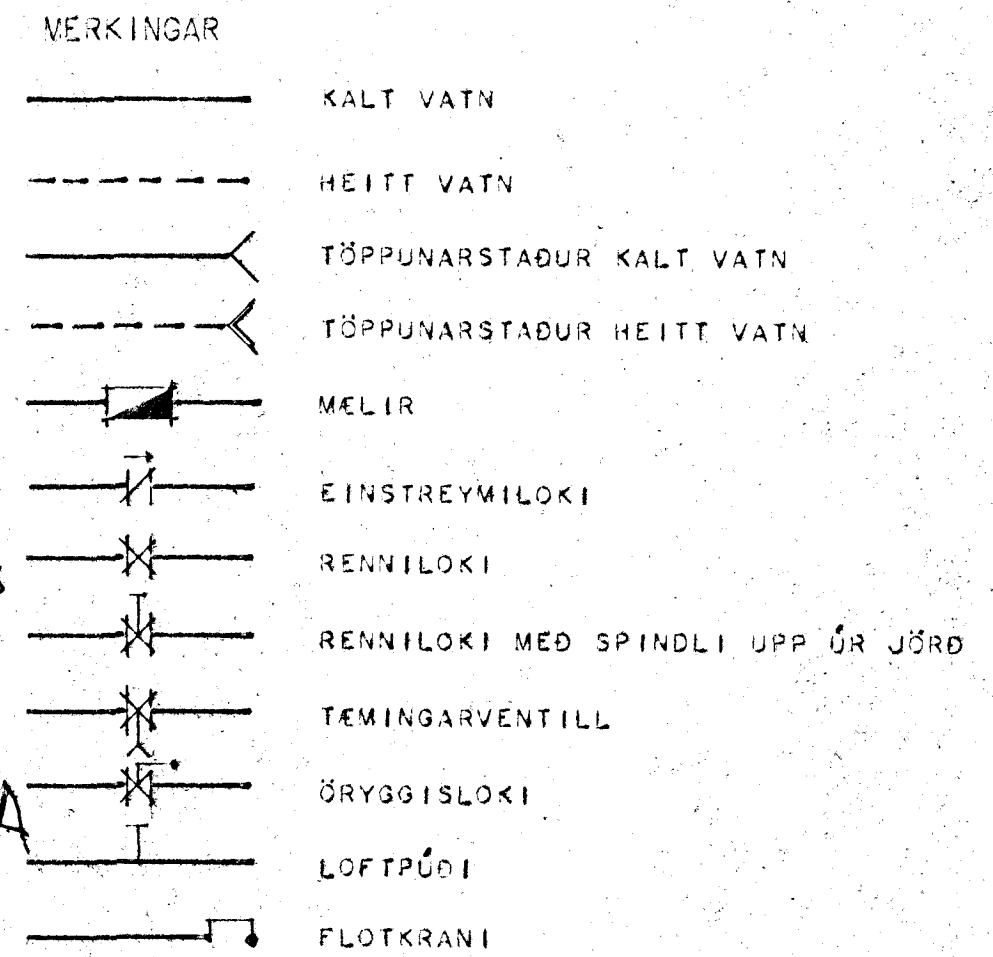


ÞRÚÐVANGUR 4

HAFNARFIRDÍ

TAFLA YFIR TÖPPUNARSTADI			KALDIR KR			HEITIR KR		
SKST	HEITI	FJ	VIÐD MM		EIN	VIÐD MM		EIN
SKV	SKOLVASKUR	1	15	20	1	15	20	1
SPV	SJÁLFRIRK ÞVOTTAV.	1	15	20	1	15	20	1
BK	BADKER	1	15	20	1	15	20	1
EV	ELDHÚSVASKUR	1	15	20	1	15	20	1
SAMTALS TÖPPUNARSTADIR			16		9		7	

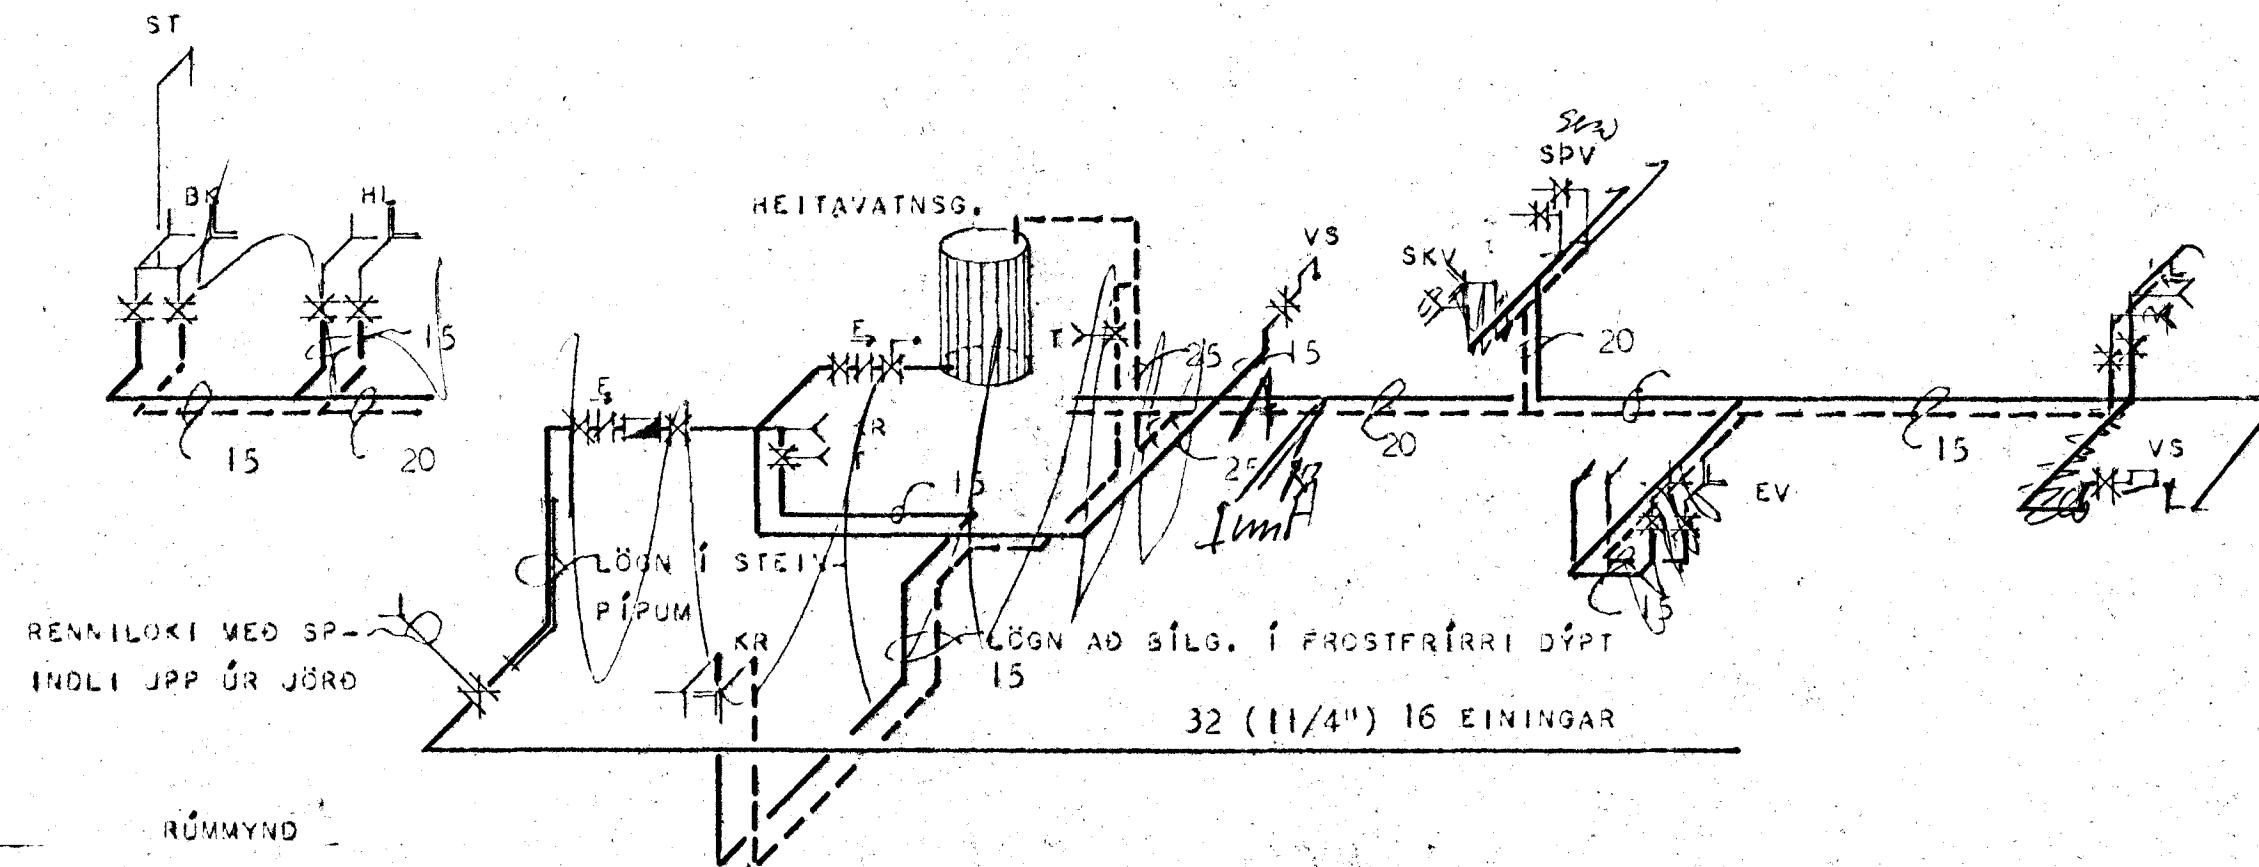

AFSTÖÐUMYND MÁL 1:500

ATH. KALDAVATNSPÍPUR Í GÓLFRAUFUM SKAL BIKA MED ASFALT PRÍMER OG HEITU ASFALTI, SÍÐAN VEFJA MED STRIGA OG BIKA AD LOKUM MED HEITU ASFALTI. KALDAVATNSPÍPUR MEIGA EKKI LIGGJA UNDIR GÓLFPLÖTU ÖÐRUVÍSI EN Í STEINPÍPUM EDA ÖÐRU SAMBERILEGU. VATNSLAGNIR SKAL EINGRANGRA MED PLAST EDA GLERULLARHÓLKUM, EFNÍ OG VINNA SÉ SAMKVEMT REGLUGERÐ.

HÖSNEDISMÁLASTOFNUN RÍKISINS

VATNSLAGNIR	EINBÝLISHÚS
GRUNNMYND MÁL 1:50	VERK
AFSTÖÐUMYND MÁL 1:50	1052
RÚMMYND ENGINN MKV.	BLAD I AF I
	1969

Magnús Sveinbjörnsson