



- MERKINGAR:
- MERKIR MÆLIR (HITAVEITA)
 - MOTORLOKI
 - MISMUNARPRÍSTINGISJAFNARI
 - RENNILOKI
 - HEMILL
 - EINSTREYMISLOKI
 - SÍA
 - ÖRYGGISLOKI
 - DEILA 12 L/MÍN. MÓTI 1500 MM V/S.
 - HITA OG PRÝSTINGSMÆLIR.
 - BLÖNDUNARVENTILL.
 - TÆMING ϕ 15.

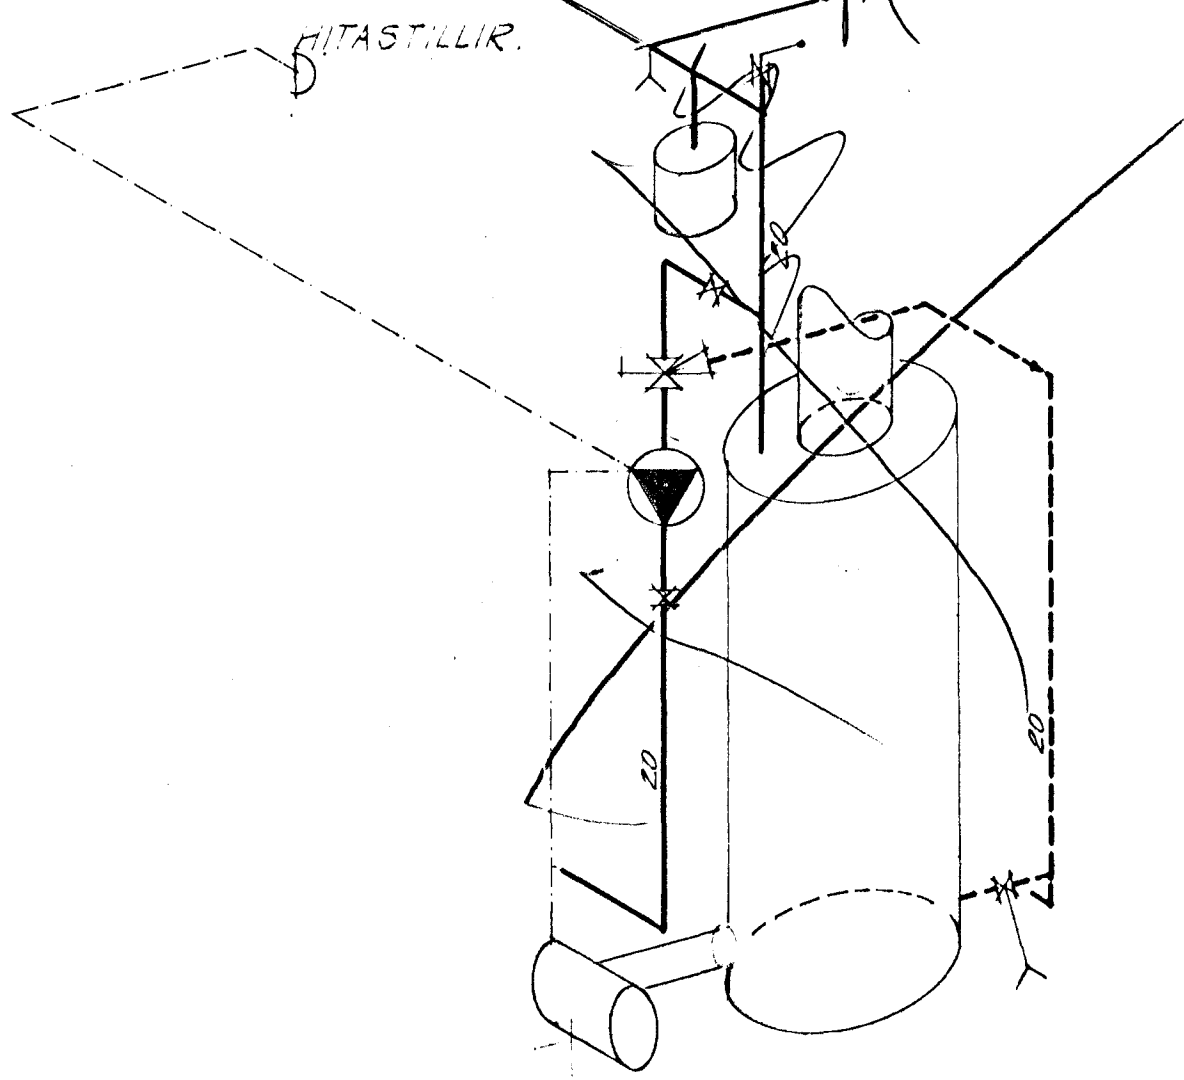

TENGING VIÐ KETIL


TENGING OFNAKERFIS MK \sim 1:50.

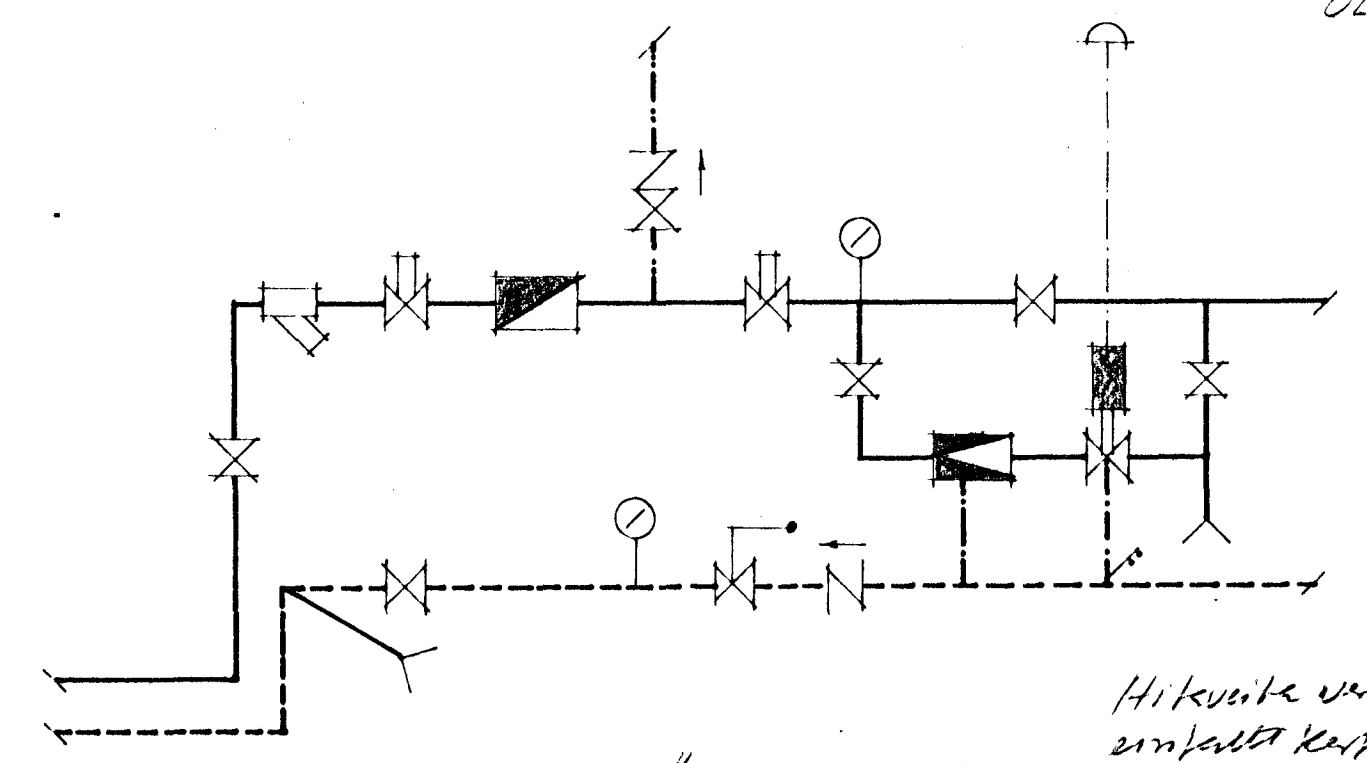

TENGING VIÐ HITAVEITU (TVÖFALT KERFI).

Hikvæði verður með einfalt kerfi
Þremmi í höndum

KETILL 3M² MED INNBYGGÐUM NEYZLUVATNSSPIRAL.
BRENNARI 0,5-125 G.PRT.
BENSLUKER LOKAÐ, TÖ TACO 35-5016
Á ALLA OFNA KOMI TVÍSTILLILOKI OG LOFTTÆMINGARSKR.
ÖLL OFTENGI SÉU ϕ 10.

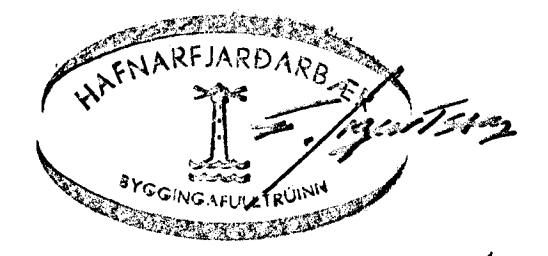

DRÖDVAHUR NR 4 3

HÚSNÆÐISMÁLASTOFNUN RÍKISINS.

| | |
|--------------|------------------|
| HITALÖGN | SÉRTEKNING. |
| BLAÐ 2 AF 2. | VERK NR |
| | 1052 |
| | MKV. 1:50, 1:20. |
| | JÚNÍ 1968. |

Sigurður P. Kristjánsson