


1.HÆD. GRUNNMYND 1:50

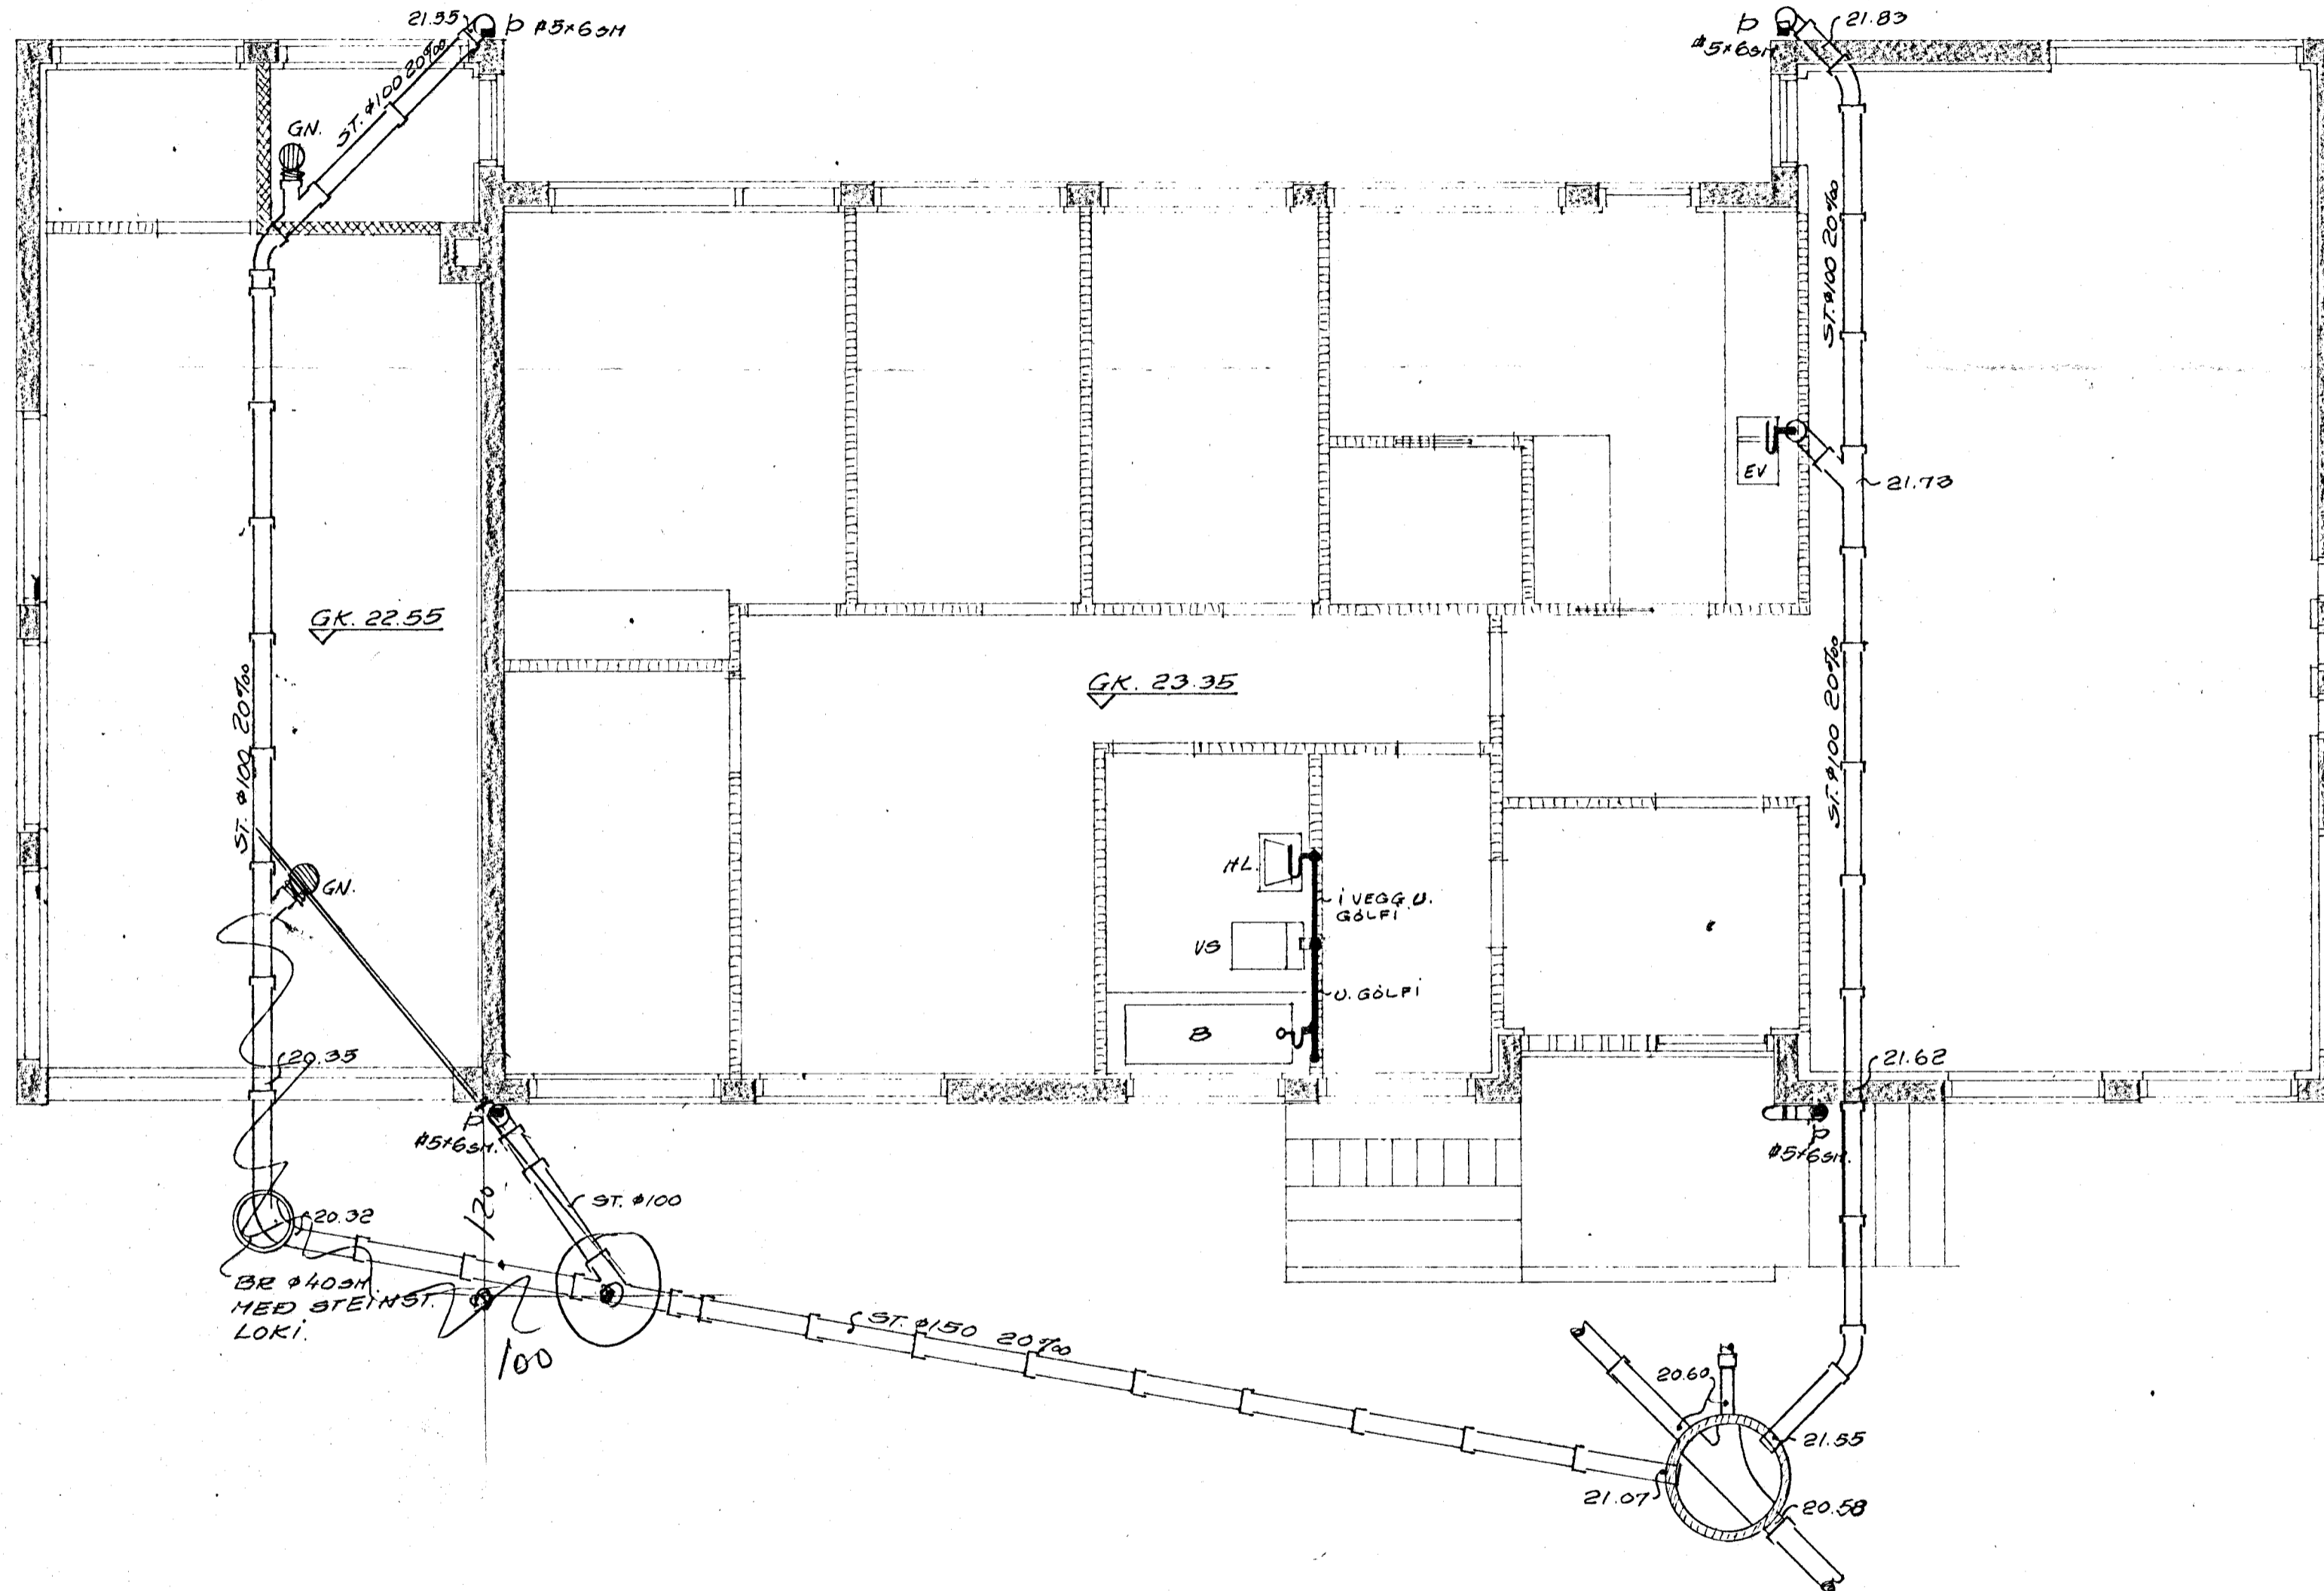

PRÚÐVANGUR 6 HAFNARFIRÐI						
FRÆRENNISLISLÖGN GRUNNMYND AF 1.HÆD						
DAGS.	KVARDI	TEIKN.	REIKN.	ATH	VERK NR.	TEIKN NR.
JÚNÍ '70	1:50	GH	GH		2070	4
GUNNAR H. PÁLSSON BYGGINGAVERKFRÆÐINGUR FUFÍ						
VERKFRÆÐISTOFA SKIPHOLTÍ 17A SÍMI 26 8 25						